


# 土地利用竣工図

S=1:500

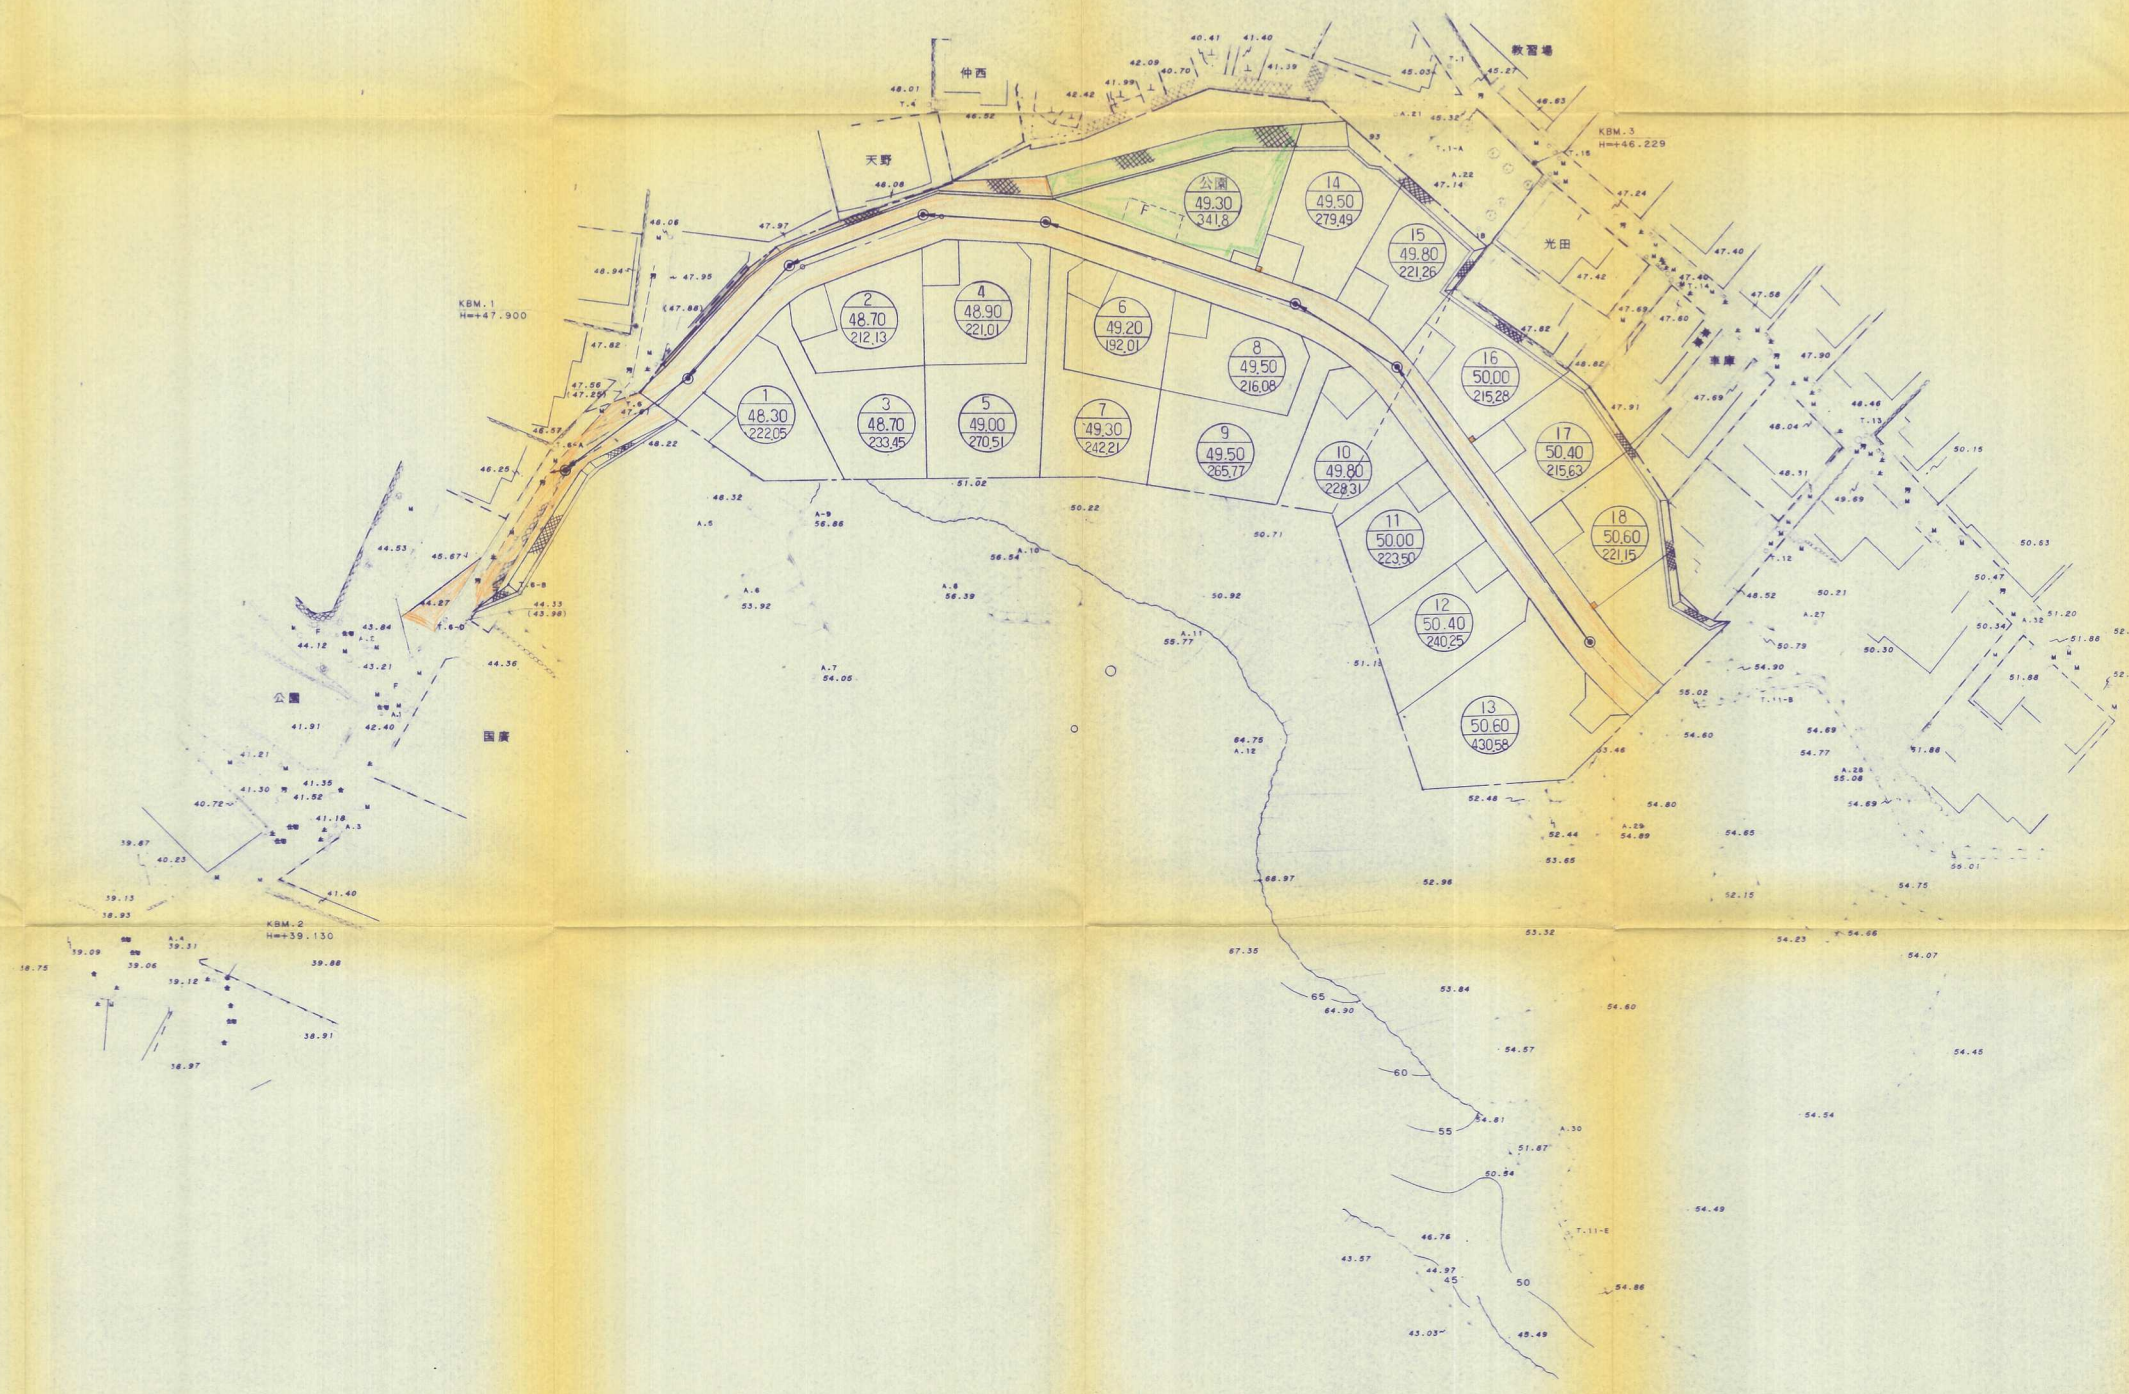

凡 例	
記 号	名 称
---	開 発 区 域 境 界
---	間知ブロック積擁壁
○→	汚 水 管 及 び 人 孔
[F]	防 火 水 槽

開 発 者	株式会社 高田屋	☎ 093-561-1788
開発区域の地名	北九州市八幡東区榎田一丁目地内	
図 面 別	土地利用竣工図	
図 面 番 号	縮 尺	設 計 年 月 日
7	1:500	
設 計 者	株式会社 太平設計	氏名 清 本 英 二
	☎ 093-582-1413	