
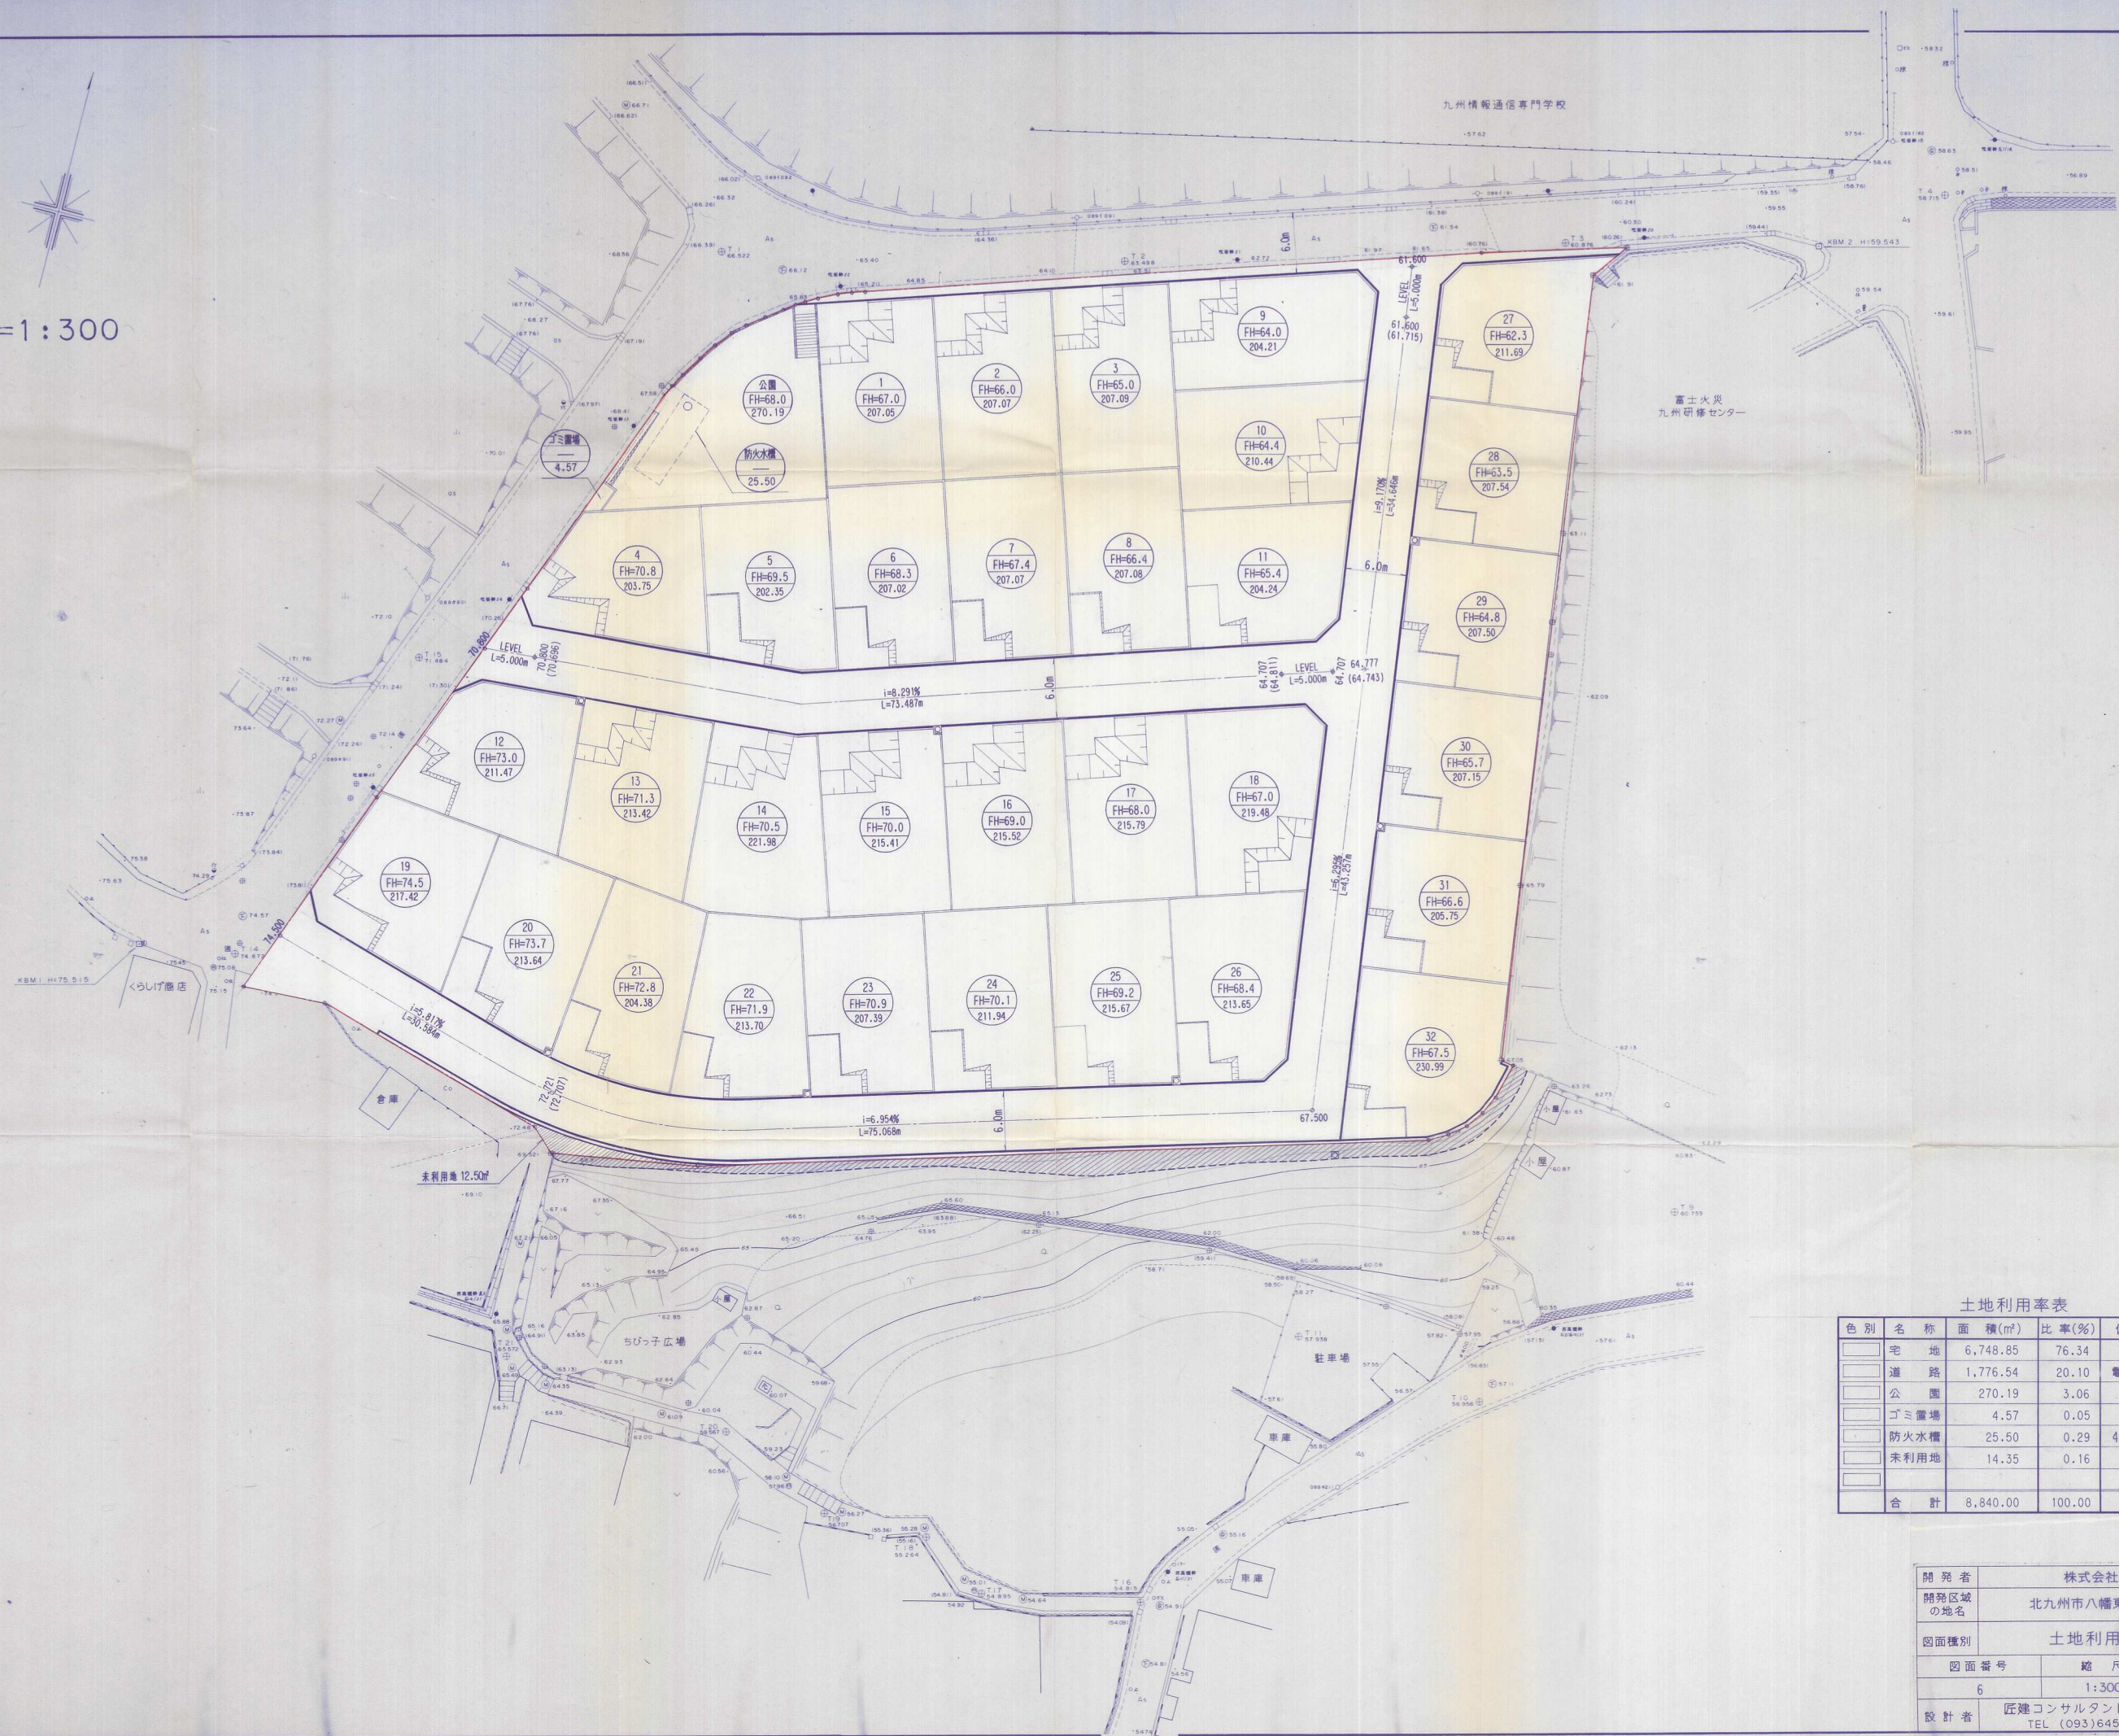


S=1:300

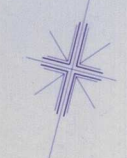

土地利用率表

色別	名称	面積(m ²)	比率(%)	備考
	宅地	6,748.85	76.34	32戸
	道路	1,776.54	20.10	電柱占用道路含む
	公園	270.19	3.06	
	ゴミ置場	4.57	0.05	
	防火水槽	25.50	0.29	40t貯水容量
	未利用地	14.35	0.16	
	合計	8,840.00	100.00	

竣工図

開発者	株式会社 日鉄ライフ	
開発区域の地名	北九州市八幡東区中尾1丁目地内	
図面種別	土地利用計画平面図	
図面番号	縮尺	設計年月日
6	1:300	
設計者	匠建コンサルタント株式会社 北九州事務所 TEL (093)645-5655	