


22108

開 発 者	有限会社ミツワ総研 TEL (093)475-8648		
開発区域の 地名	北九州市門司区吉志二丁目958-17		
図面種別	土地利用計画平面図		
図面番号	縮 尺	設/	
8	S=1:500	H.	
設計者	北九州市小倉南区中吉田3丁目21-31 有限会社 タナベ建設コンサルタント 代表取締役 上田		TEL 0

竣工図

土地利用計画平面図 S=1:500

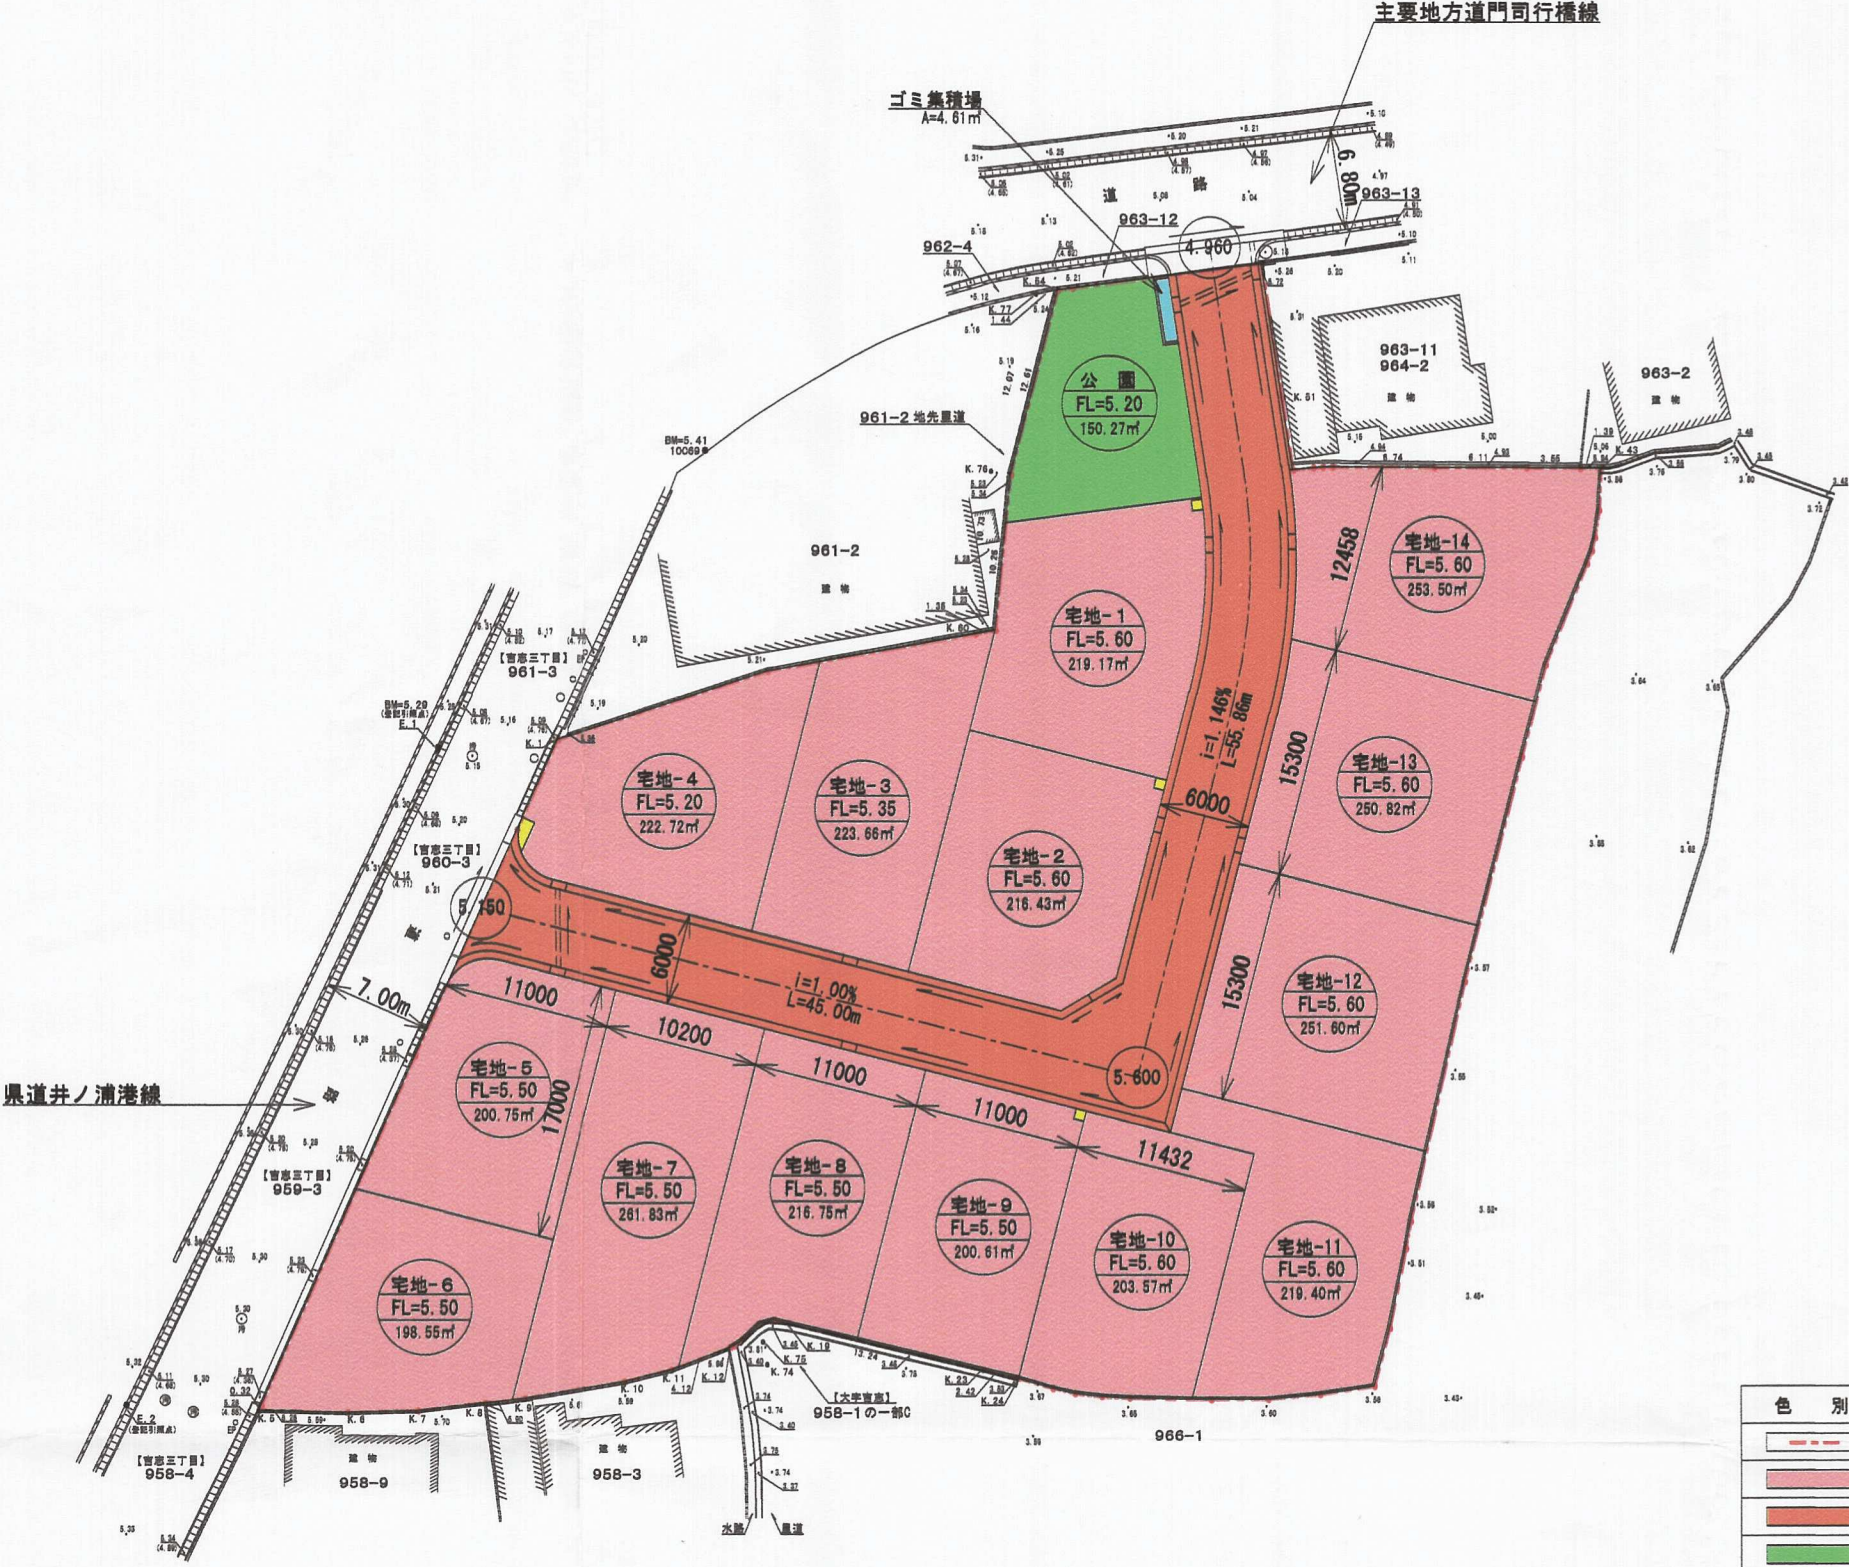

土地利用計画表

色 別	名 称	面積 (㎡)	面積 (坪)	比率 (%)
	境 界	—	—	—
	宅 地 用 地	3142.19	950.51	80.42
	6.0m 道 路	607.40	183.74	15.55
	公 園	150.27	45.46	3.85
	ゴミ集積場	4.61	1.39	0.11
	電 柱 用 地	2.76	0.83	0.07
		3907.23	1181.93	100.00