


土地利用計画平面図

S=1 : 500

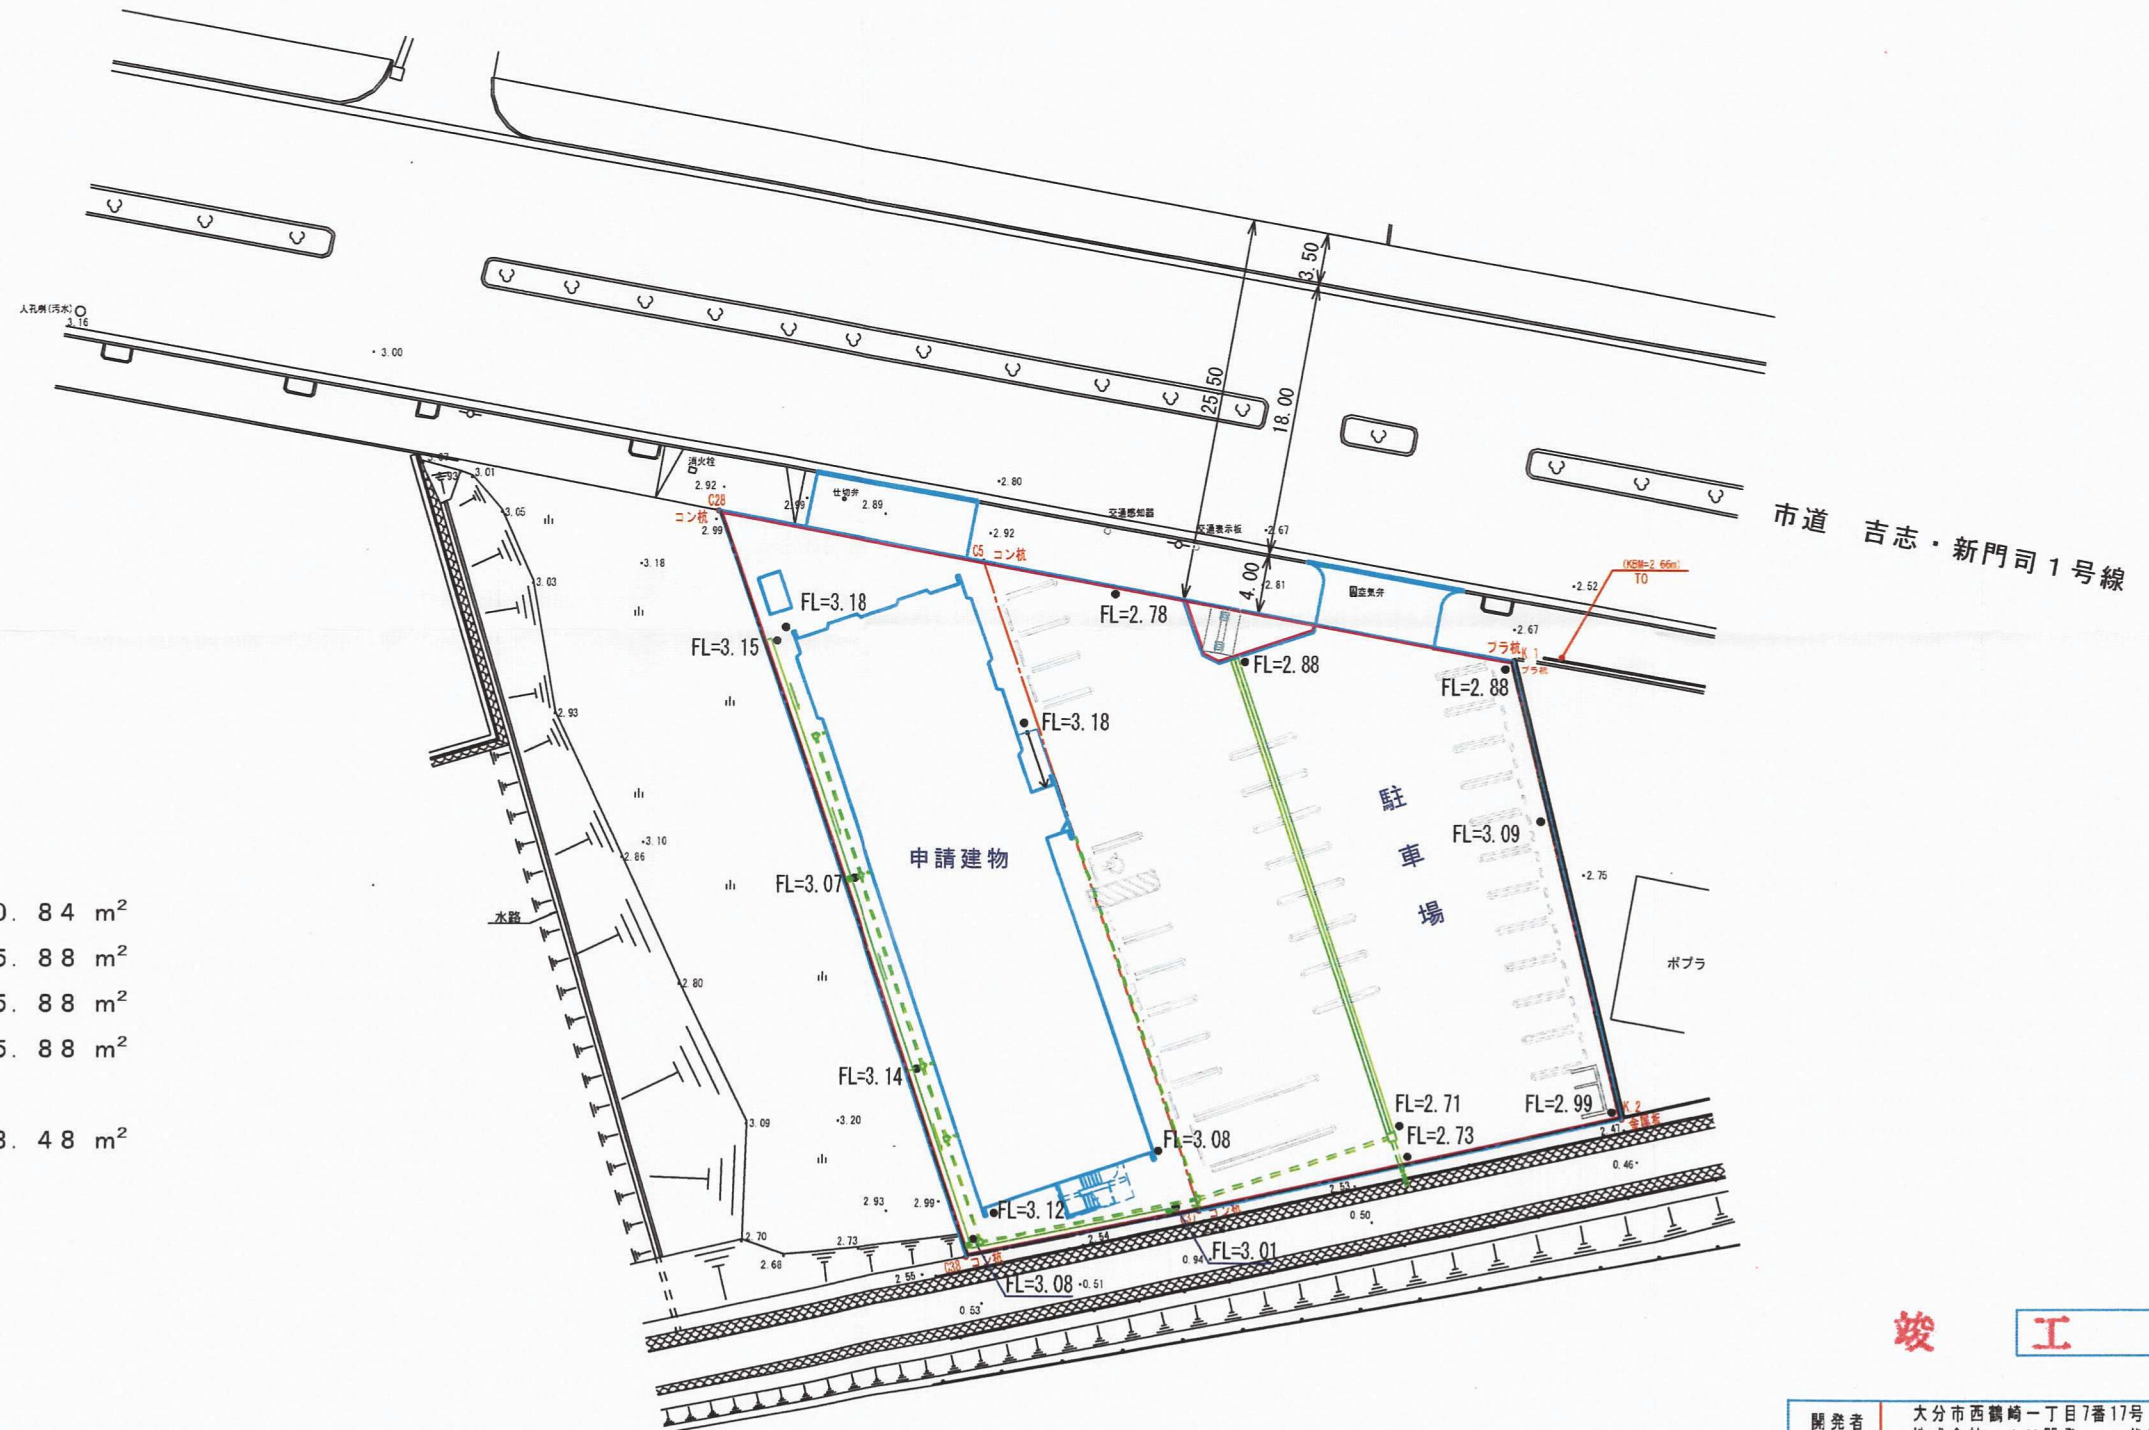

予定建物

1	階	460.84 m ²
2	階	455.88 m ²
3	階	455.88 m ²
4	階	455.88 m ²

全体延床面積 1828.48 m²

竣工図面

開発者	大分市西鶴崎一丁目7番17号 株式会社 AK開発 代表取締役 穴見保雄		
開発区域 の地名	北九州市門司区吉志一丁目1949-1番地外		
図面 種別	土地利用計画平面図		
図面番号	縮尺	設計年月日	
5 / 12	S=1:500	平成21年6月 日	
設計者	株式会社 巧建総合設計		TEL 093-582-4234