


土地利用計画平面図 S=1:500

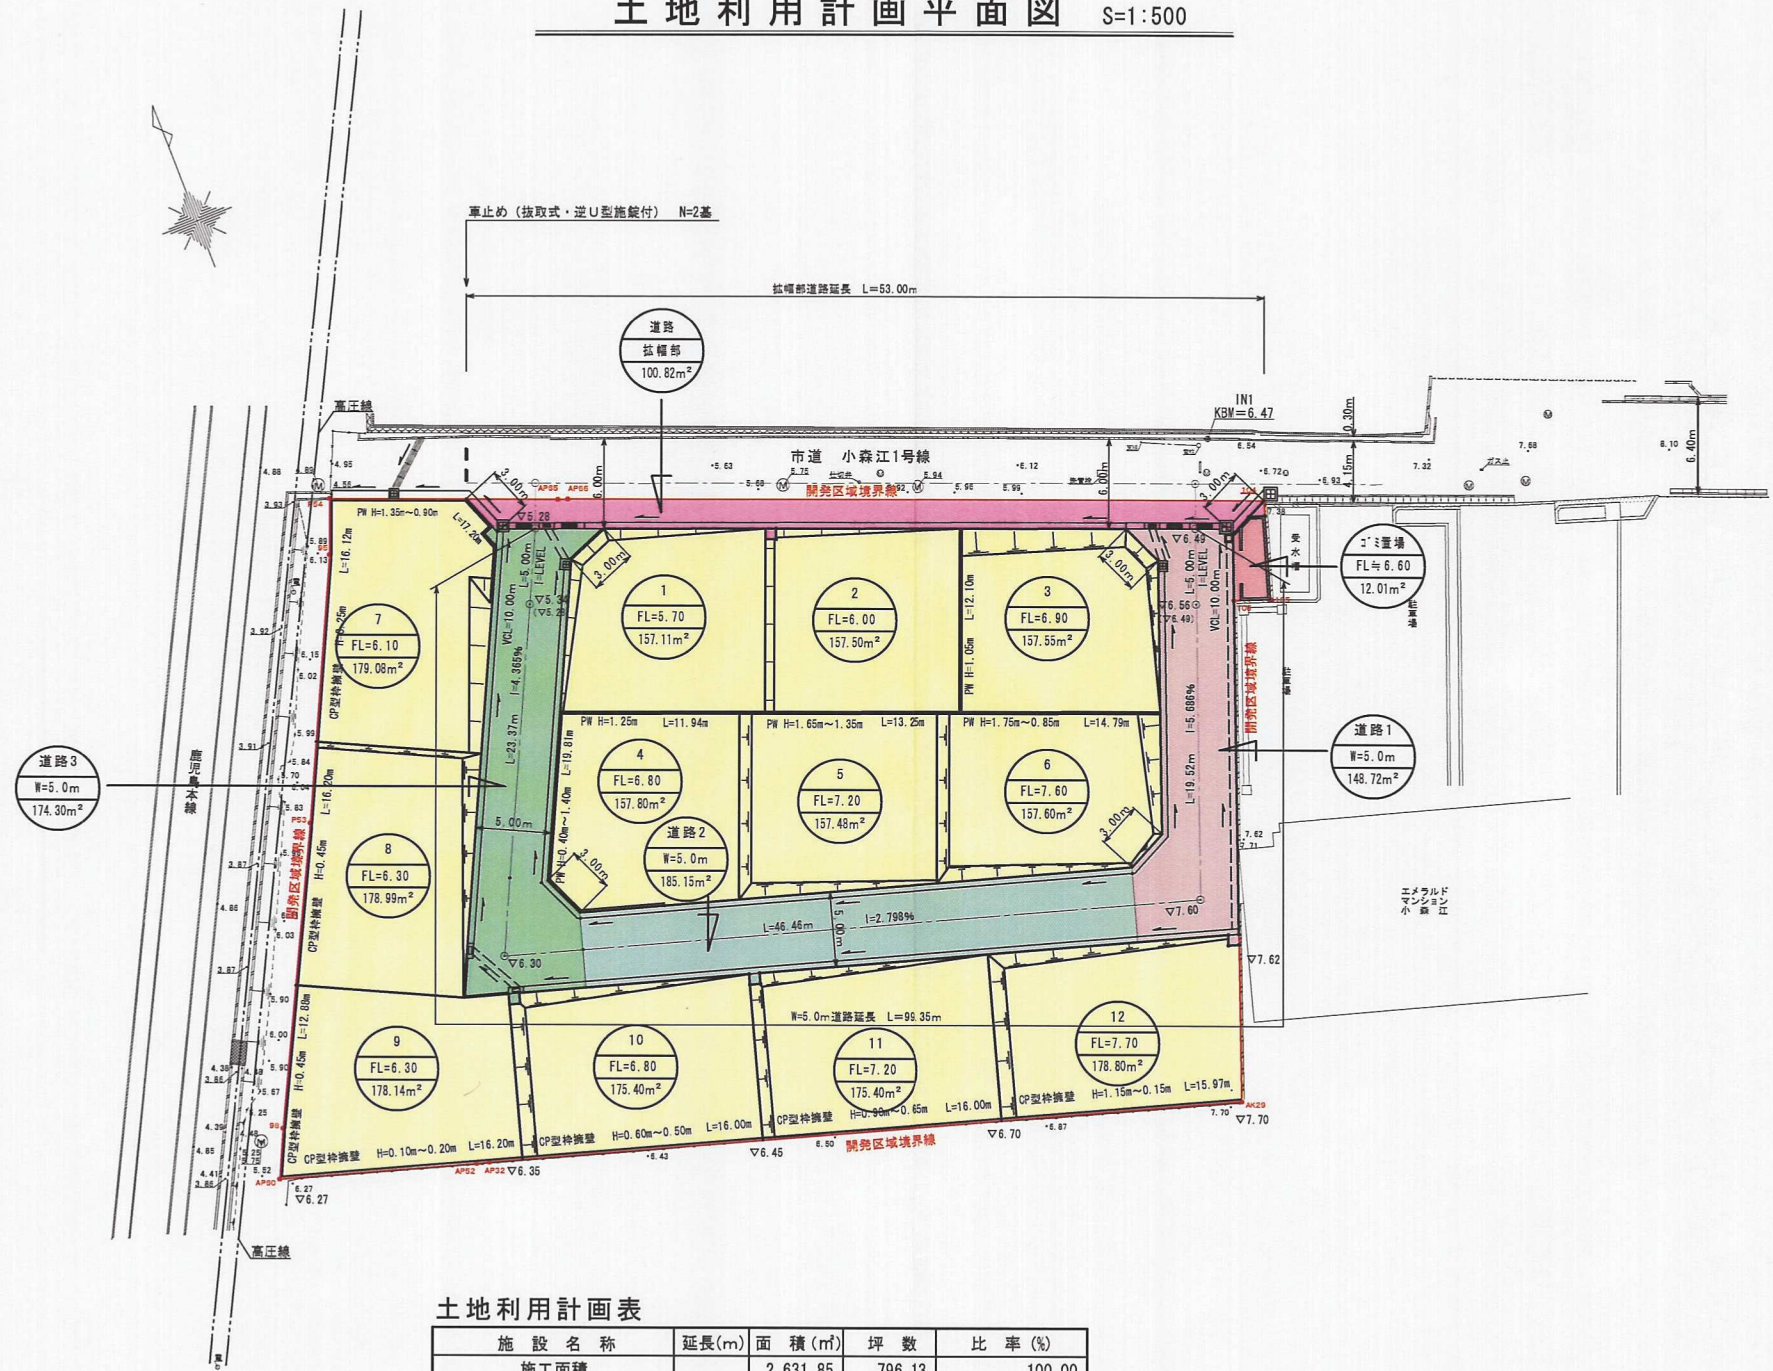

土地利用計画表

施設名称		延長(m)	面積(m ²)	坪数	比率(%)
施工面積			2,631.85	796.13	100.00
公共用地			608.99	184.22	23.14
宅地			2,010.85	608.28	76.40
その他施設			12.01	3.63	0.46
公共施設	車道W=5.0m	28.90	148.72	44.99	5.65
	車道W=5.0m	36.85	185.15	56.01	7.04
	車道W=5.0m	33.60	174.30	52.72	6.62
	道路幅員	53.00	100.82	30.50	3.83
	計		608.99	184.22	23.14
宅地	戸建住宅	12戸	2,010.85	608.28	76.40
	計		2,010.85	608.28	76.40
その他施設	ごみ置き場		12.01	3.63	0.46
	計		12.01	3.63	0.46

竣工図面

開 発 者	北九州市門司区黄金町3番4-102号 株式会社 なかやしき TEL 093-581-5300		
開発区域の 地 名	北九州市門司区小森江二丁目32番2		
図 面 種 別	土 地 利 用 計 画 平 面 図		
図 面 番 号	縮 尺	設 計 年 月 日	
5 / 19	図 示	平成24年 10 月 9 日	
設計者	北九州市小倉北区大門2丁目1番20号 TEL 093-582-4234 株式会社 巧建総合設計 山本 洋一		