
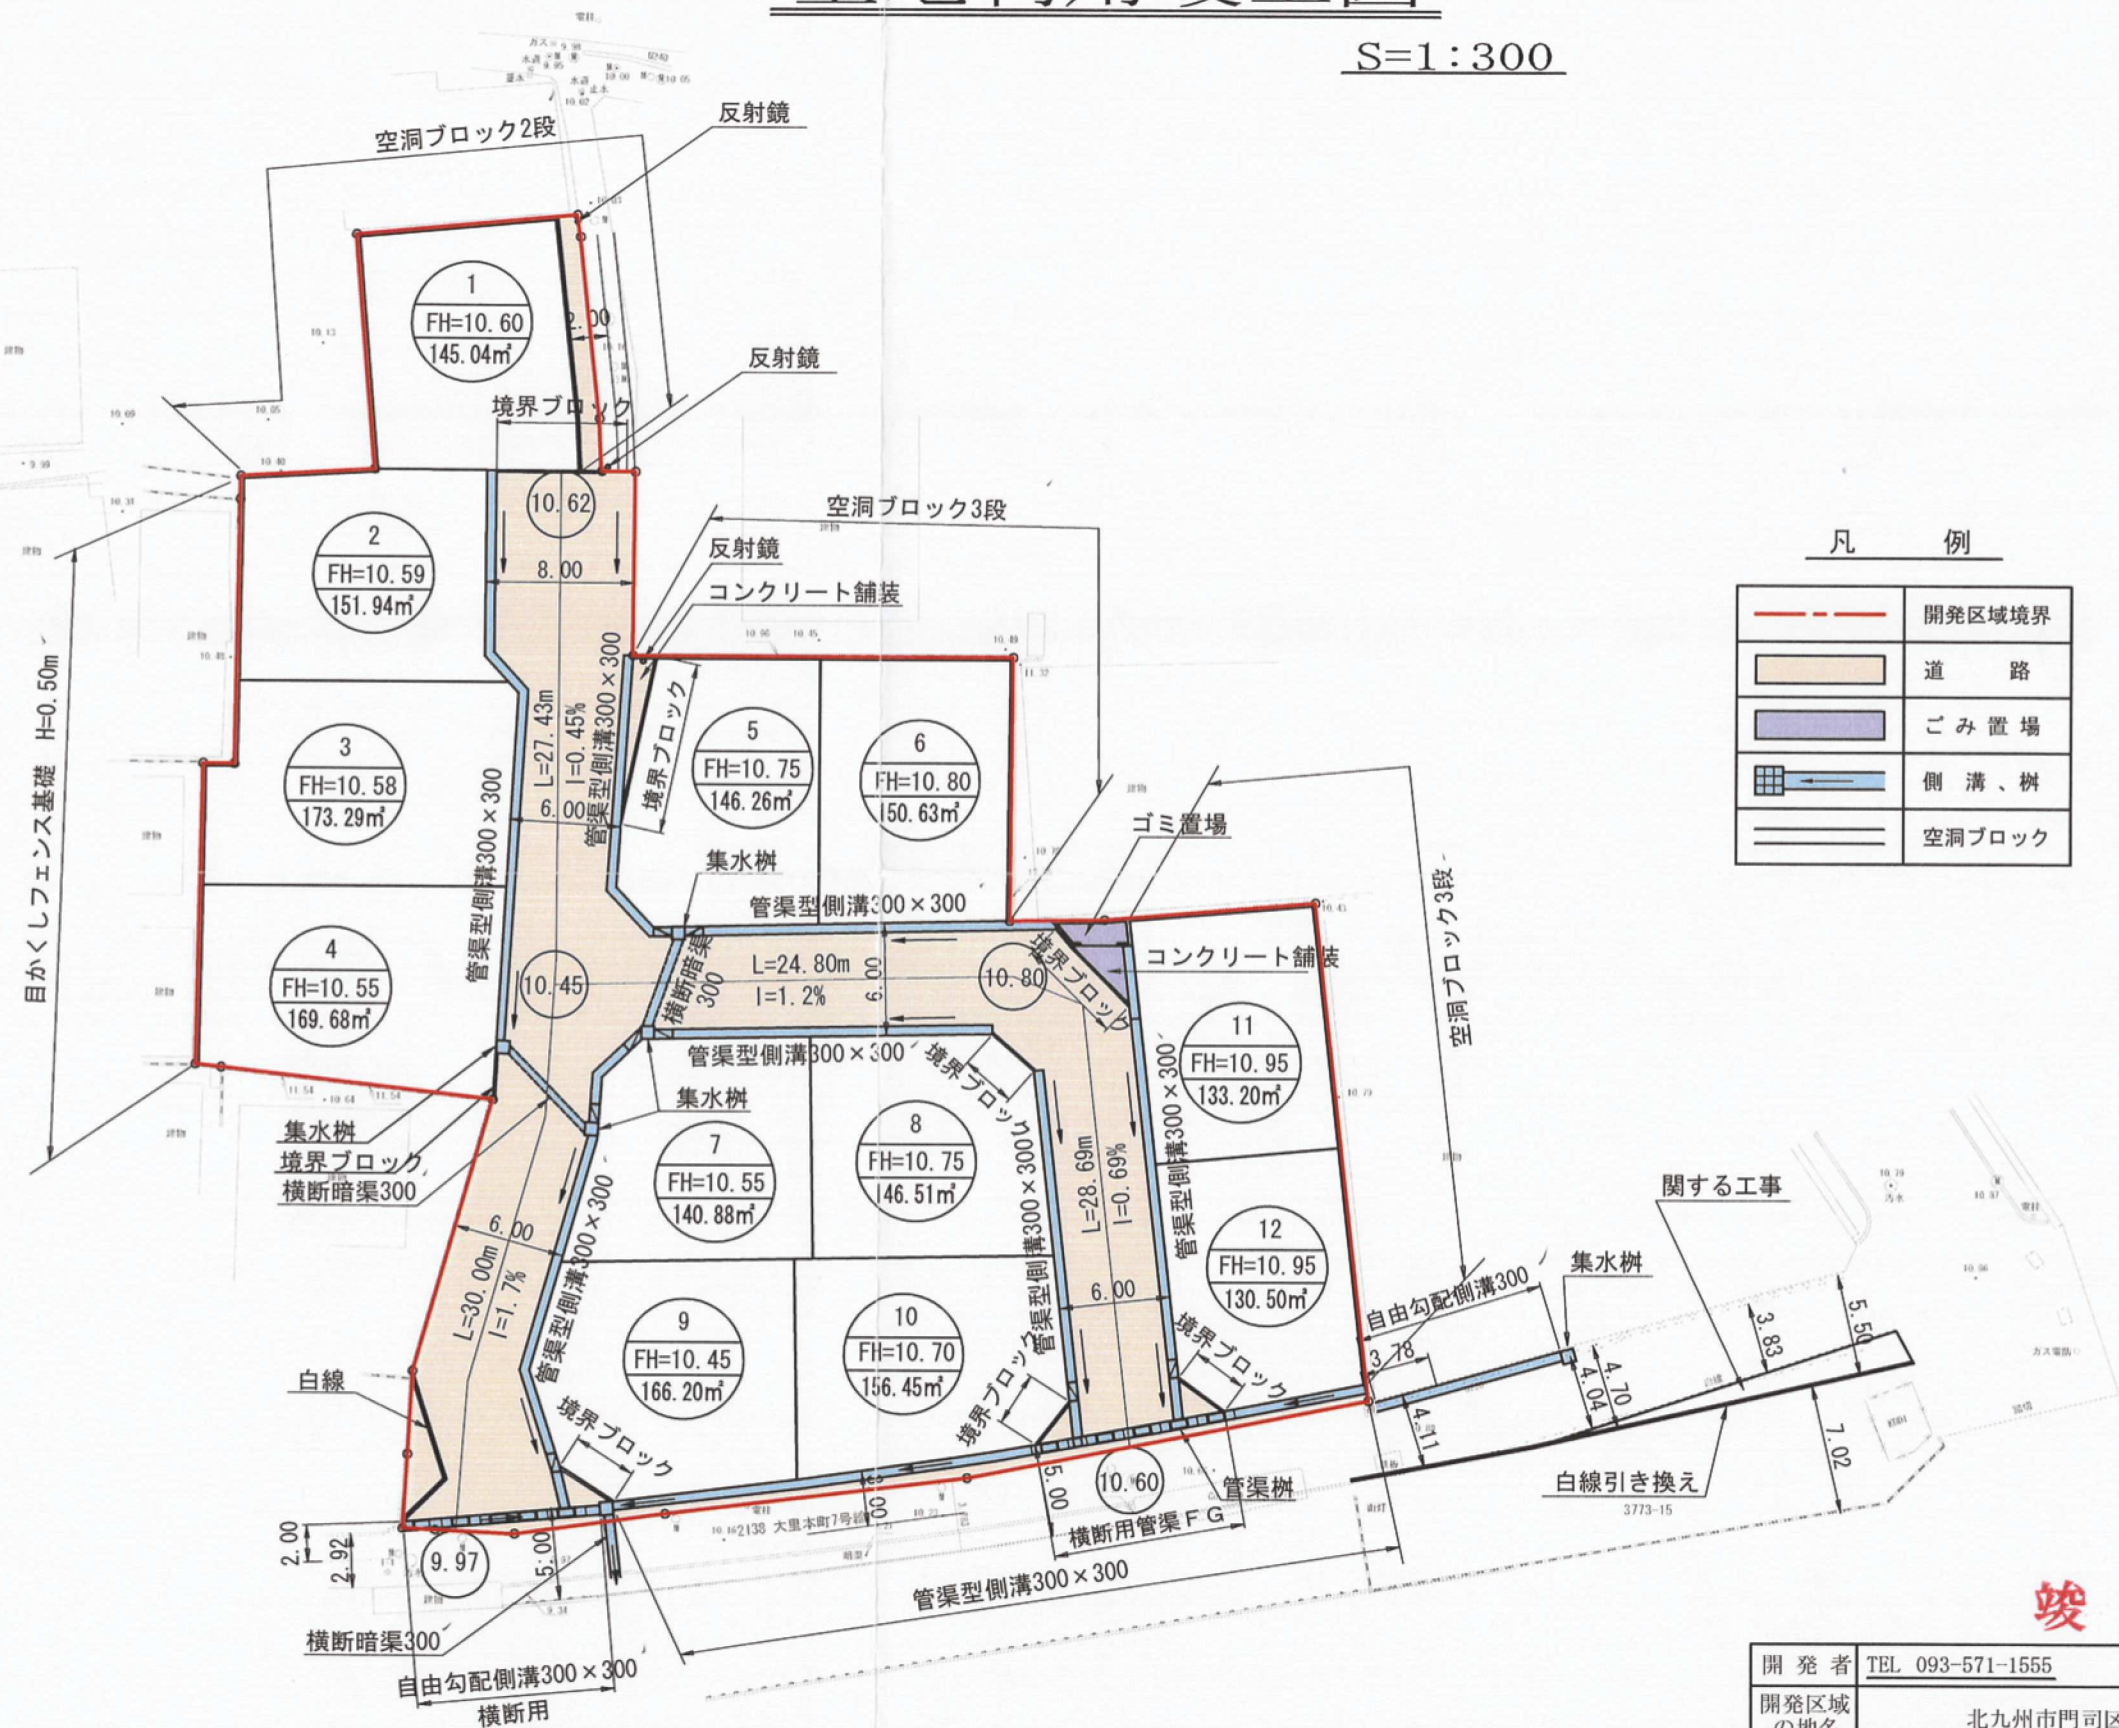


土地利用竣工図

S=1:300

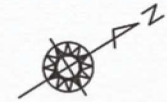

凡 例

---	開発区域境界
	道 路
	ごみ置場
	側 溝、樹
	空洞ブロック

竣 工 図

開 発 者	TEL 093-571-1555	東宝ホーム株式会社
開発区域の地名	北九州市門司区大里本町一丁目3822番1外	
図面種別	土 地 利 用 竣 工 図	
図面番号	縮 尺	設計年月日
6	S=1:300	H30. 6.
設計者	北九州市小倉北区馬借三丁目3番37号 (有)高尾設計 TEL 093-511-4067 氏名 高 尾 容 旦	