


土地利用竣工図
雨水排水竣工平面図 S=1:250

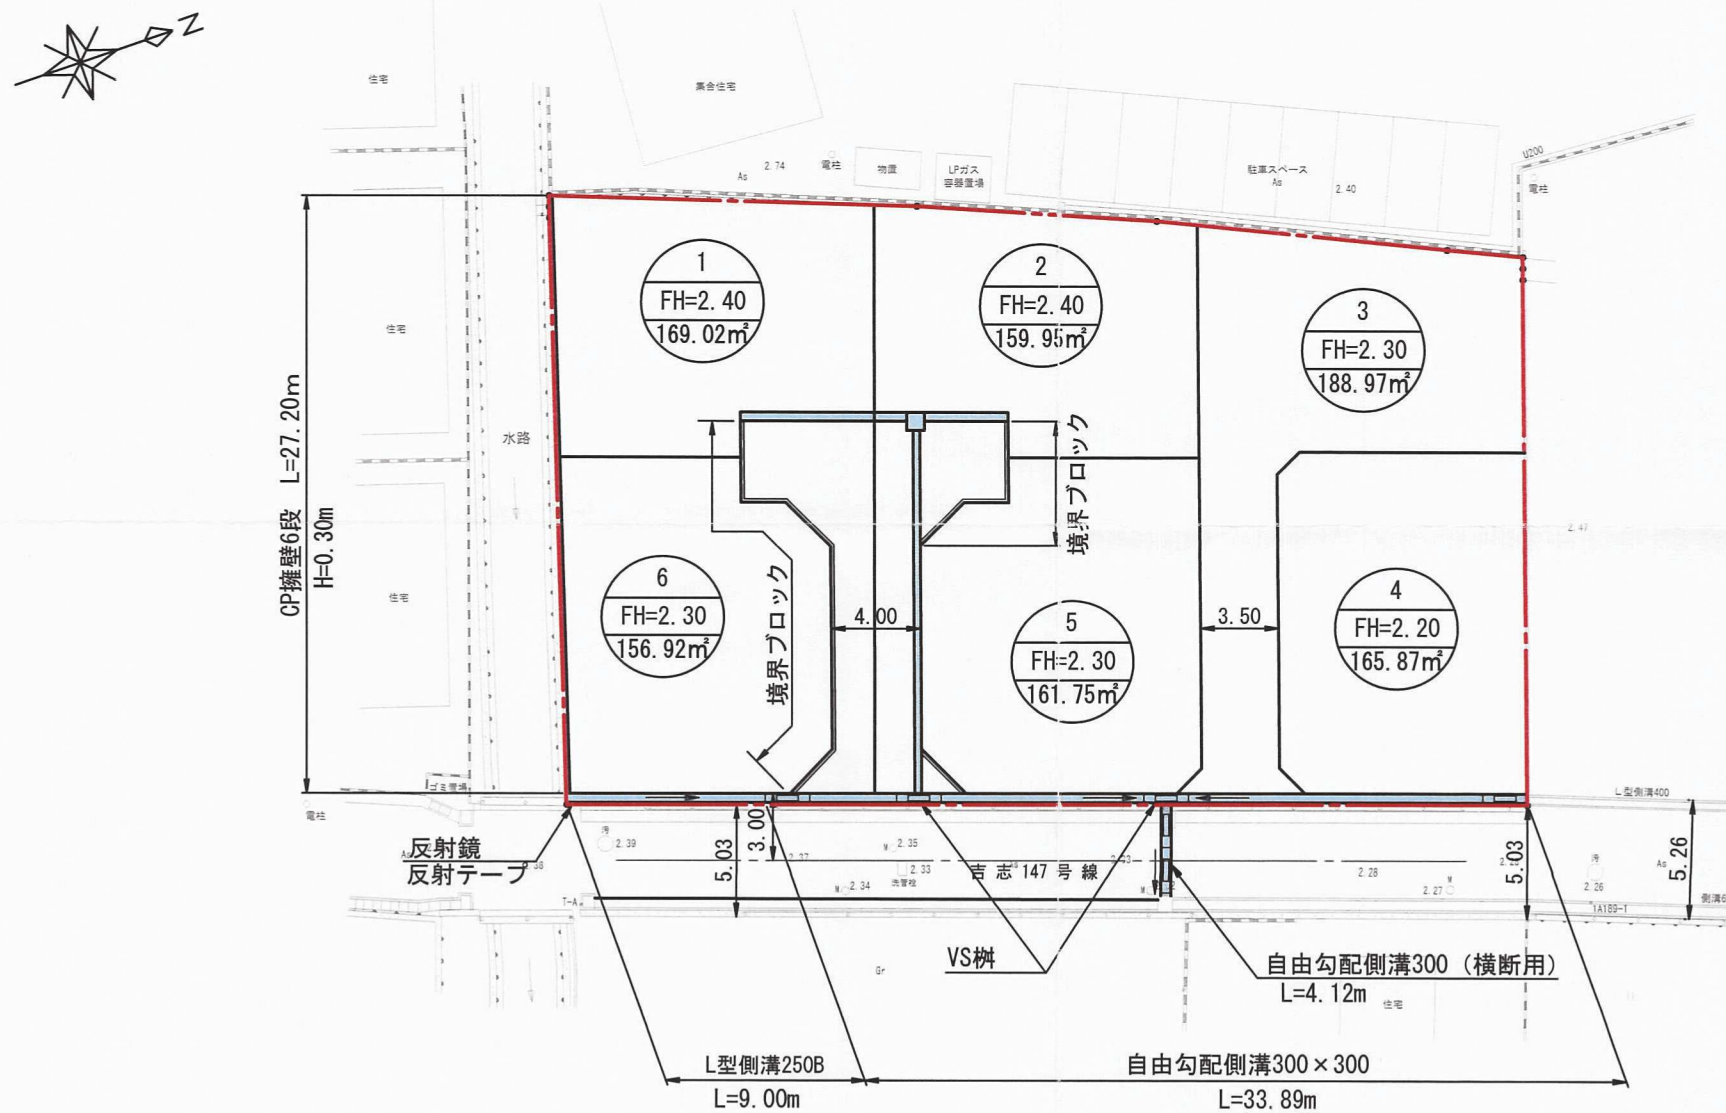

凡 例	
	開発区域境界
	宅 地 番 号 計 画 高 宅 地 面 積
	側 溝、樹

開 発 者	TEL 093-613-5500	大英産業株式会社
開発区域 の地名	北九州市門司区大字吉志1976番4外	
図面 種別	土 地 利 用 竣 工 図 雨水排水竣工平面図	
図面番号	縮 尺	設計年月日
6	S=1:250	H26. 2. 10
設計者	北九州市小倉北区馬借三丁目3番37号 (有)高尾設計事務所 TEL 093-511-4067 氏名 高 尾 容 旦 印	