


# 土地利用竣工平面図 A3版 S=1/500 門司区原町別院15番6他

凡 例		
1 工 区 (完了検査済)		
種 別	面 積 (m2)	比率 (%)
事務所用地	3,336.94	(40.61)
拡幅道路	153.75	(1.87)
計	3,490.69	(42.48)

凡 例		
2 工 区		
宅 地	3,907.65	(47.55)
未利用地	0.13	(0.00)
6m道路・電柱用地	752.71	(9.16)
防火水槽	54.38	(0.66)
ゴミステーション	12.08	(0.15)
計	4,726.95	(57.52)
1工区・2工区 合計	8,217.64	(100)

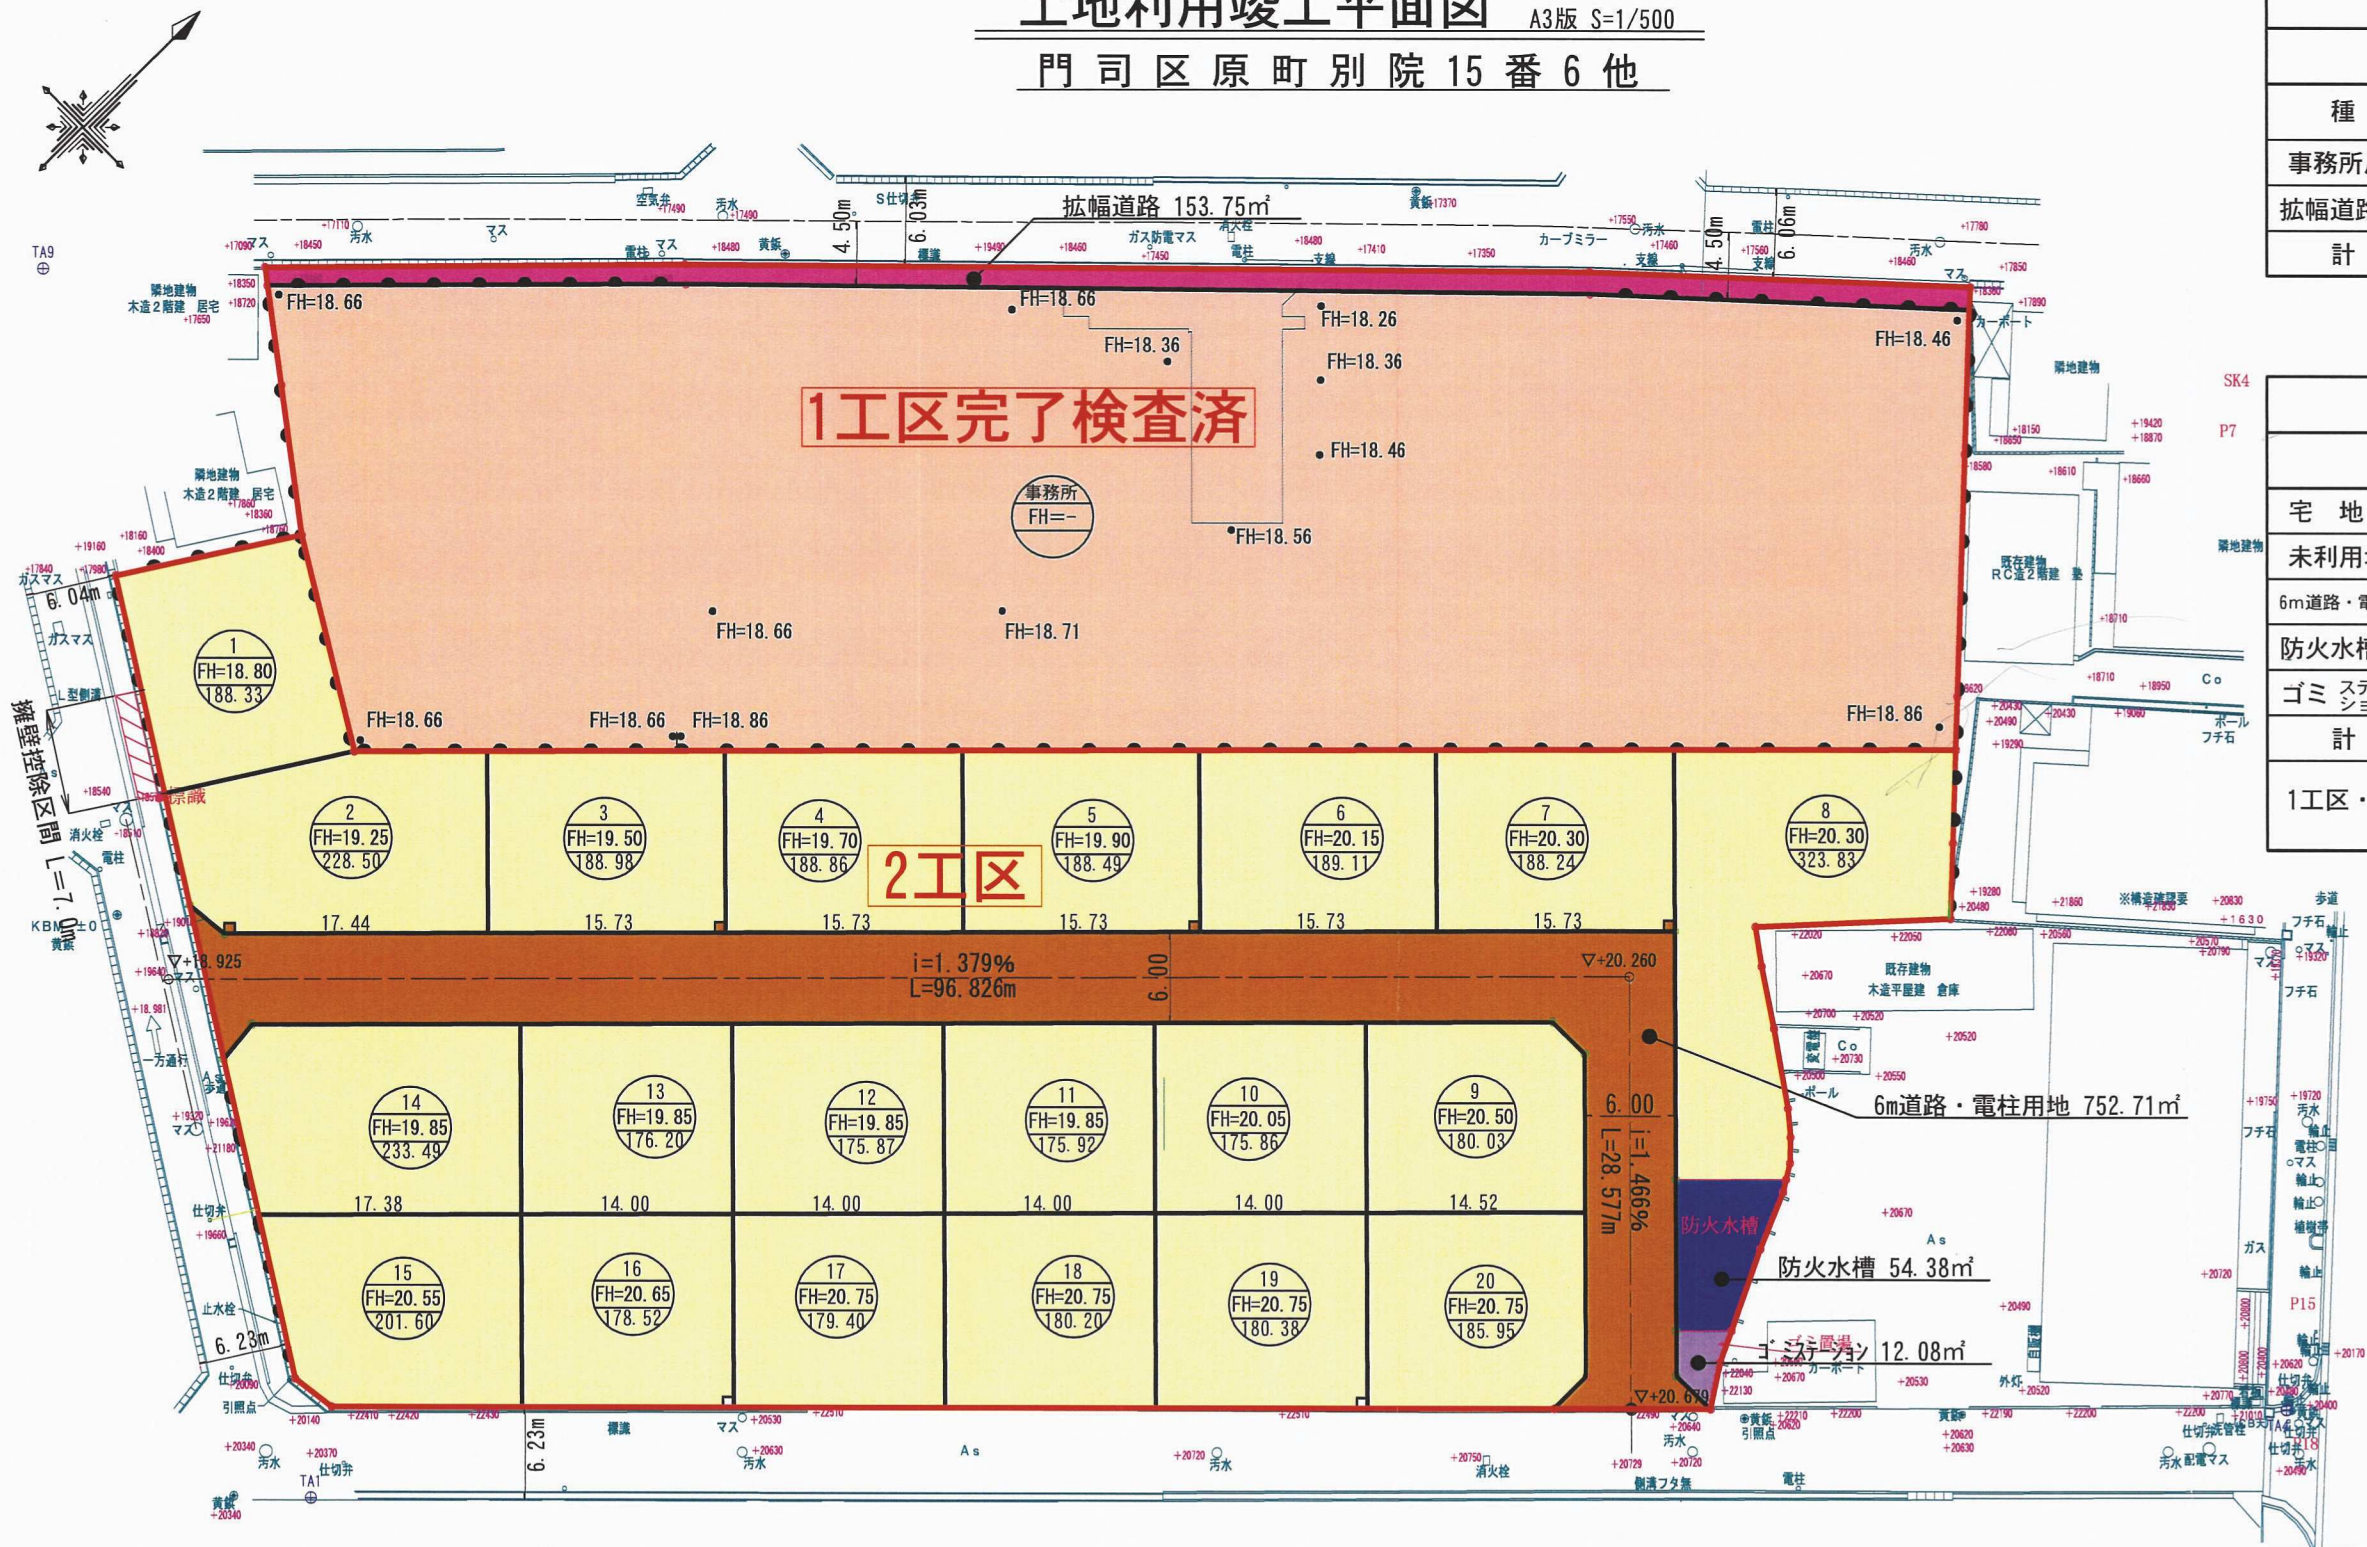

竣工図

開発者	積水ハウス株式会社		
所 在	北九州市門司区原町別院15番6他		
図 名	土地利用竣工平面図	年月日	H30. 12. 7
縮 尺	A3版：S=1/500	図 番	7
設 計	(株)シビルコンサルタント 北九州市小倉北区田町10番5号 田町ビル2F 設計者 清本英二 TEL (093)-562-7107		