


# 土地利用竣工図 排水竣工平面図

S=1:500

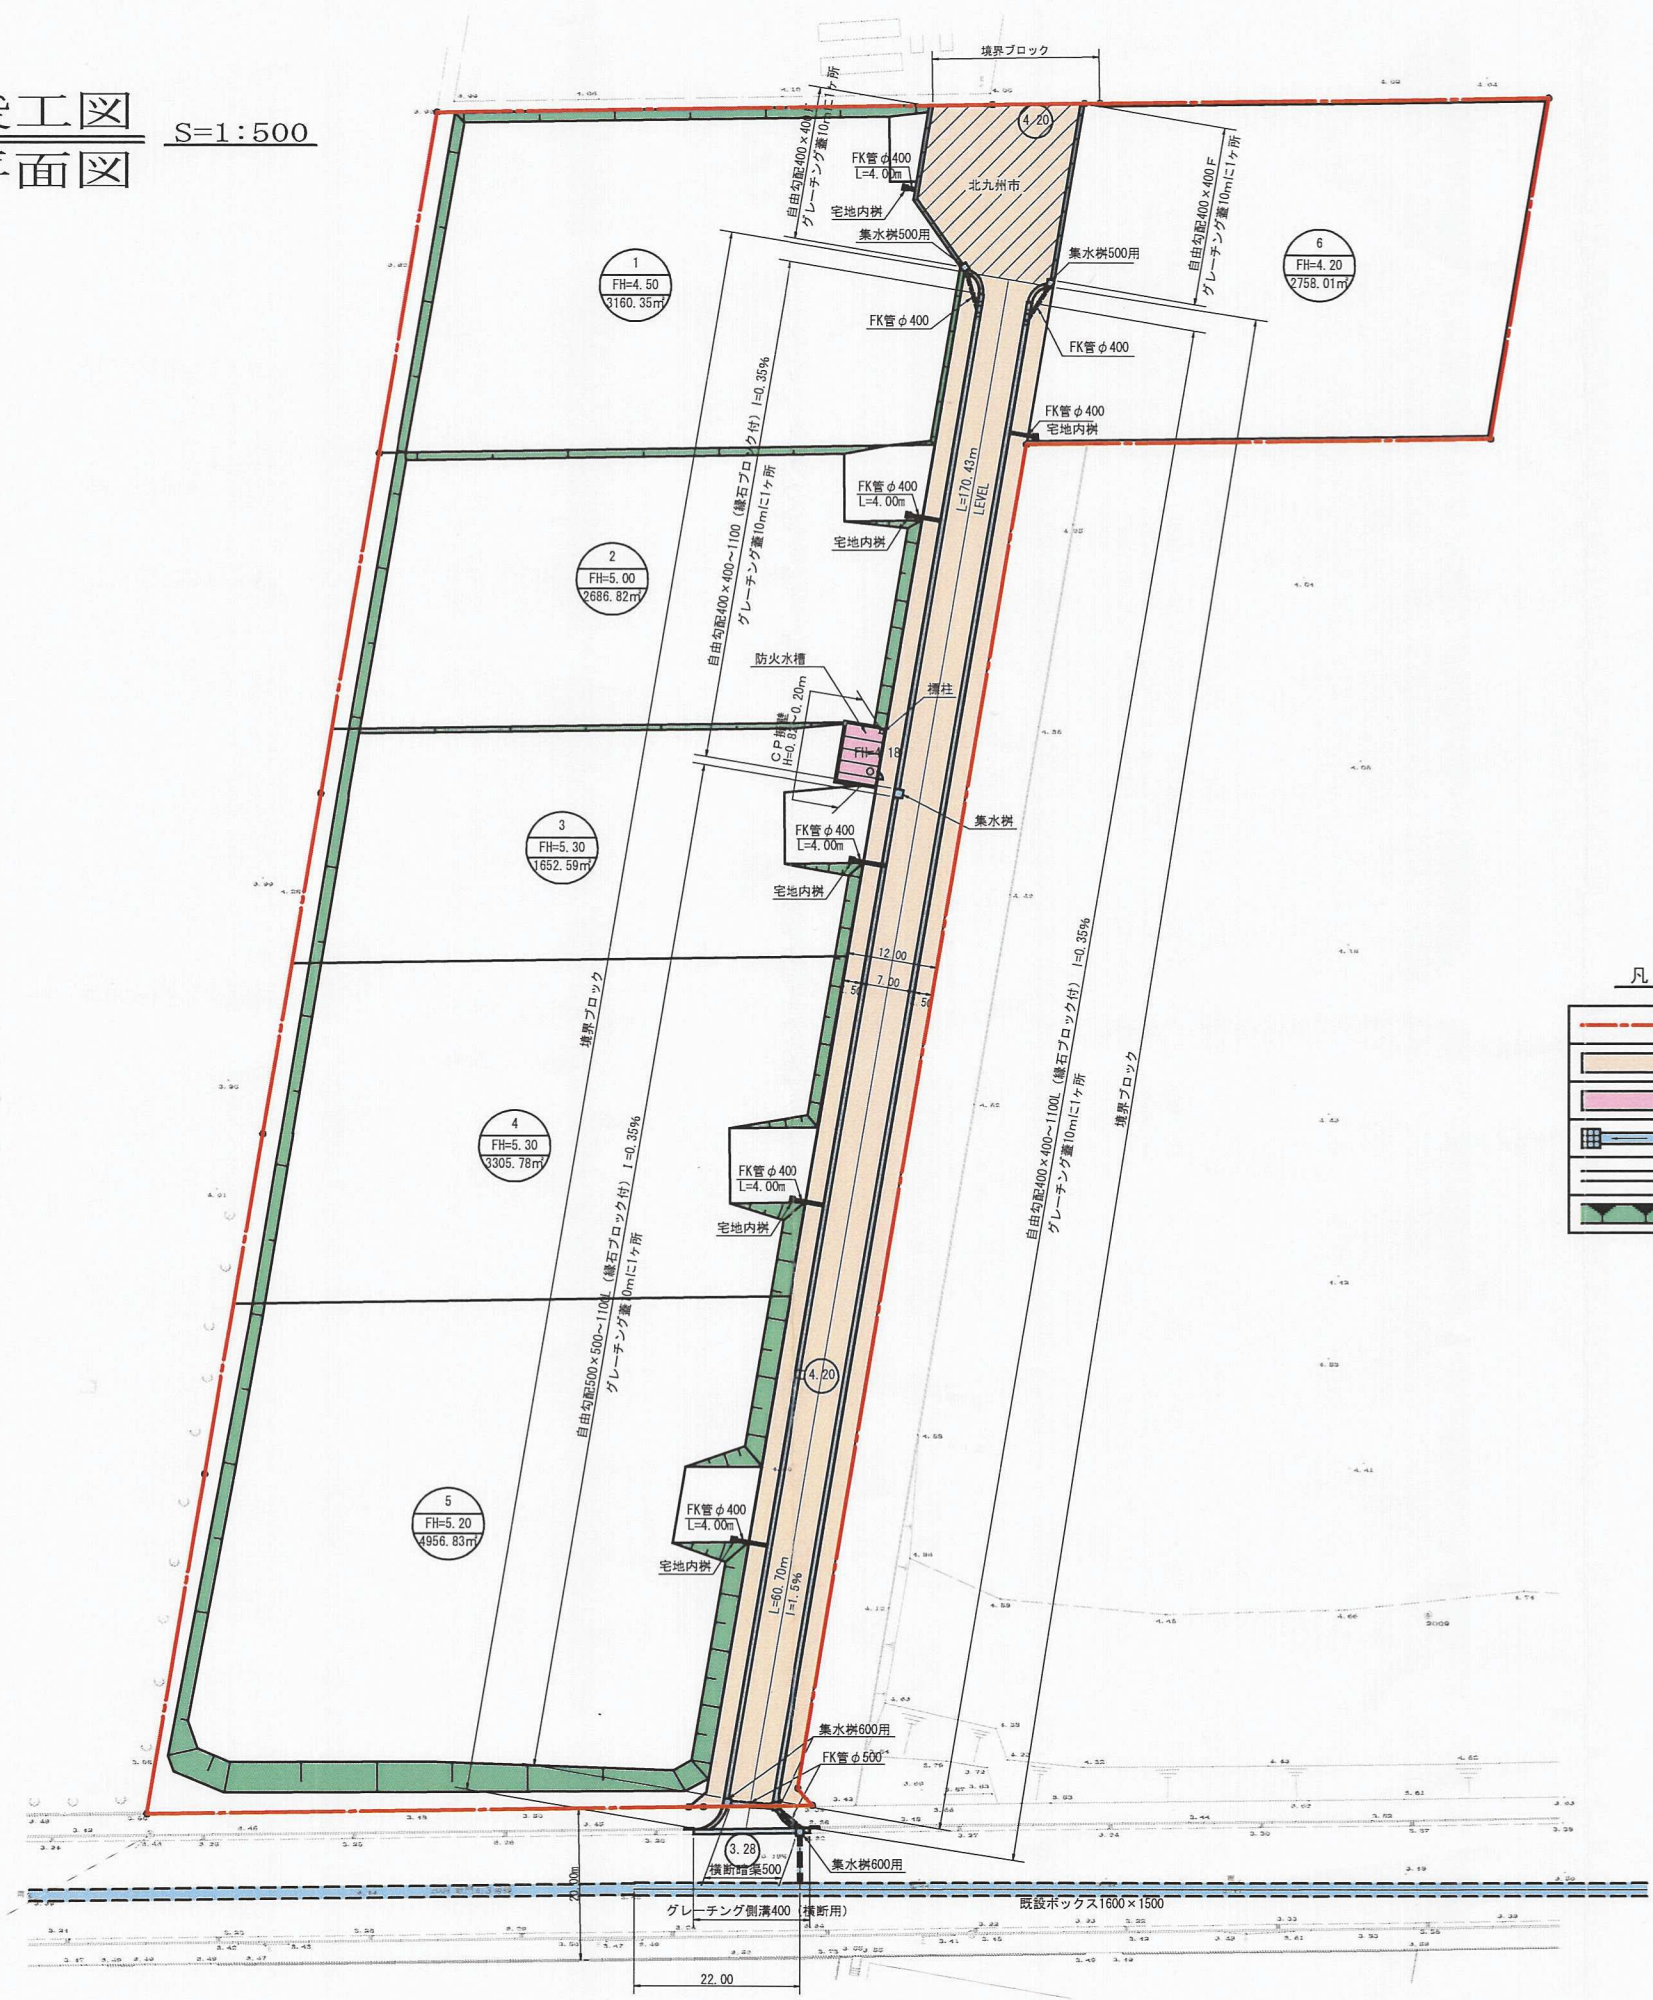

凡 例	
	開発区域境界
	道 路
	防 火 水 槽
	側 溝、樹
	境界ブロック
	法 面

## 竣工図

開 発 者	TEL 03-5793-1157	株式会社アフターウェイ
開発区域 の地名	北九州市門司区新門司二丁目11番4外	
図面 種別	土 地 利 用 竣 工 図 排 水 竣 工 平 面 図	
図面番号	縮 尺	設計年月日
6	S=1:500	H31.3.27
設計者	北九州市小倉北区馬場三丁目3番37号 (有)高尾設計 TEL 093-511-4067 氏名 高 尾 容 昌	