


土地利用竣工図

S=1:300

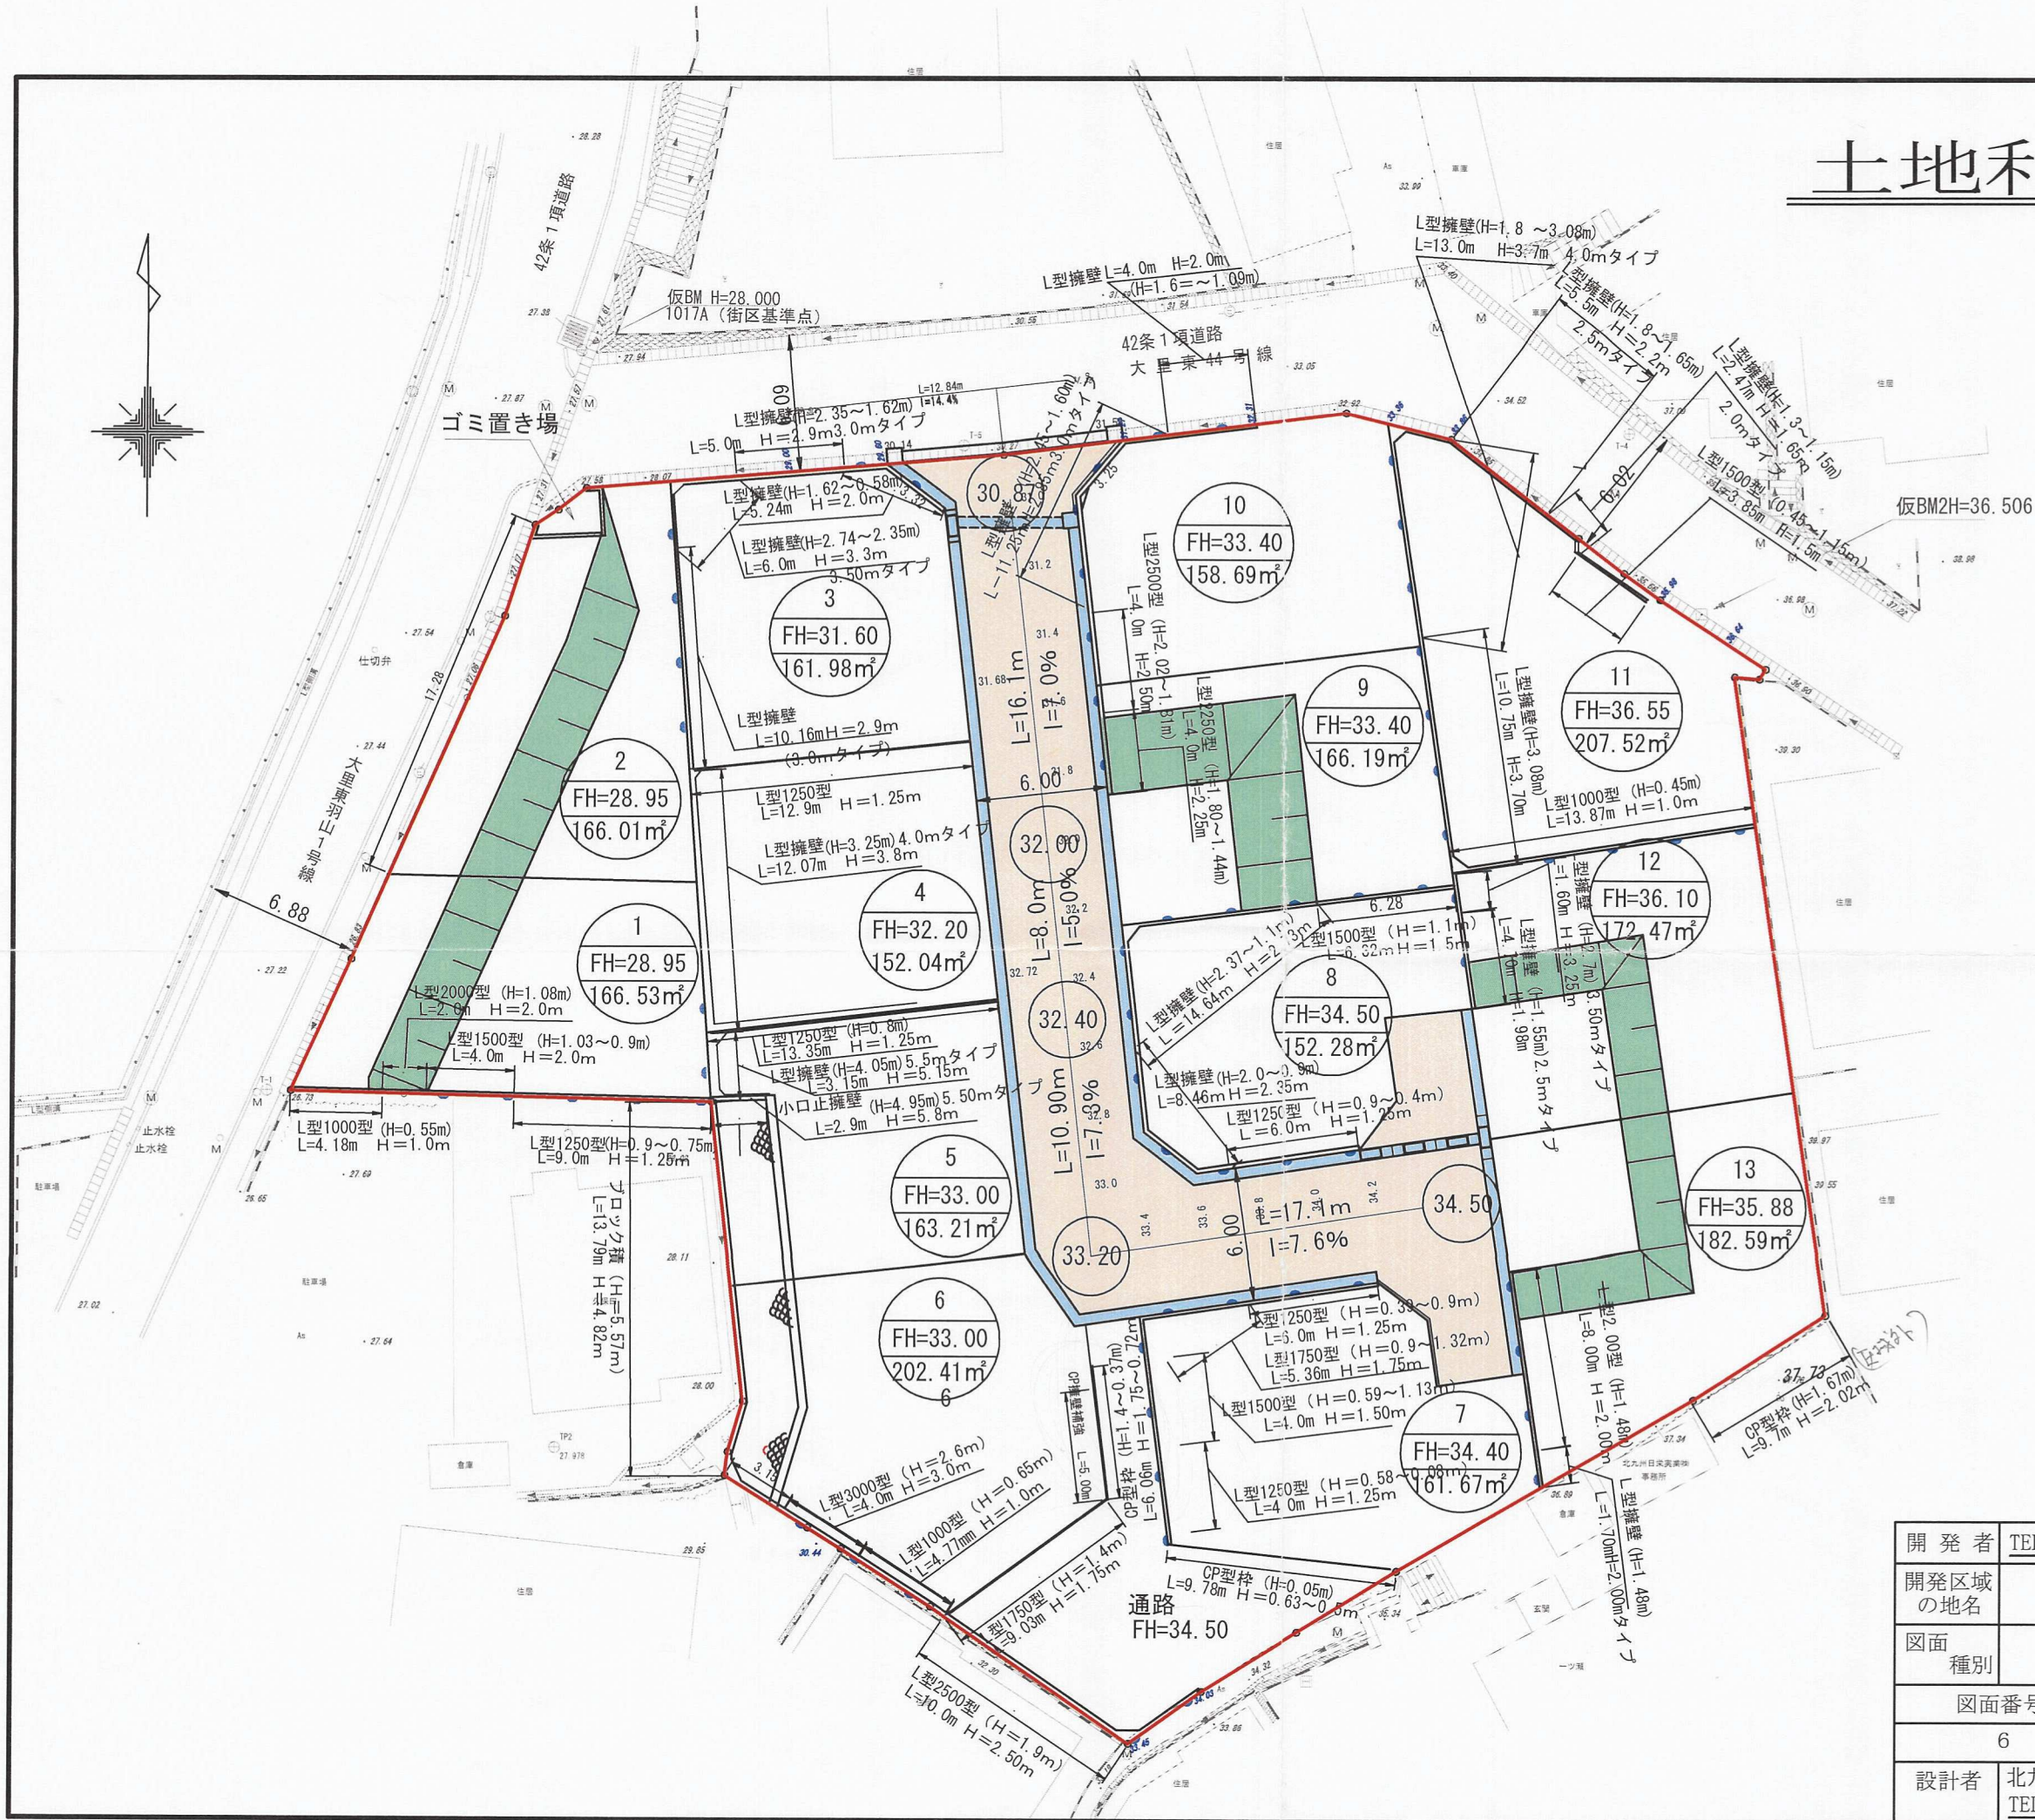

凡 例

	開発区域境界
	道 路
	側 溝、樹
	L 型 擁 壁
	法 面
	石 積 擁 壁

竣 工 図

開 発 者	TEL	郡司島 廣 延
開発区域 の地名	北九州市門司区大里東四丁目4253番1外	
図面 種別	土 地 利 用 竣 工 図	
図面番号	縮 尺	設計年月日
6	S=1:300	H29.
設計者	北九州市小倉北区馬借三丁目3番37号 (有)高尾設計専 TEL 093-511-4067 氏名 高 尾 容 旦	