


土地利用計画平面図

S=1 : 500

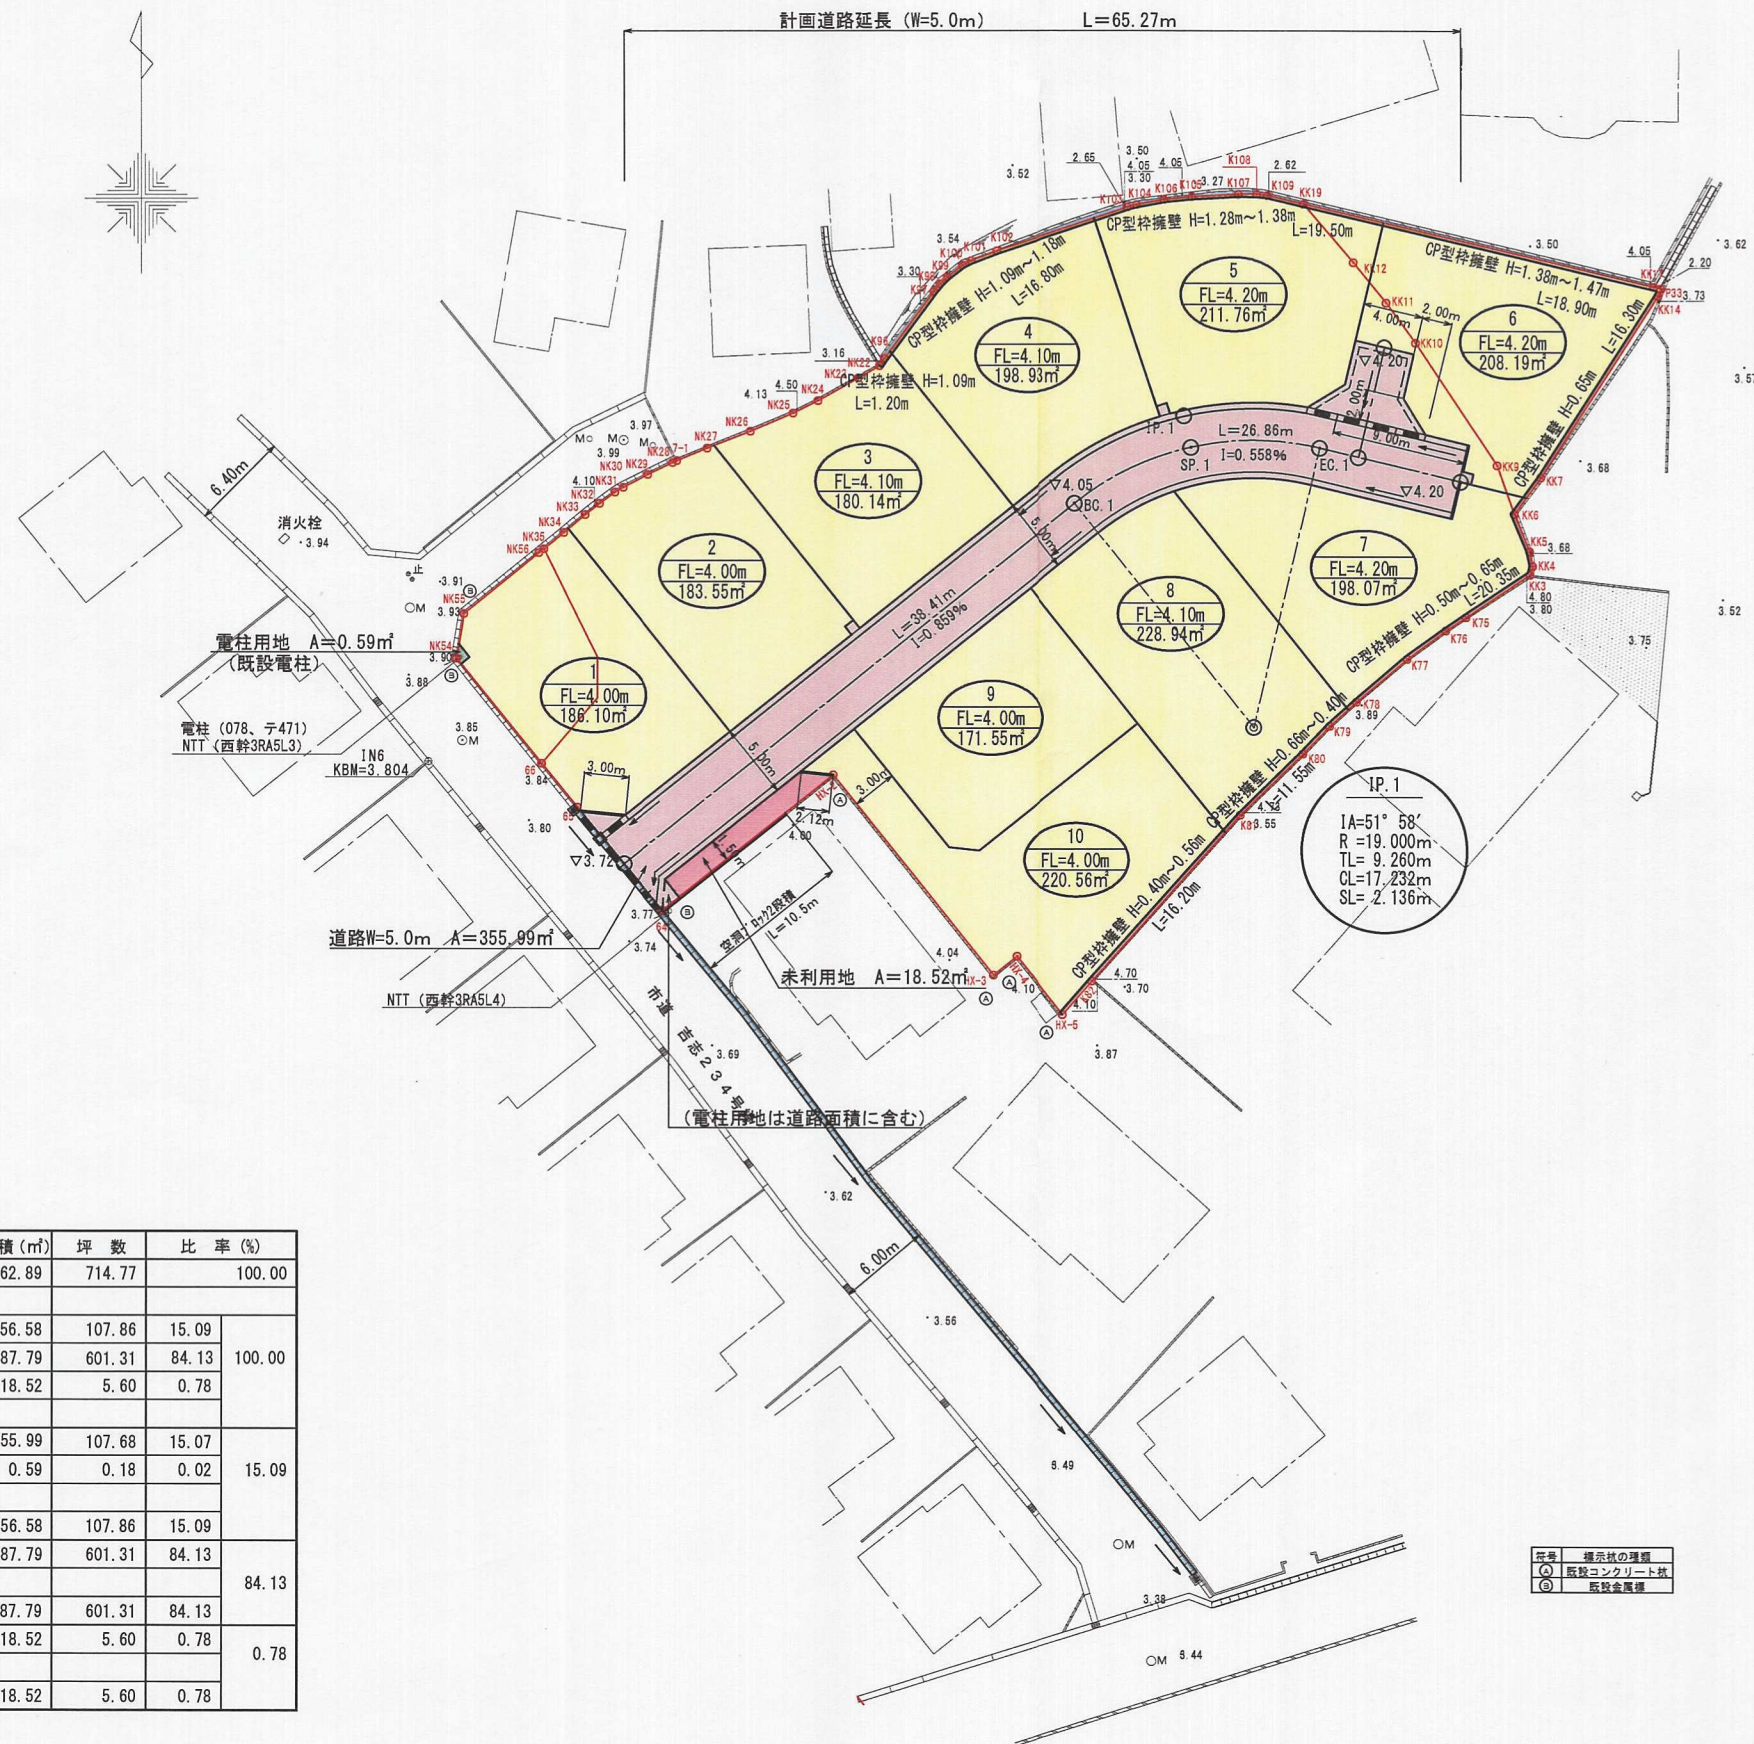

土地利用計画表

施 設 名 称			延長(m)	面 積 (㎡)	坪 数	比 率 (%)	
開発区域面積				2,362.89	714.77	100.00	
公共用地				356.58	107.86	15.09	100.00
宅 地				1,987.79	601.31	84.13	
未利用地				18.52	5.60	0.78	
公 共 施 設	車 道 W=5.0m		65.27	355.99	107.68	15.07	15.09
	電柱用地（既設）			0.59	0.18	0.02	
	計			356.58	107.86	15.09	
宅 地	戸建住宅		10戸	1,987.79	601.31	84.13	84.13
	計			1,987.79	601.31	84.13	
そ の 他	未利用地			18.52	5.60	0.78	0.78
	計			18.52	5.60	0.78	

竣工図面

開 発 者	北九州市門司区黄金町3番4-102号 株式会社 なかやしき TEL 093-581-5300		
開発区域の 地名	北九州市門司区吉志二丁目976番1他		
図 面 種 別	土地利用計画平面図		
図 面 番 号	縮 尺	設 計 年 月 日	
5 / 16	図 示	平成25年	
設 計 者	北九州市小倉北区大門2丁目1番20号 TEL 株式会社 巧建総合設計 山本 洋		4