

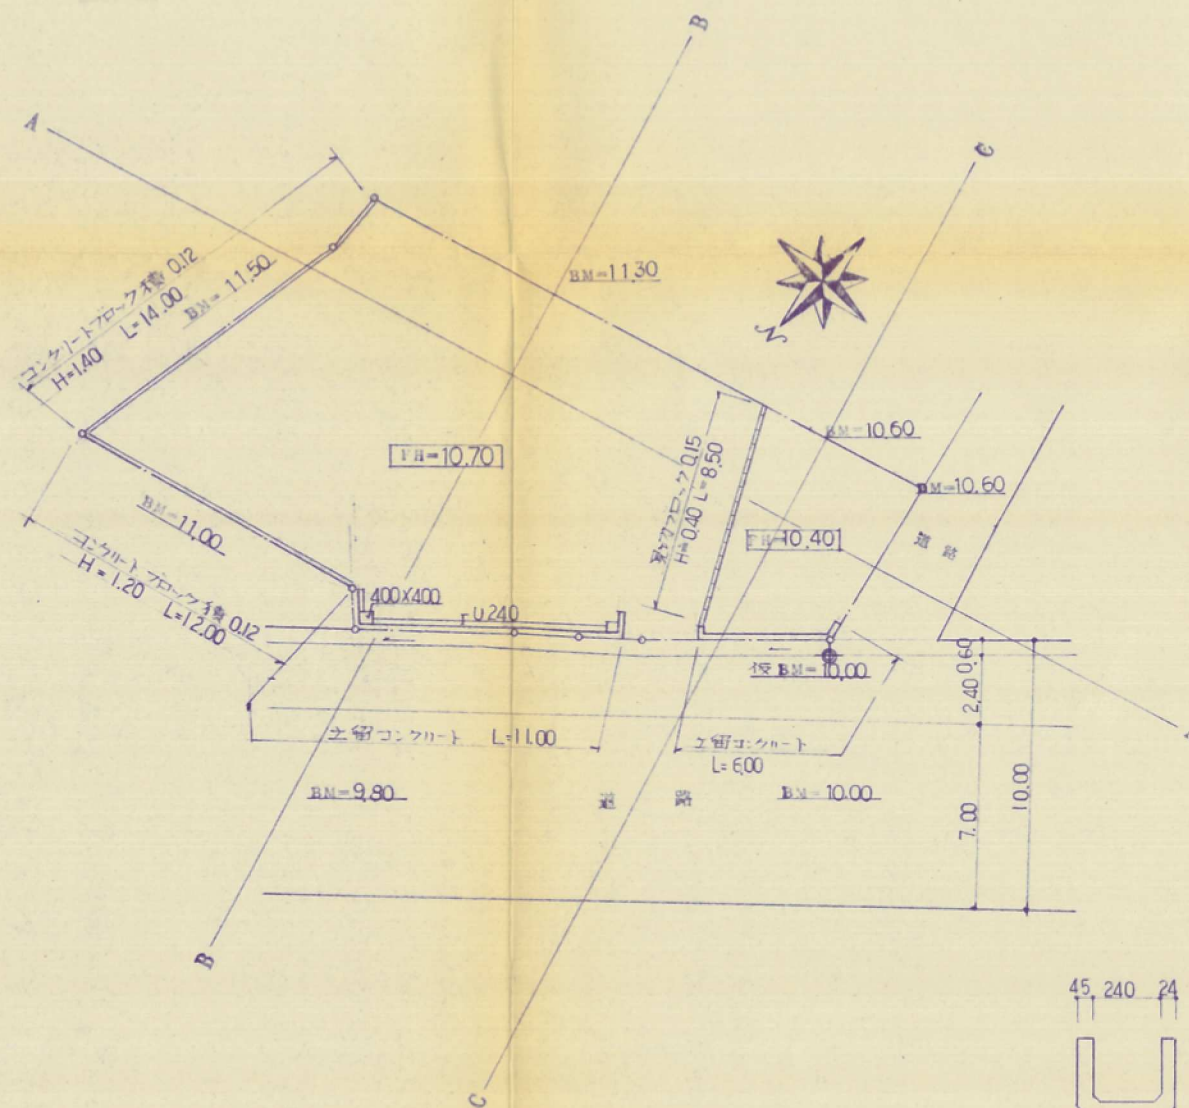



# 竣工図

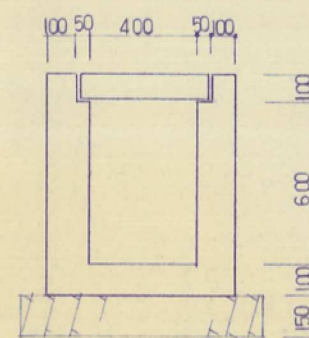


排水平面図 S = 1/200

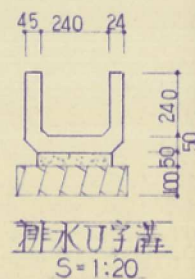


排水U字溝 S = 1:20

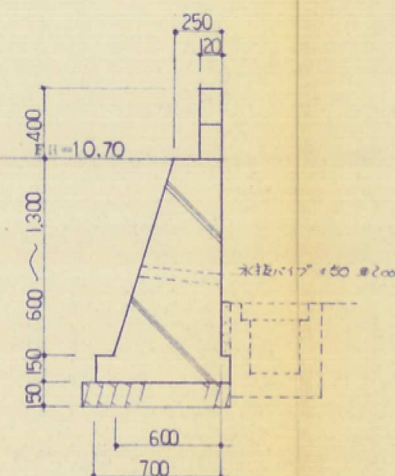


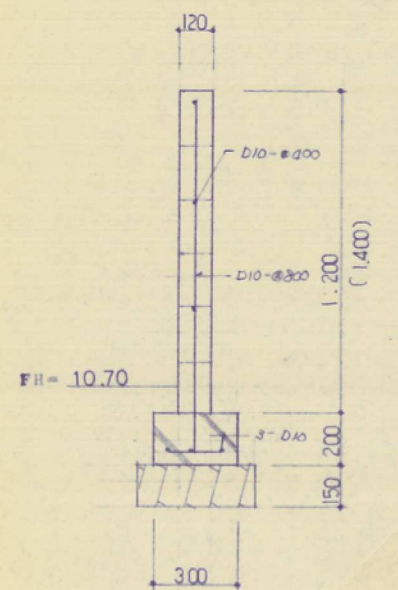
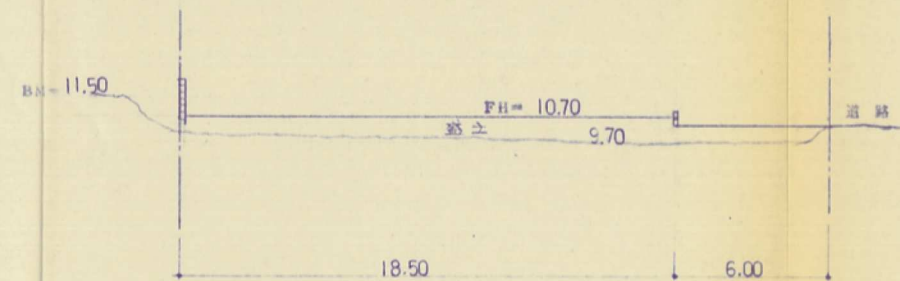

A-A 断面図 S = 1/200

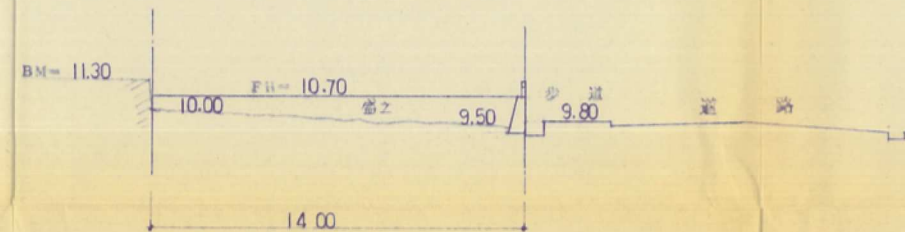

B-B 断面図 S = 1/200

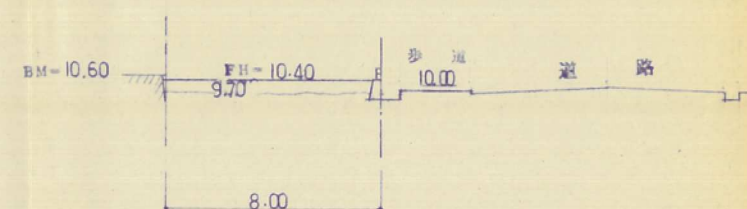

C-C 断面図 S = 1/200

訂正変更	月日	特記	<p>福岡県田川郡嘉穂町大字高野 76-1 094732-7121</p> <p>〒820 福岡県田川市大字伊加利 中央団地1400棟1 TEL 04031</p> <p><b>土方設計</b></p> <p>事務所登録 第 1-6659 号</p> <p>1級建築士 第 150479 号</p>	<p>工事名称 高野邸 造成工事 (竣工図)</p> <p>図面 平面図 断面図</p> <p>永田秀 1 検図 設計 製図</p>	<p>図面番号</p> <p>SCALE</p> <p>作図 59年 7月 5日</p>
------	----	----	---	--	--