




竣工 土地竣工計画図

縮尺 1:250

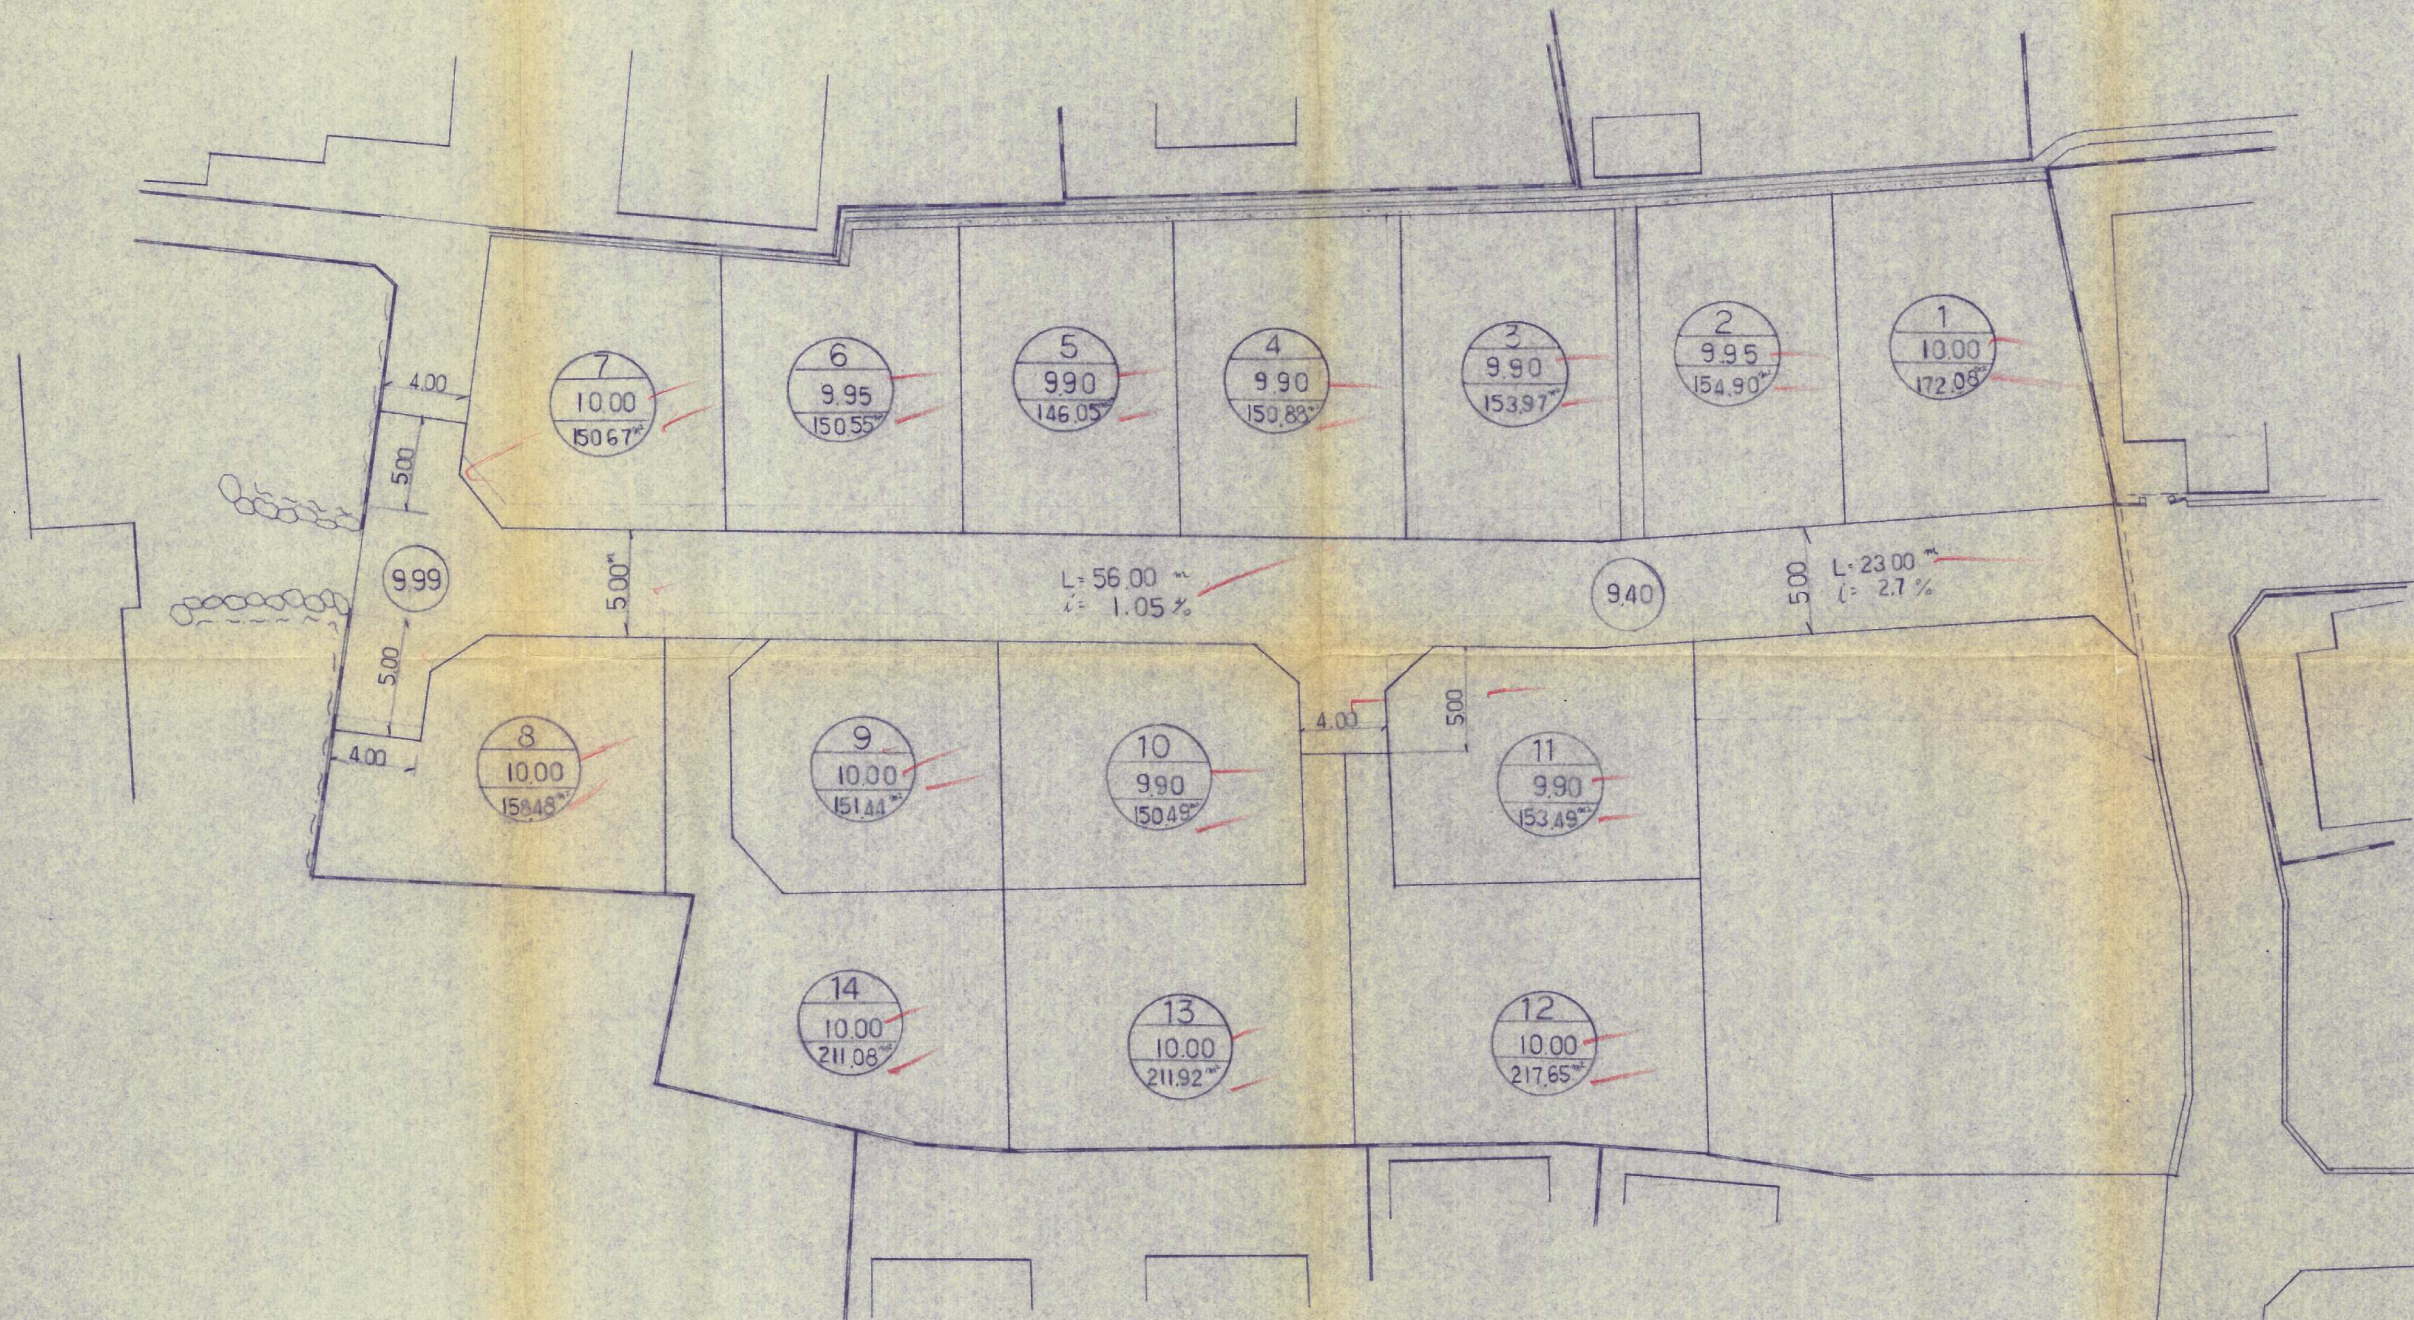

竣工

件名	宅地造成 工事	図番	No 4
場所	小倉南大字曾根地内	縮尺	1:250
図名	土地利用竣工図	担当者	検印
設計	太平開発株式会社	月日	

60-3