
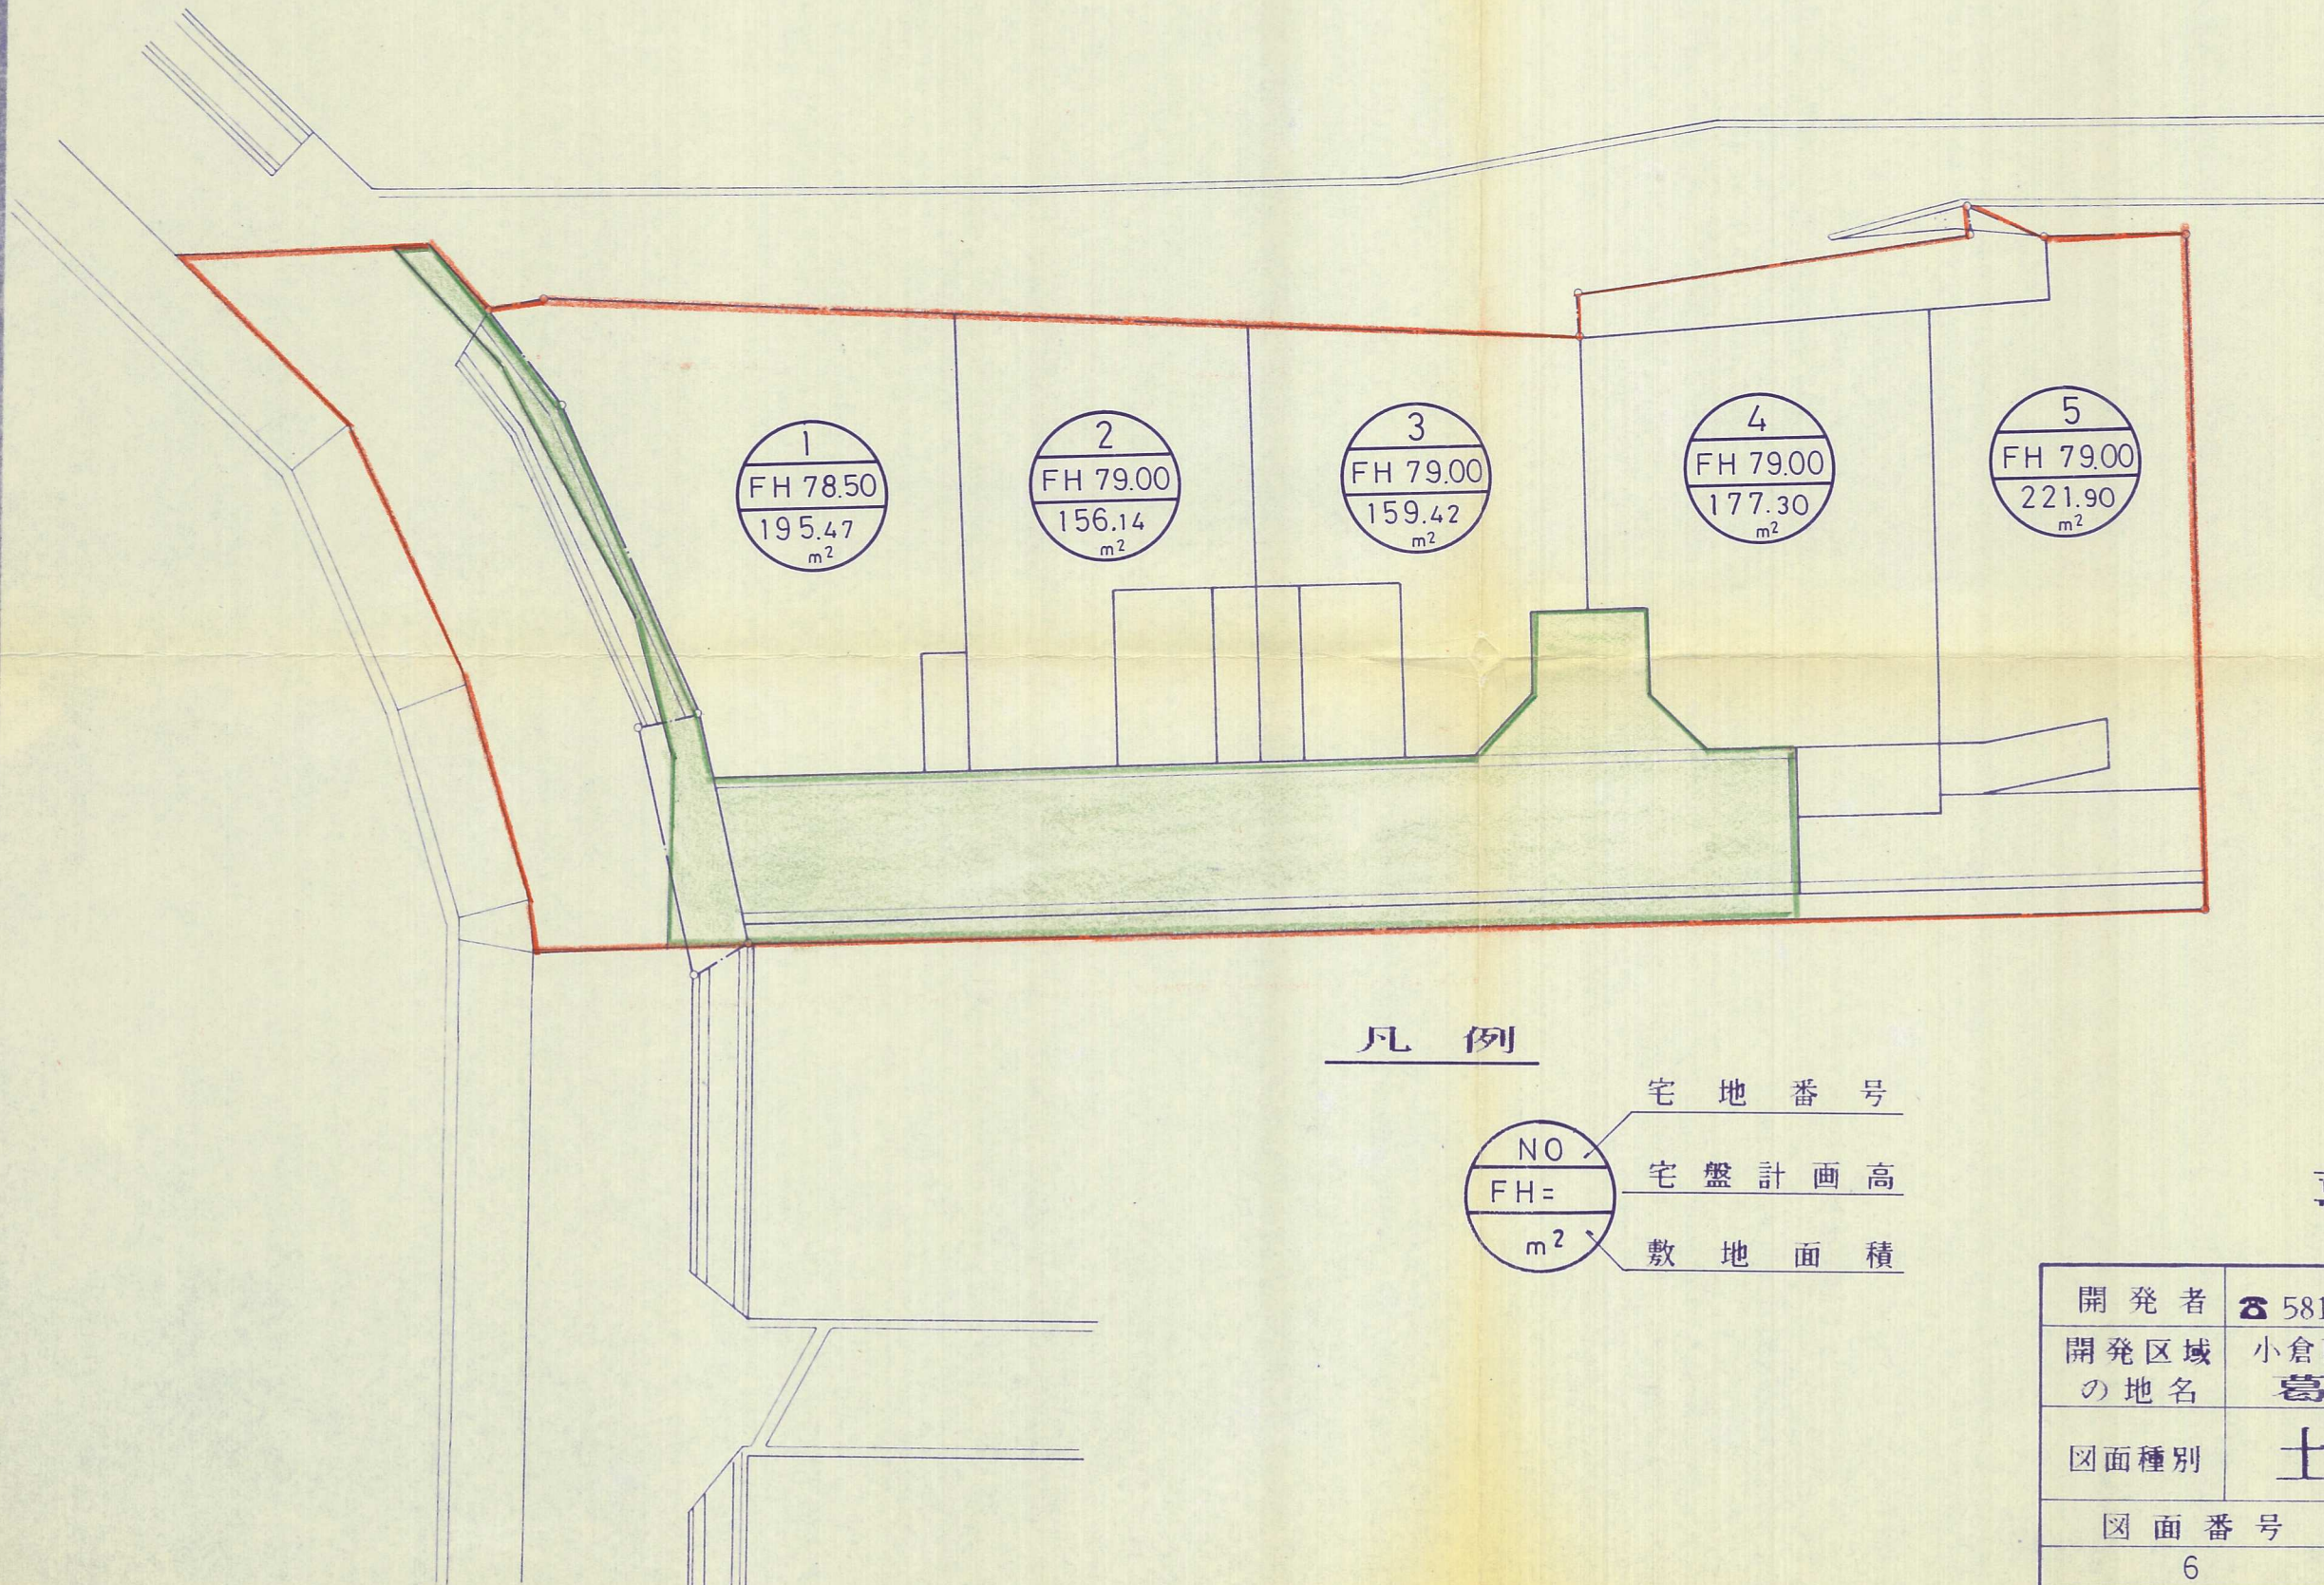


土地利用計画平面図 1:250

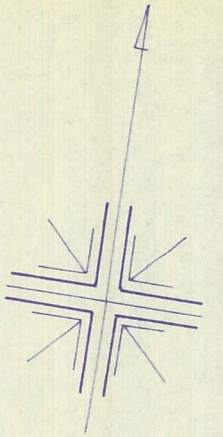

凡 例

NO	宅 地 番 号
FH=	宅 盤 計 画 高
m²	敷 地 面 積

竣工図

元:68

開 発 者	☎ 581-5300 合資会社 中屋敷材木店	
開 発 区 域 の 地 名	小倉南区葛原高松2丁目770-74外 葛原高松団地造成工事	
図面種別	土地利用計画平面図	
図 面 番 号	縮 尺	設 計 年 月 日
6	1:250	平成 2.8
設 計 者	☎ 923-1231 拓和開発株式会社	