


土地利用計画平面図 1:500

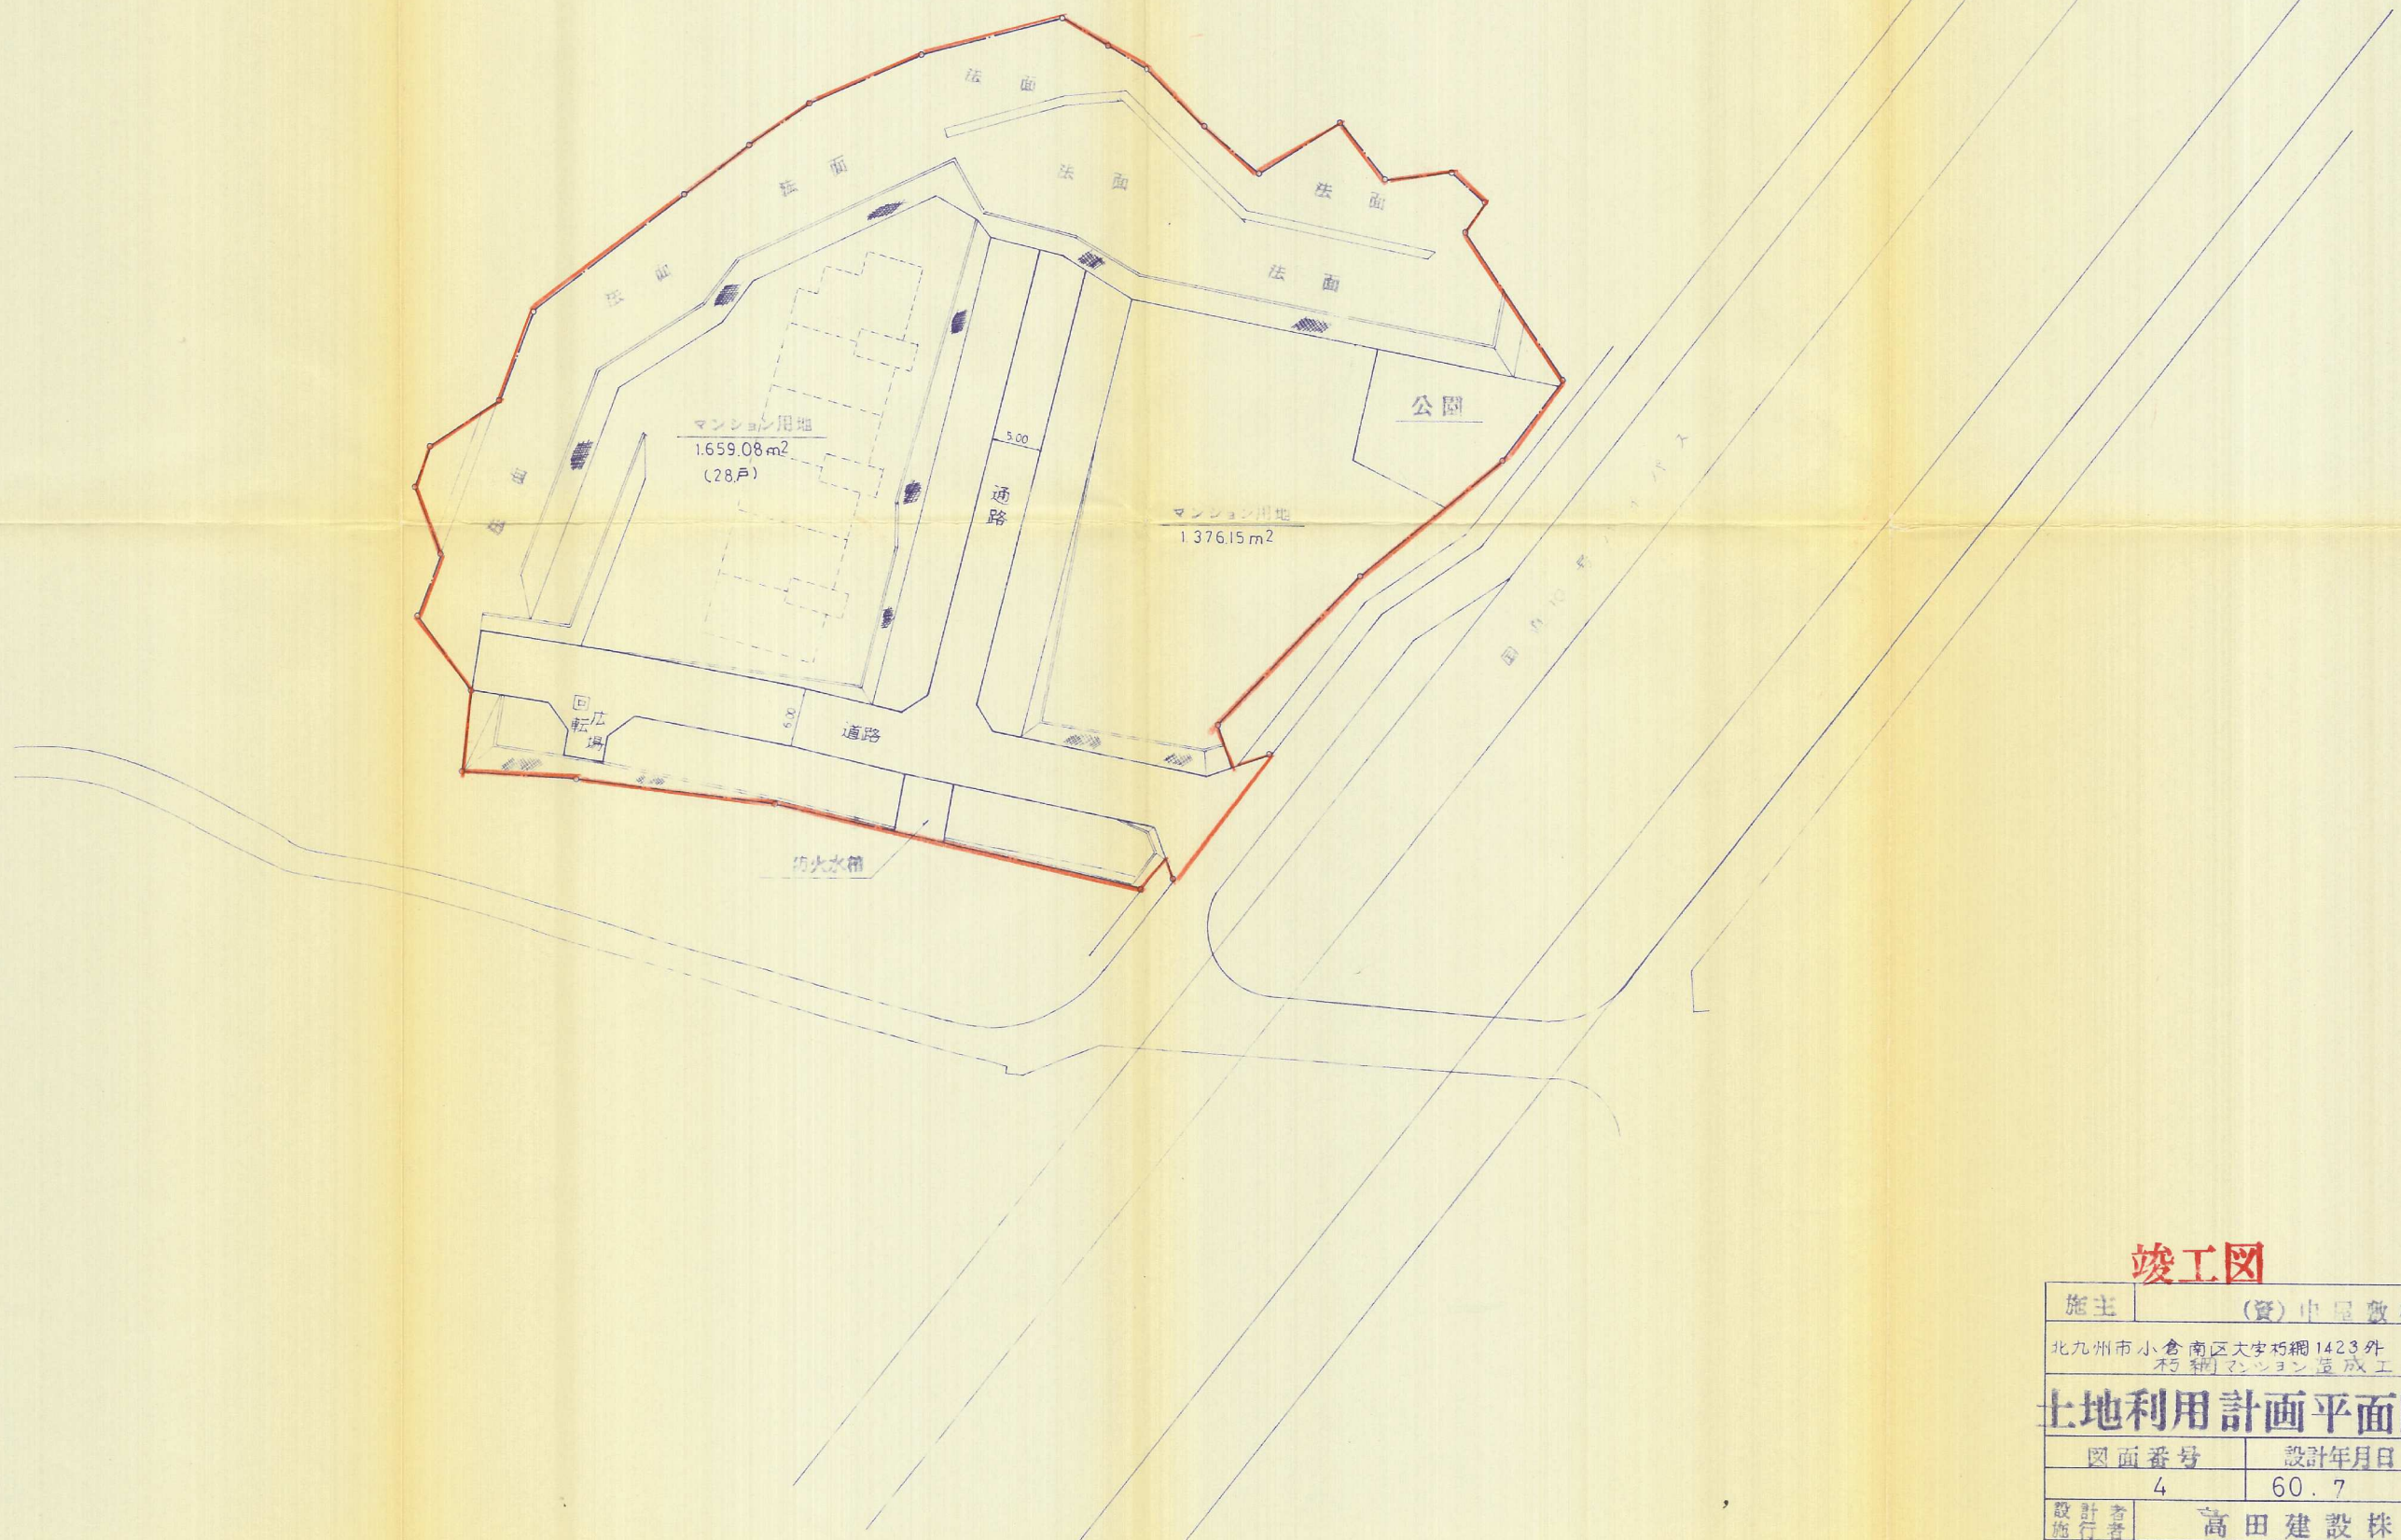

竣工図

59-29

施主	(資)中屋敷材本店		縮尺
土地利用計画平面図		設計図	
図面番号	設計年月日		
4	60.7		
設計者	高田建設株式会社		