



# 竣工図

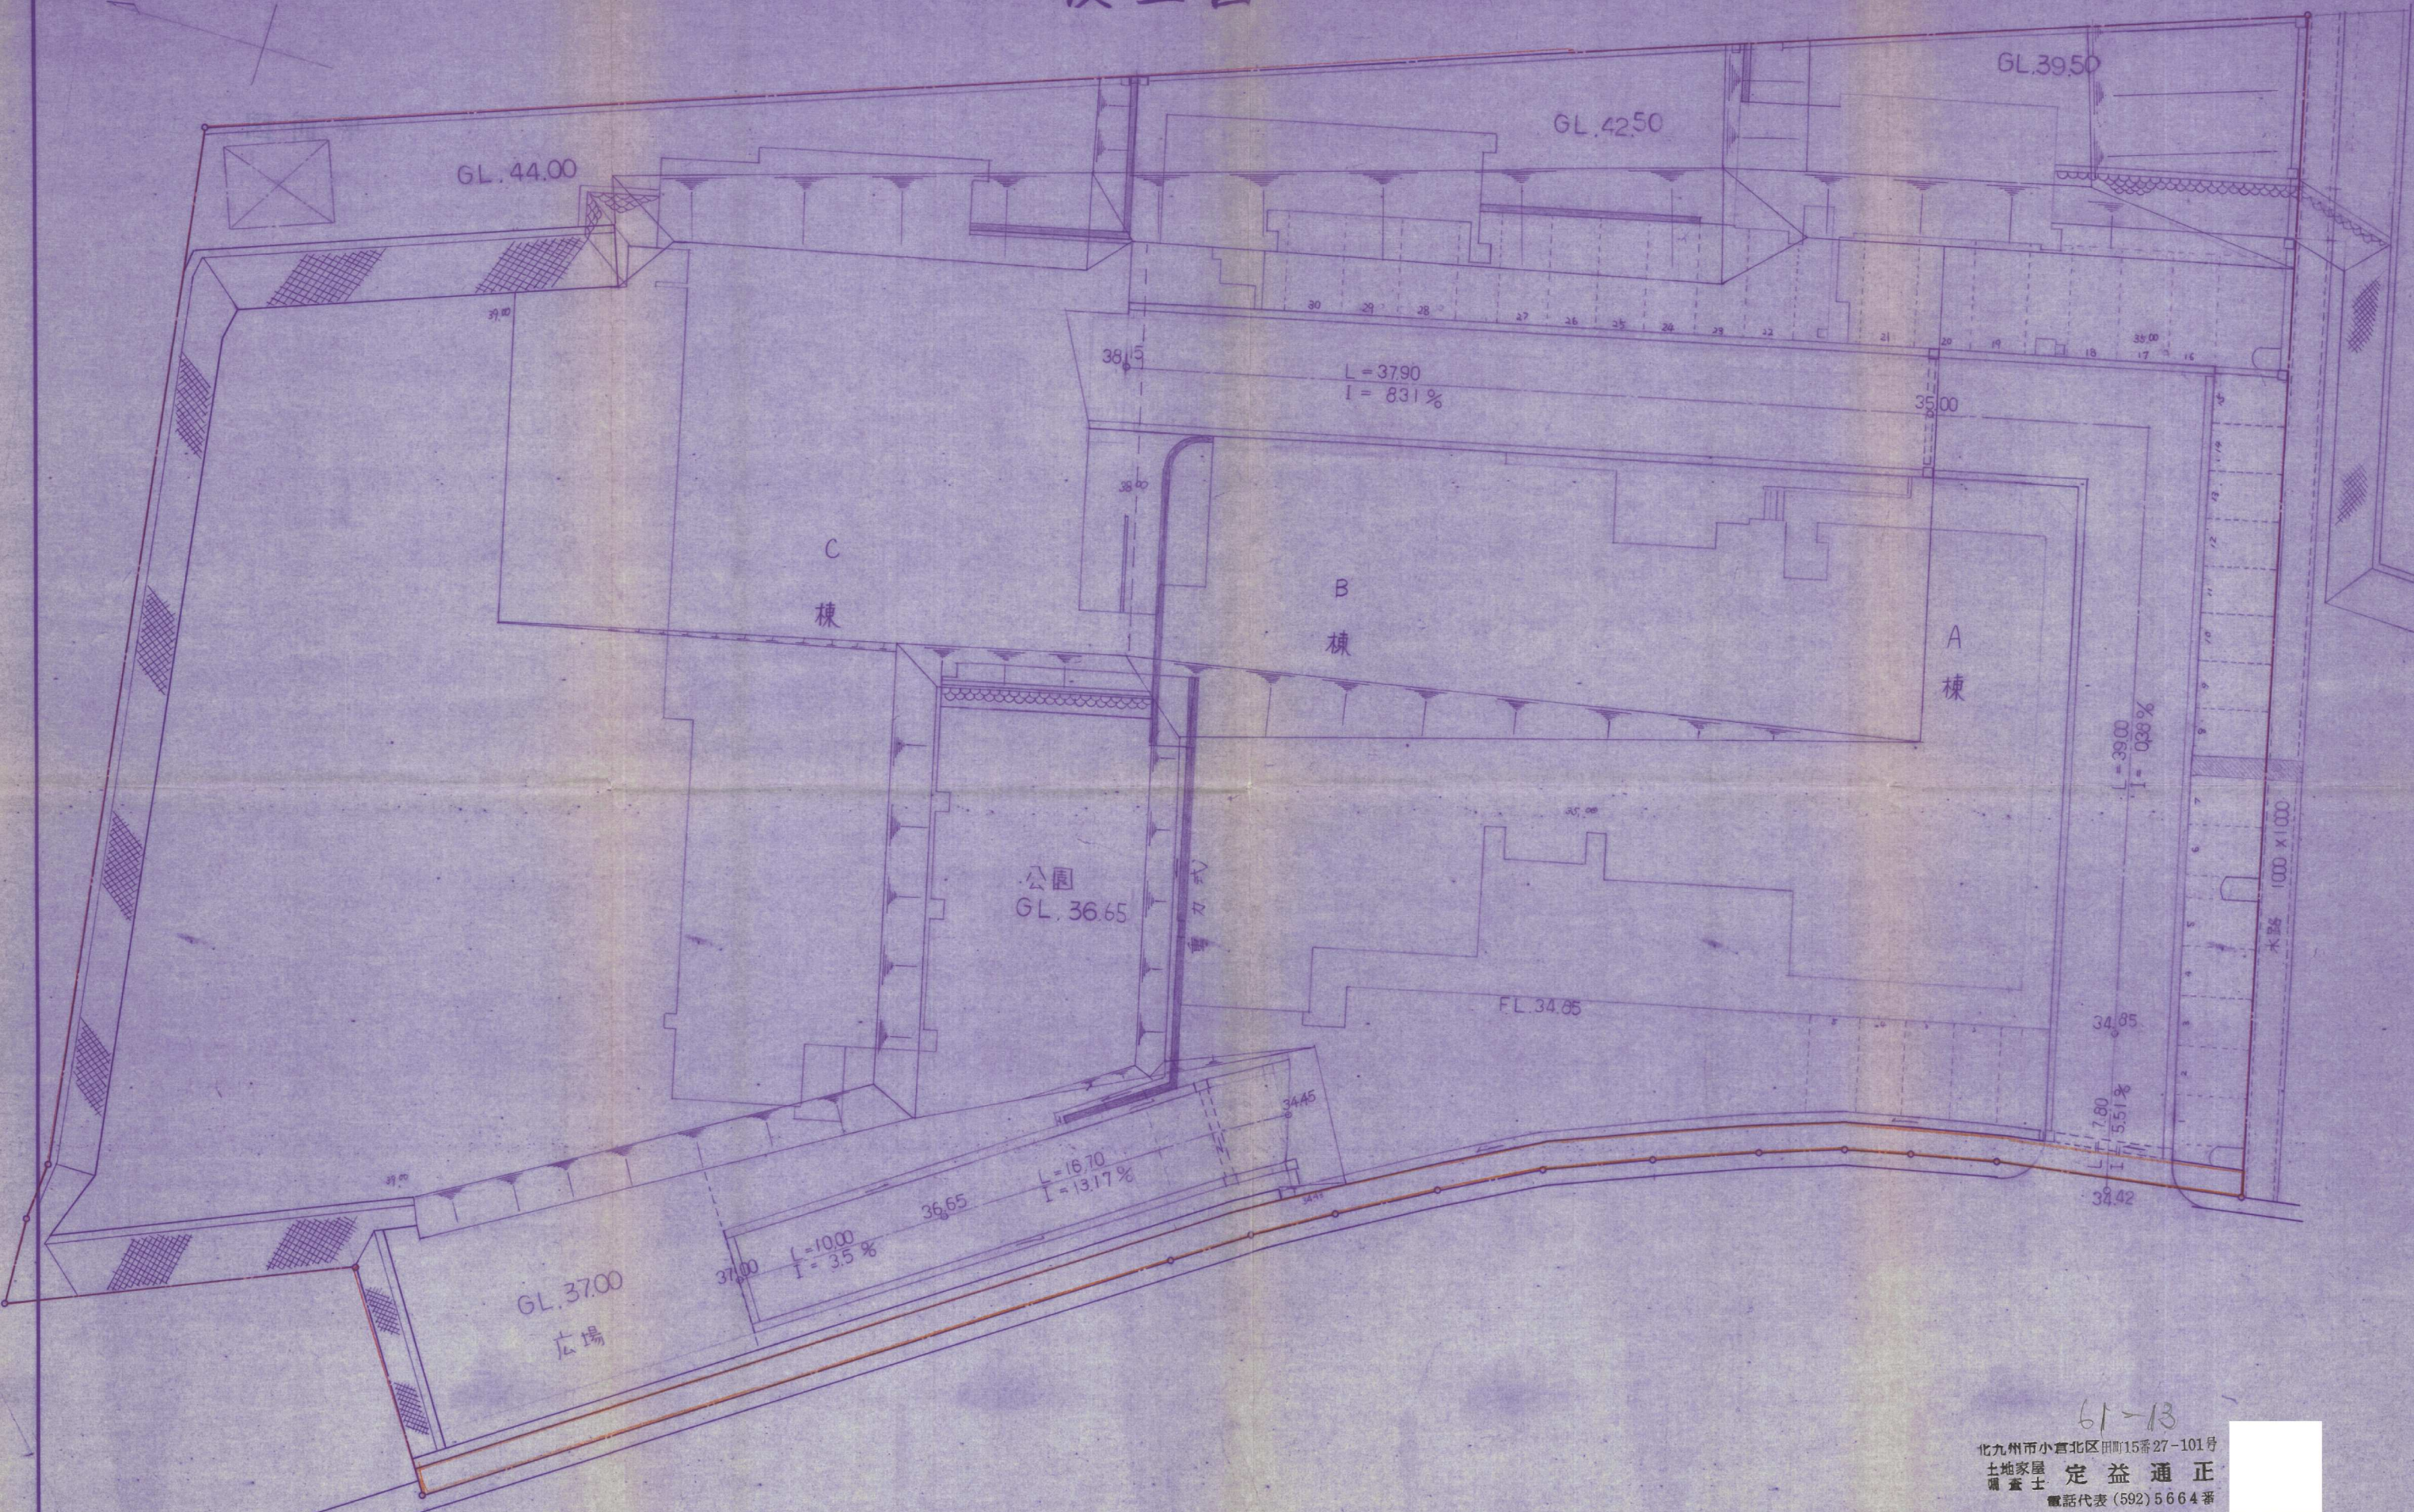

61-13  
 北九州市小倉北区田町15番27-101号  
 土地家屋調査士 定益通正  
 電話代表 (592) 5664番

備 考		 <div>株式会社<b>不動産中央情報センター</b> 北九州市小倉南区富士見2丁目2番6号 ☎093-931-5166</div>	一級建築士事務所 福岡県知事登録 第	承 認			工事名称 ゆうゆう毛番館造成工事	図 名	縮 尺	図面番号
			一級建築士 大臣登録 第					竣工図	S = 1:200	