


造成計画平面図

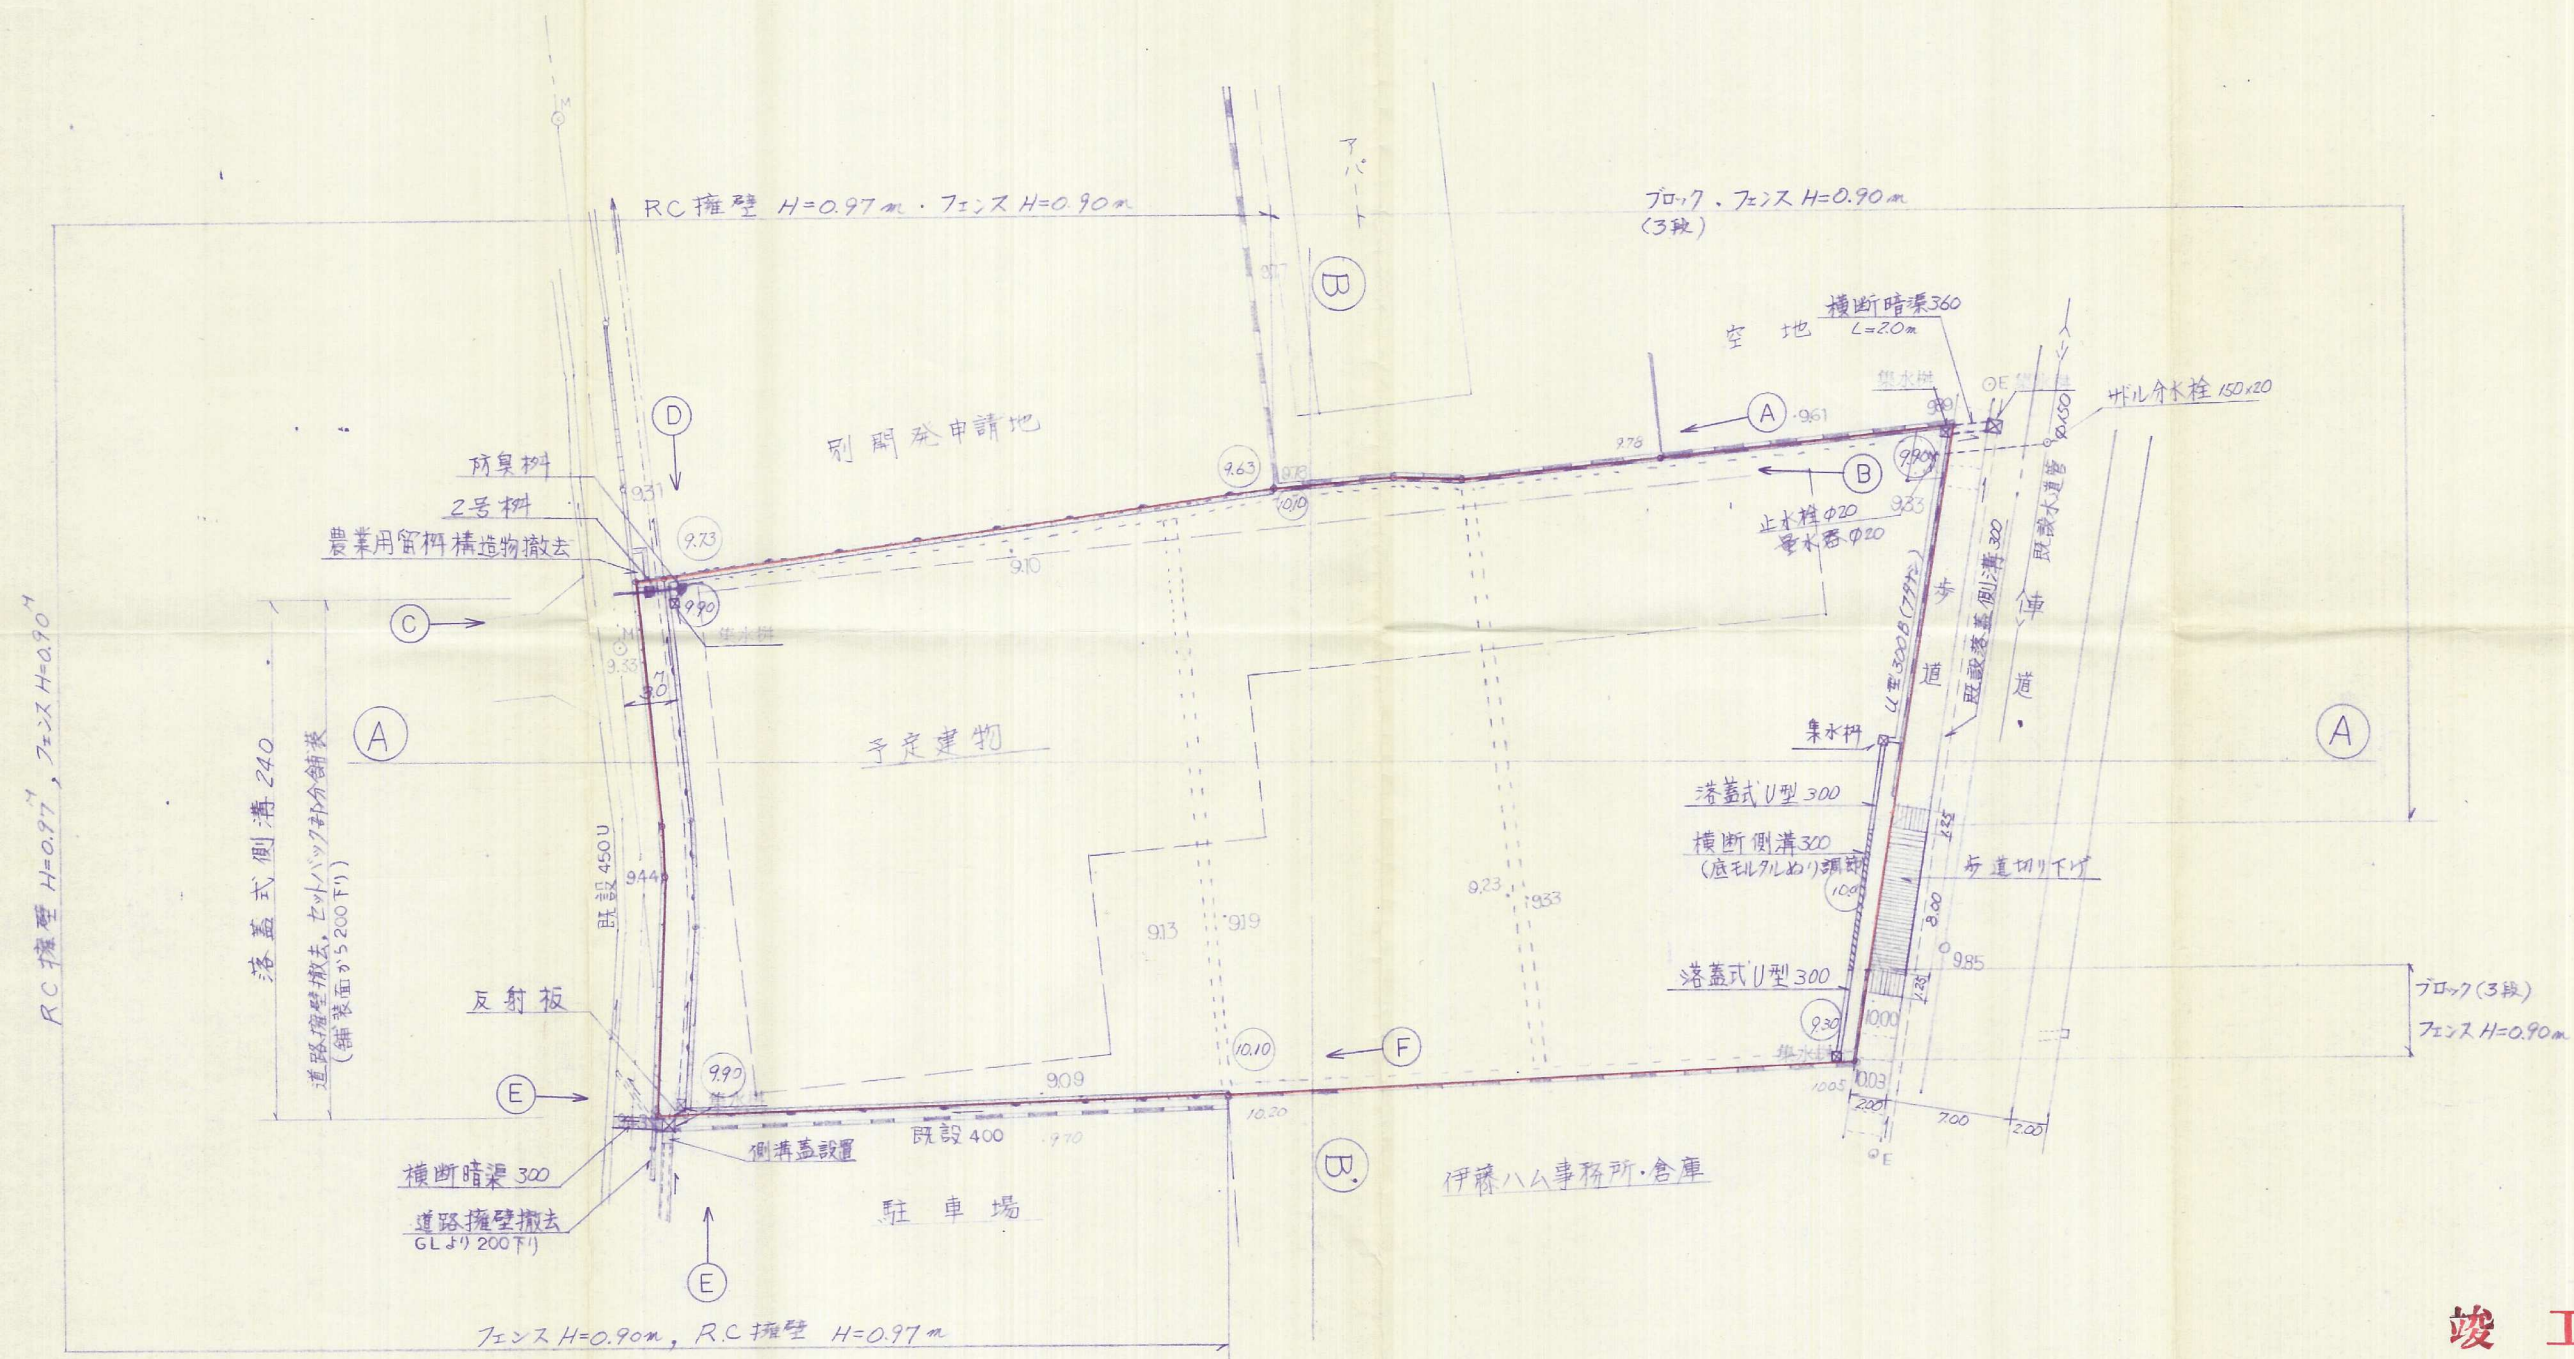

←○---写真方向

竣工図 元-59

件名	宅地造成	図番	4
場所	小倉南区磯代北町四丁目	縮尺	縮尺=1:300
図名	竣工図	担当	検印
設計	定益測量 (株)	年月日	