
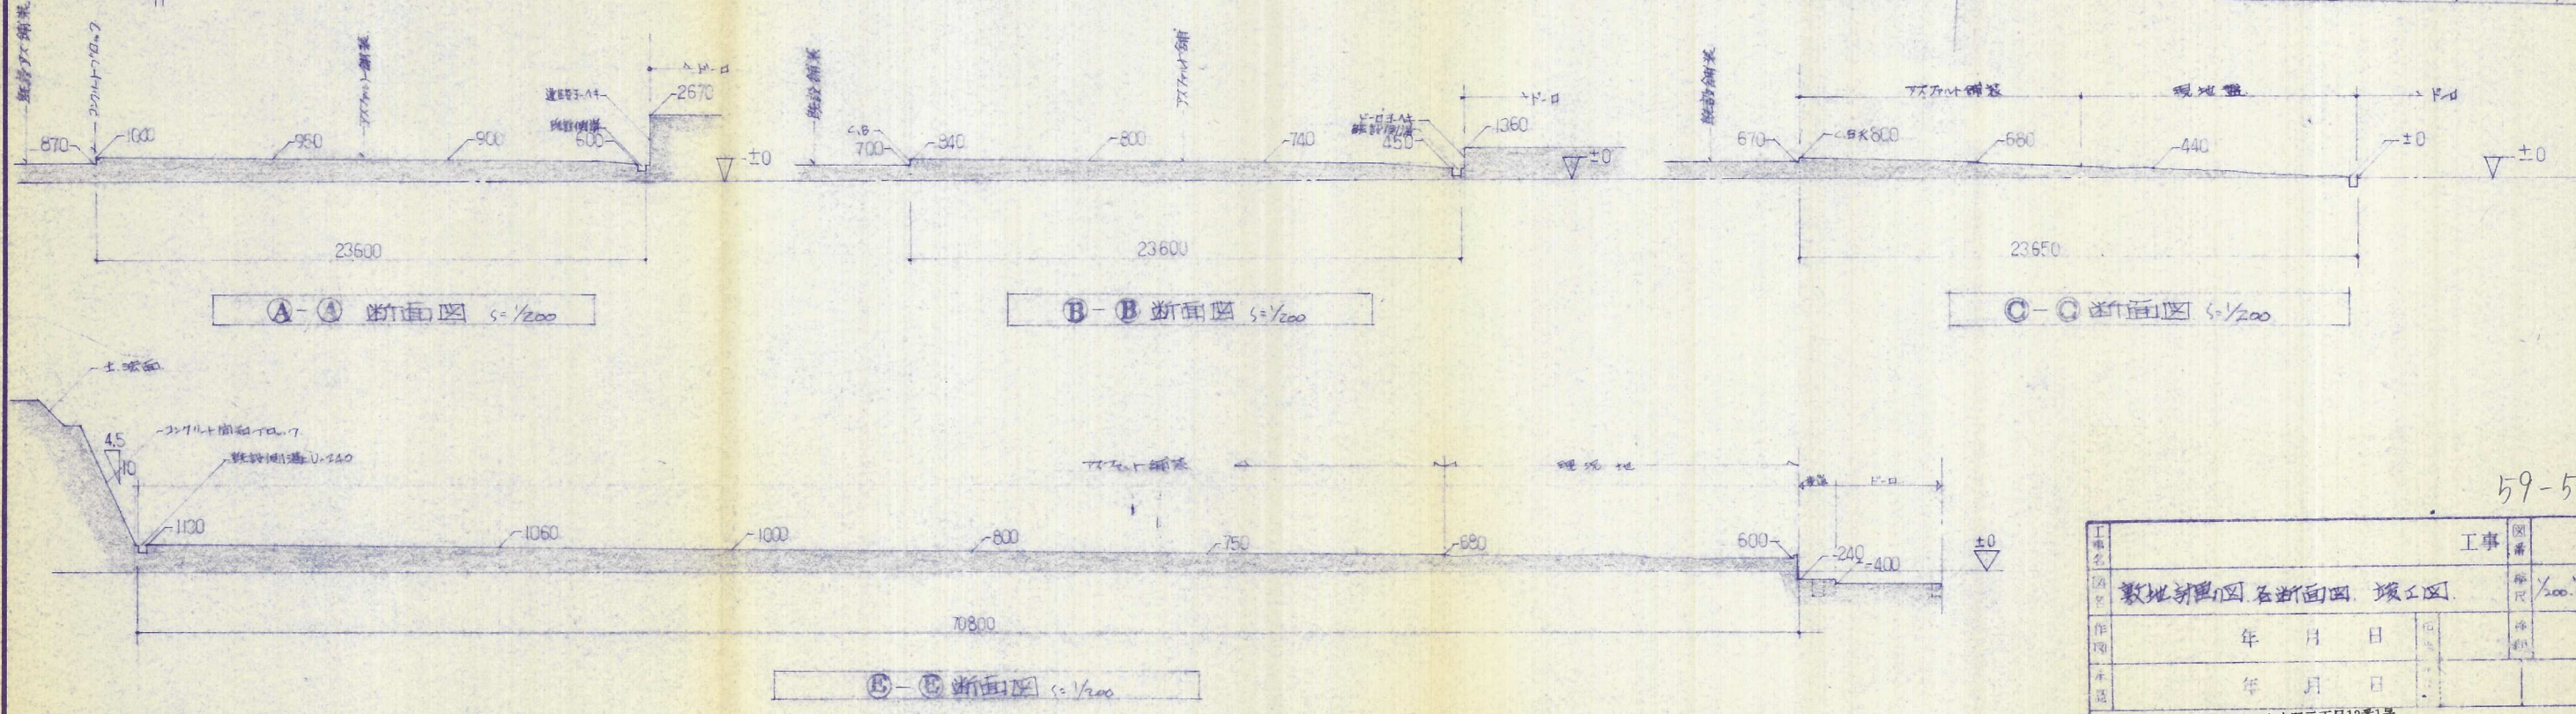
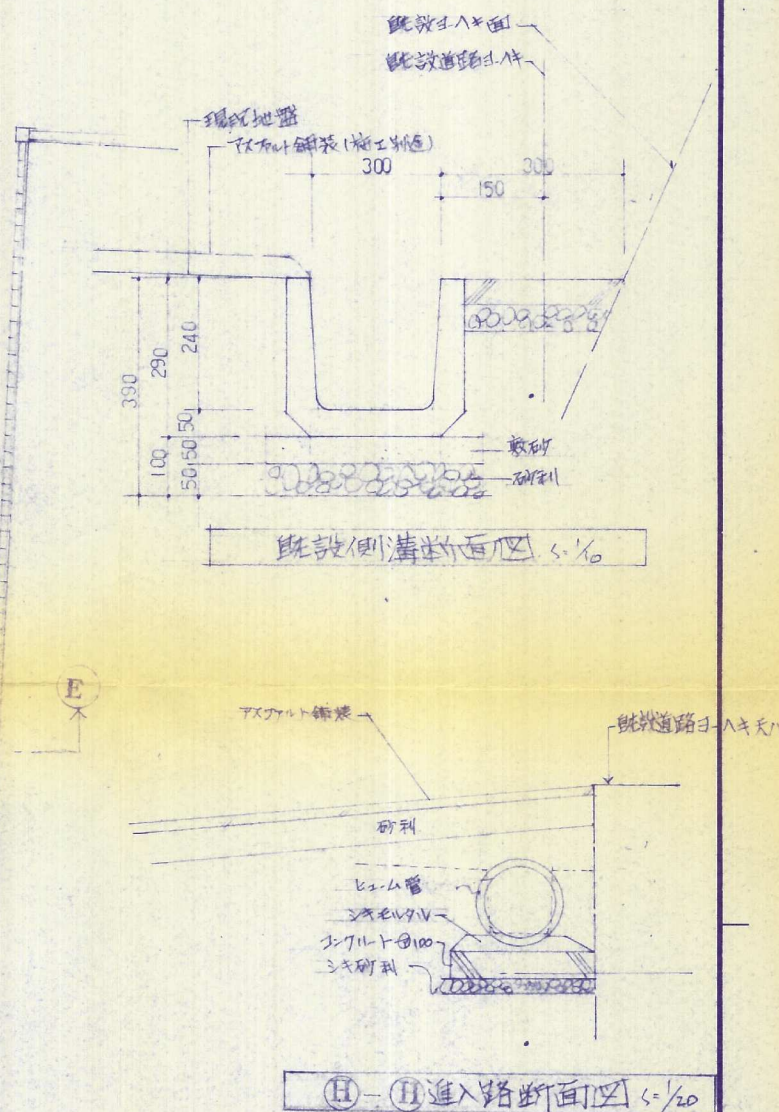


計画敷地求積表			
II		I	
ニホ	$50.65 \times (20.6 + 5.3) = 1311.84$	イ	$26.85 \times 12.2 = 327.57$
ハ、ニ	$57.25 \times (15.7 + 3.8) = 1116.38$	ロ、ハ	$27.2 \times (1.95 + 11.85) = 375.36$
ハ、ニ	2428.22		702.93
× 1/2	= 1214.11	× 1/2	= 351.47
ニ筆合計		= 1565.58 m <sup>2</sup>	

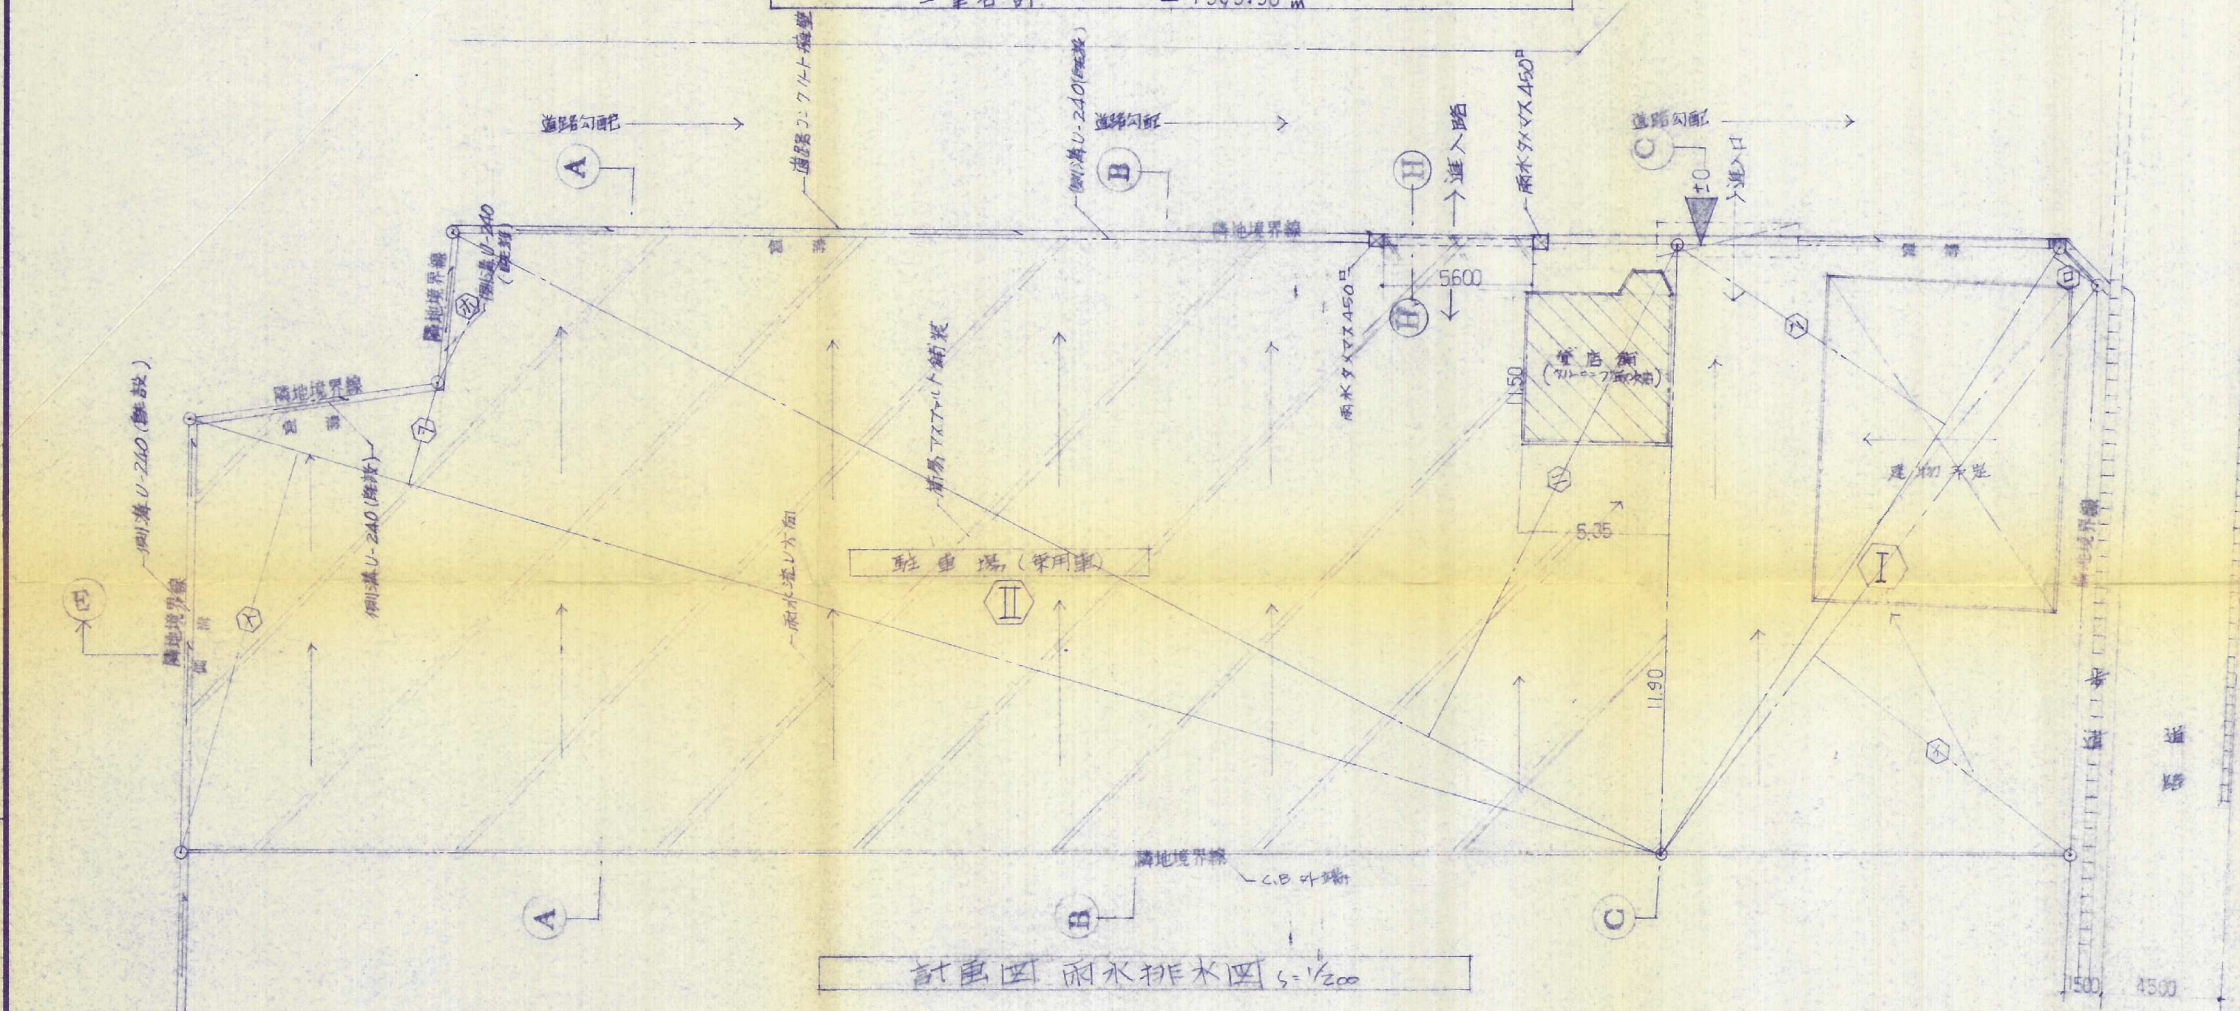

工事名	敷地計画図、各断面図、竣工図	図番	59-54
図名	敷地計画図、各断面図、竣工図	縮尺	1/200, 1/20, 1/200
作成	年 月 日	校対	年 月 日
承認	年 月 日	印	
北九州市小倉北区上富野三丁目13番1号 阪本工業株式会社			