


竣工平面図

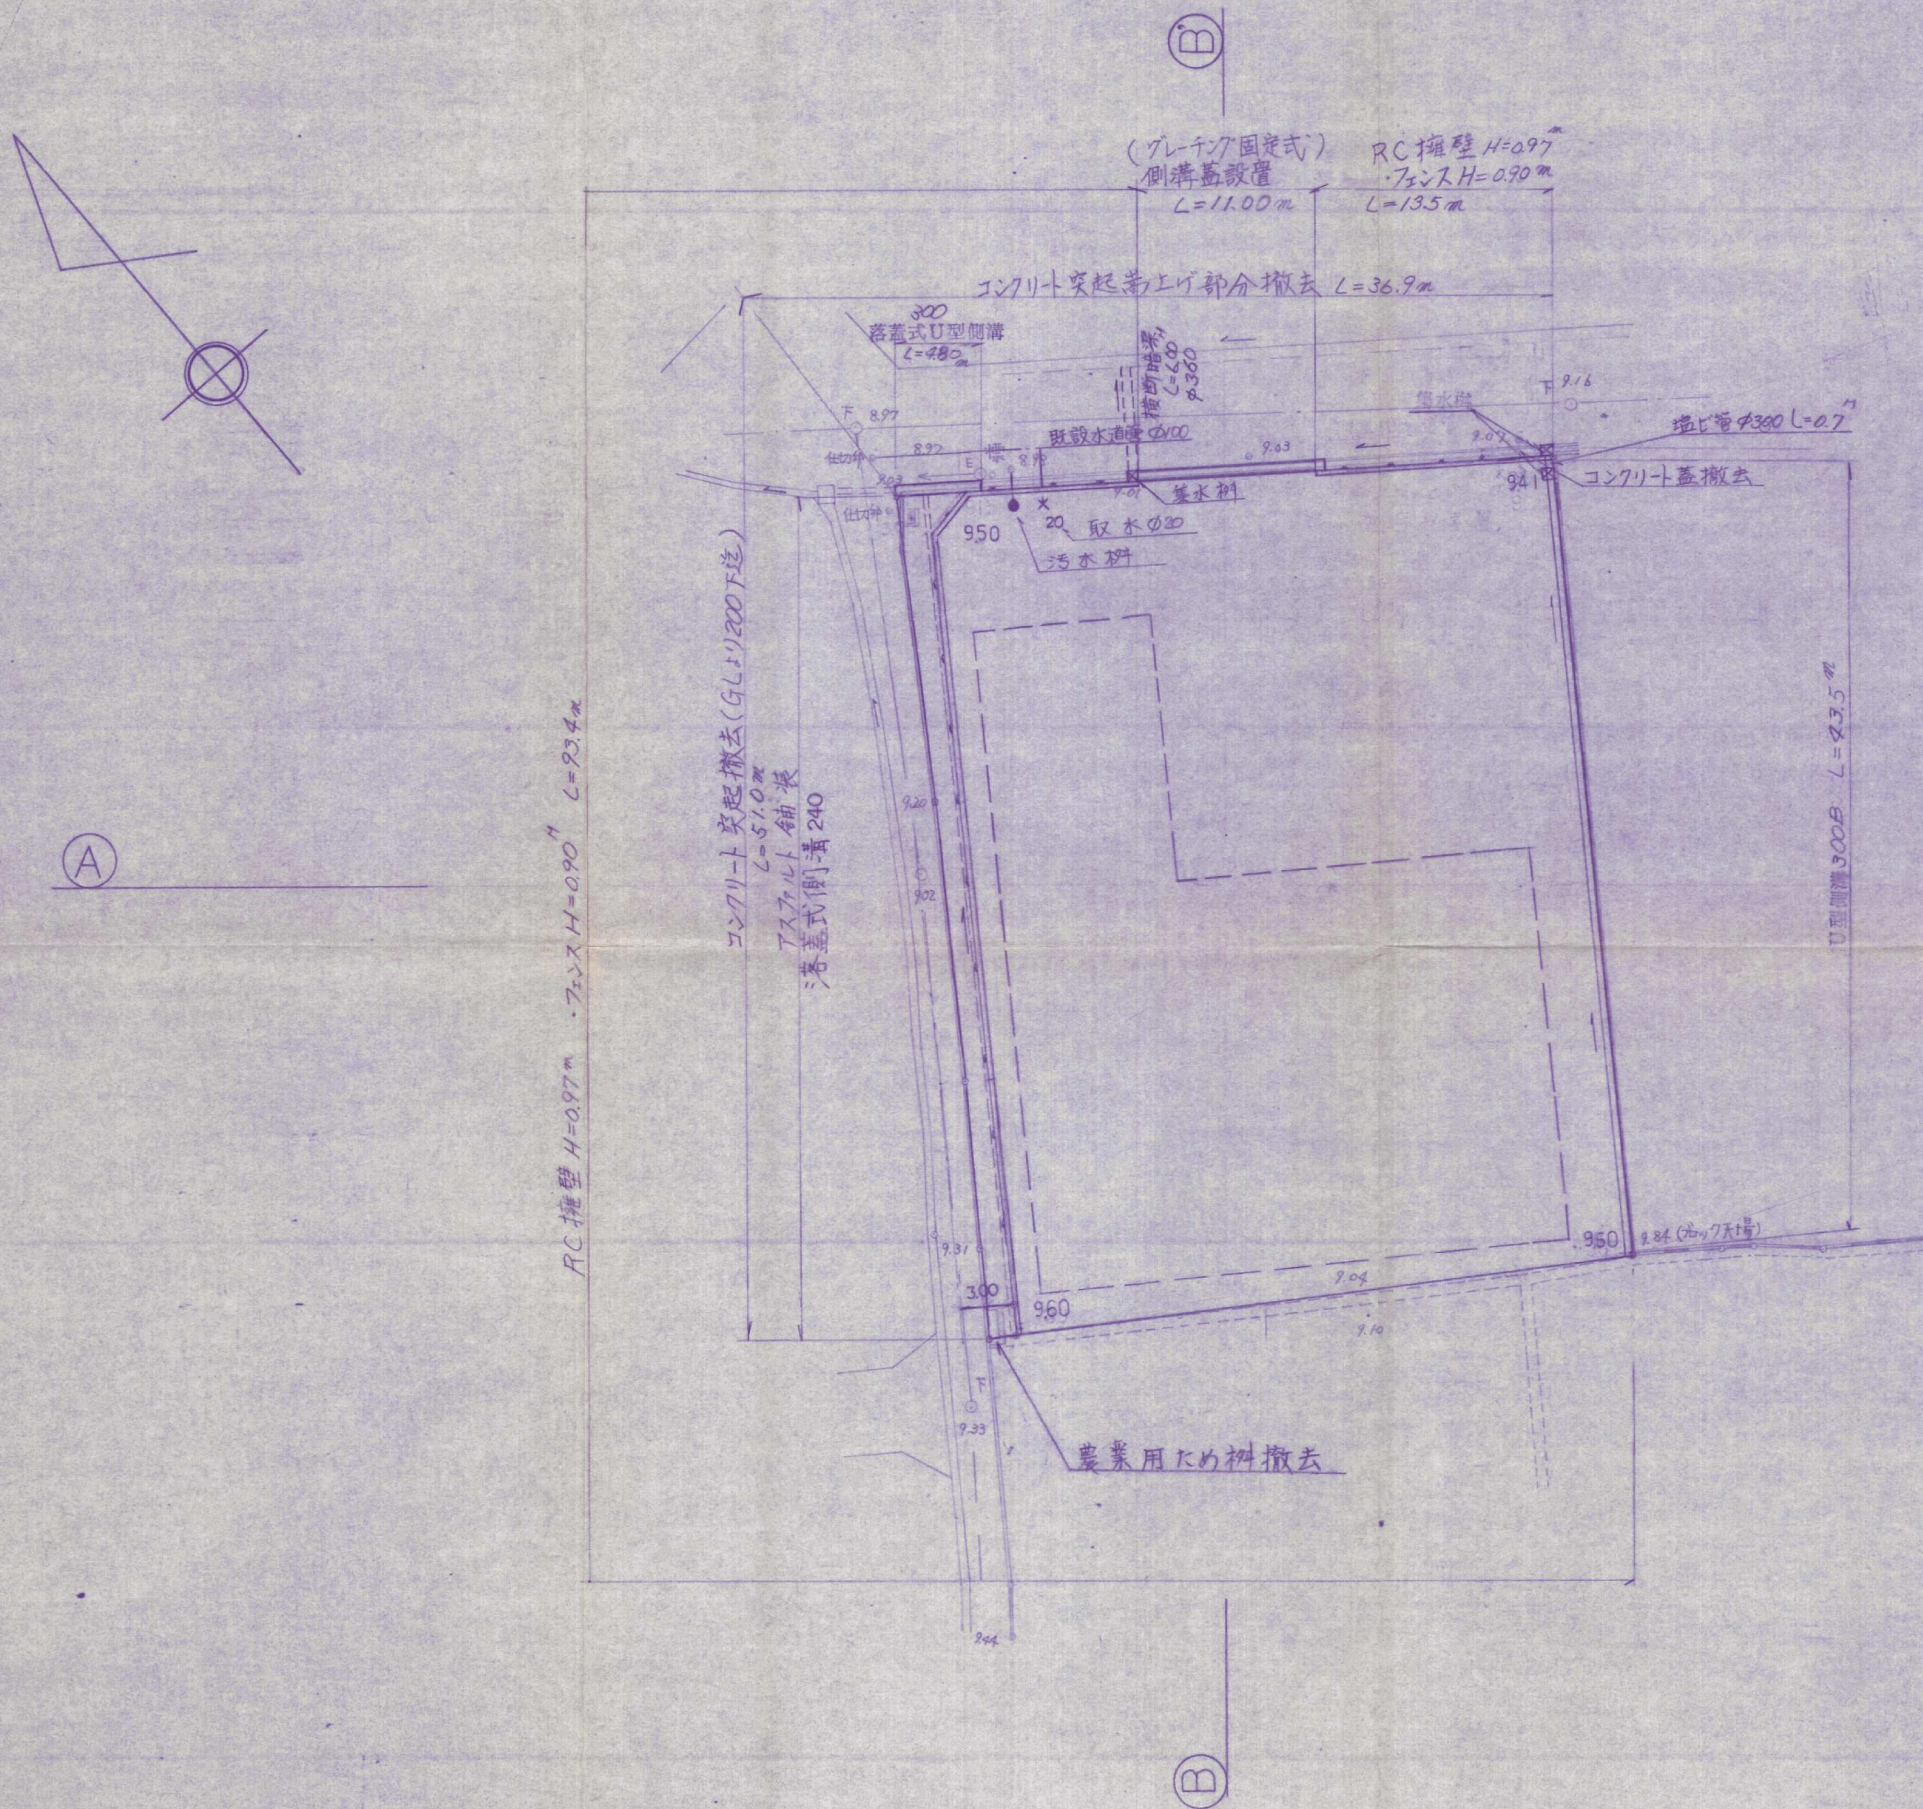

元-51

件名	宅地造成	図番	3
場所	小倉南区横代北町四丁目	縮尺	縮尺=1:300
図名	竣工図	担当者	
測量	定益測量 (株)	校印	