


# 造成計画平面図

(竣工図)

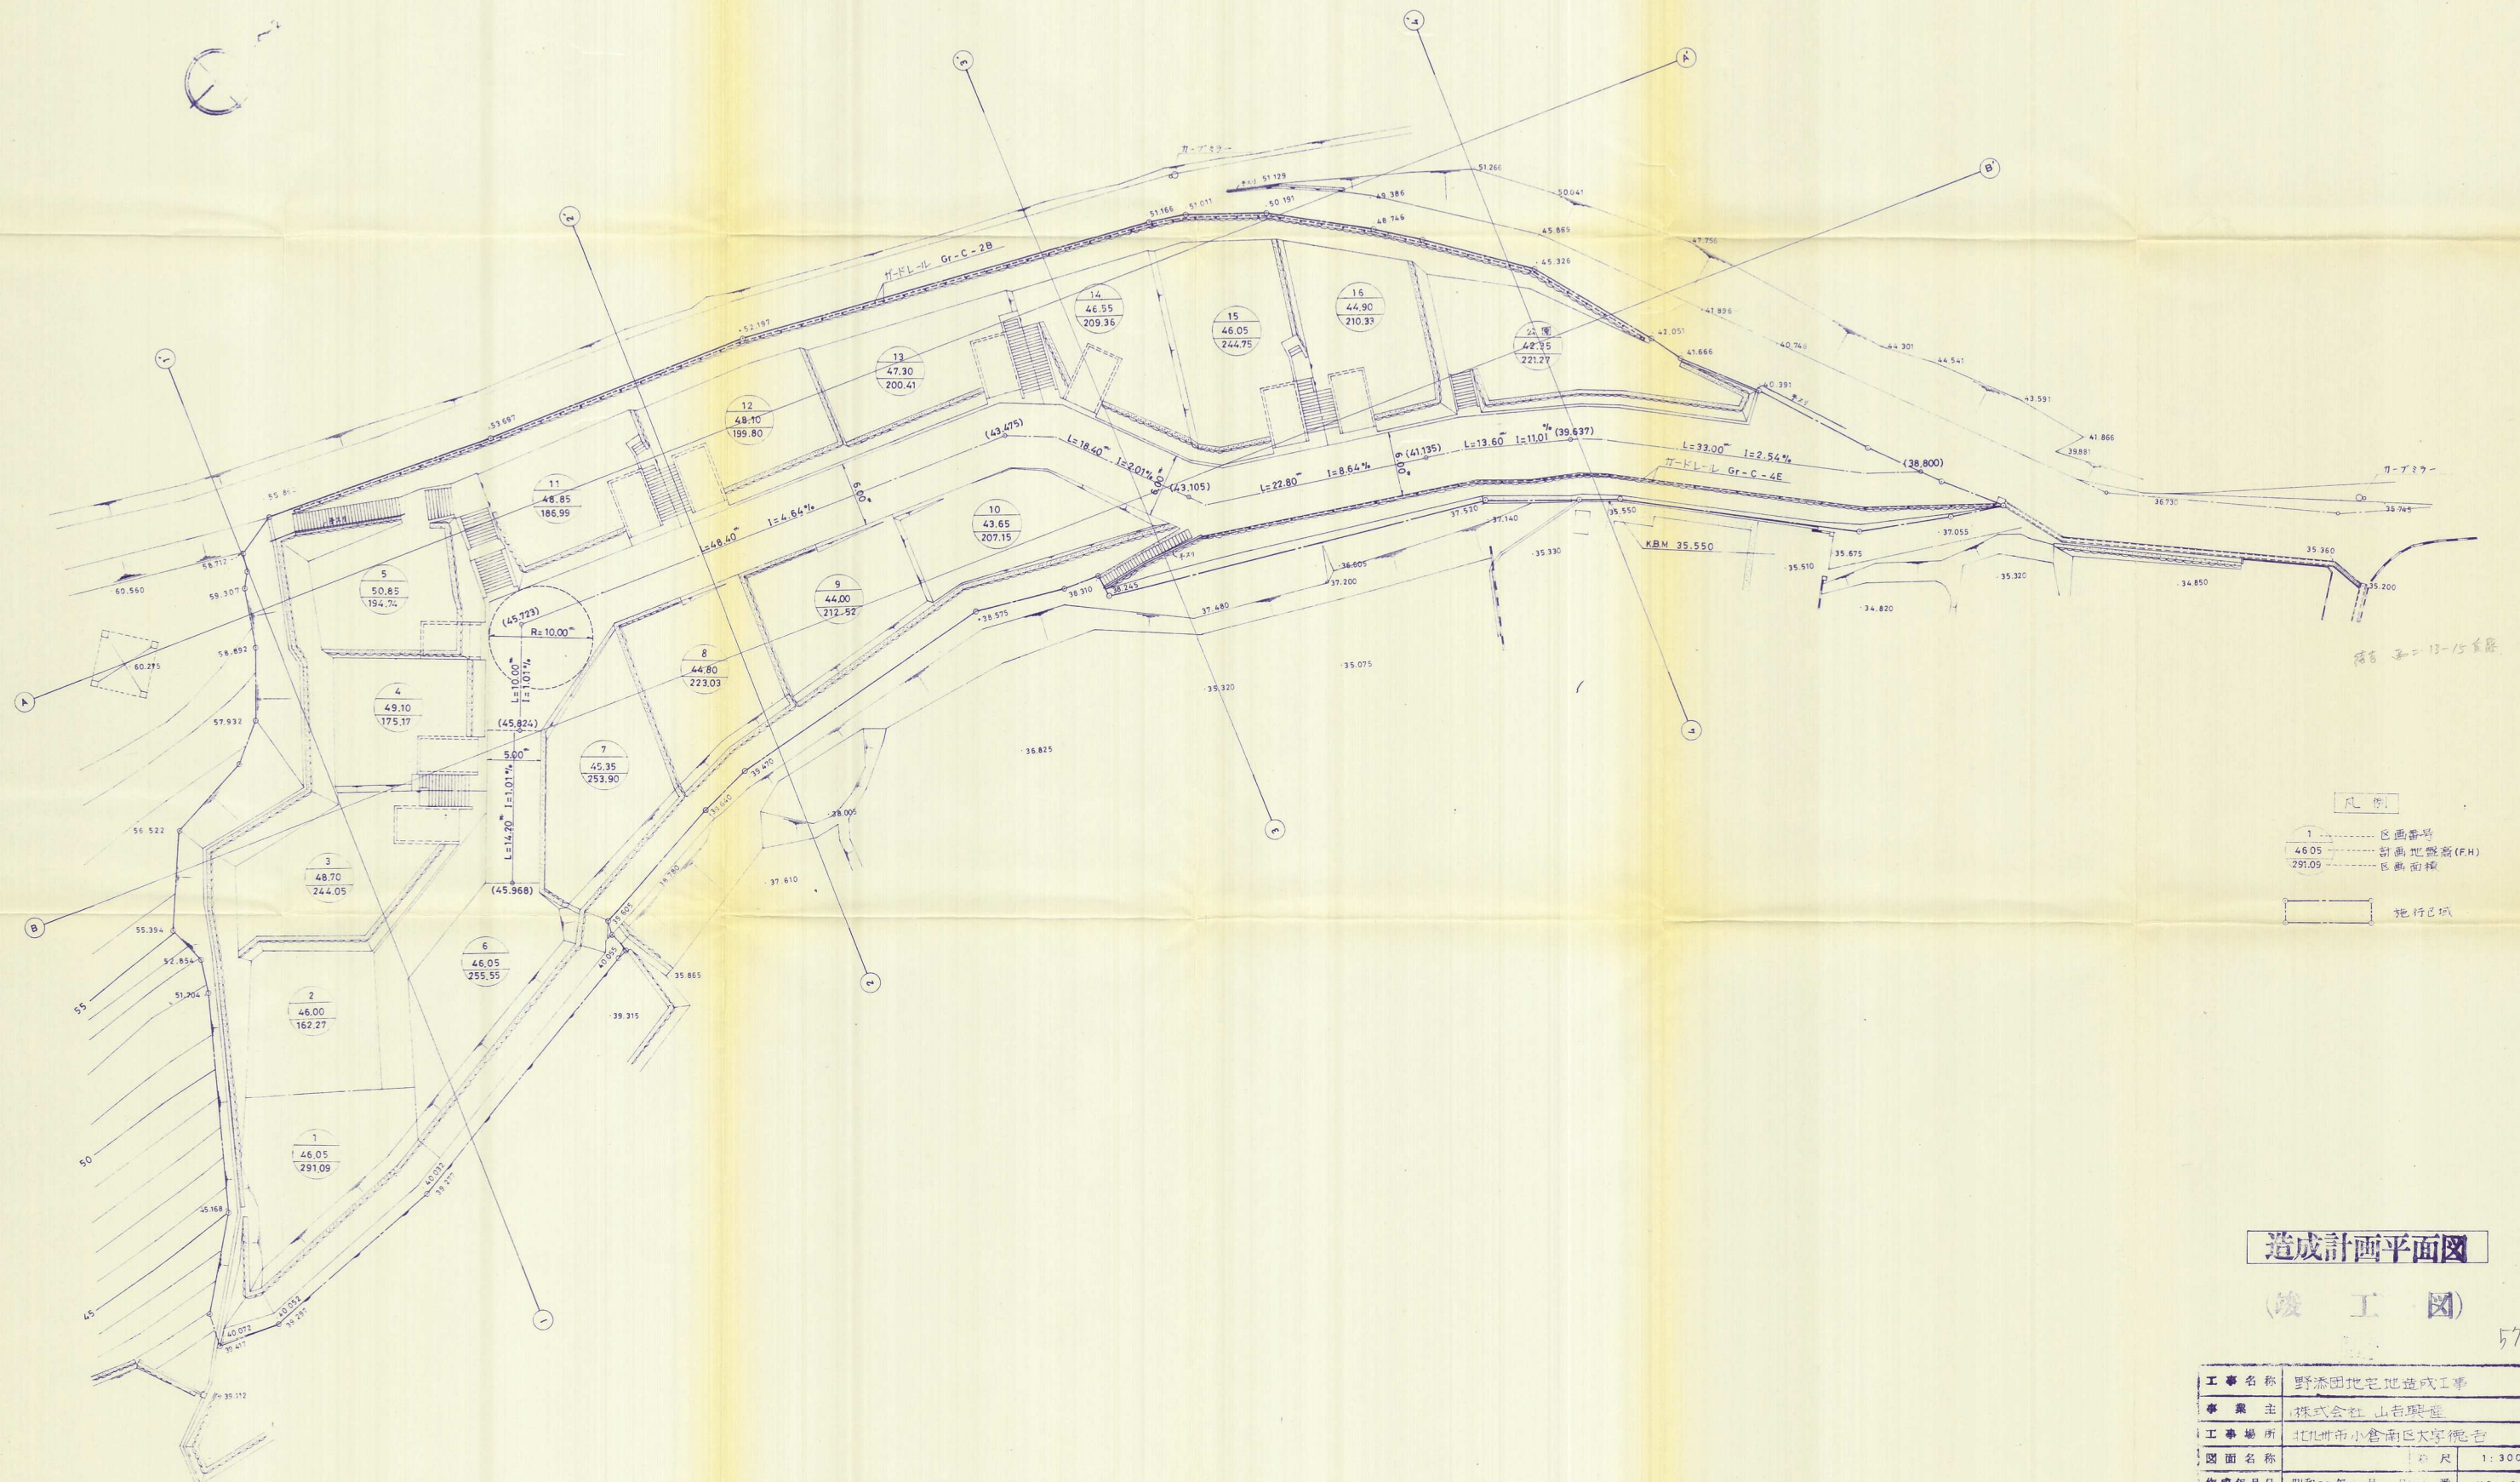

凡例  
 1 区画番号  
 46.05 計画地盤高(F.H.)  
 291.09 区画面積  
 施行区域

## 造成計画平面図

(竣工図)

工事名称	野添田宅地造成工事		
事業主	株式会社 山名興産		
工事場所	北九州市小倉南区大字 野吉		
図面名称	図尺	1:300	
作成年月日	昭和59年8月18日	番	NO. 3
上村 事務所			

57-57