


土地利用計画平面図 (緑化計画図) (竣工)

S=1:1000

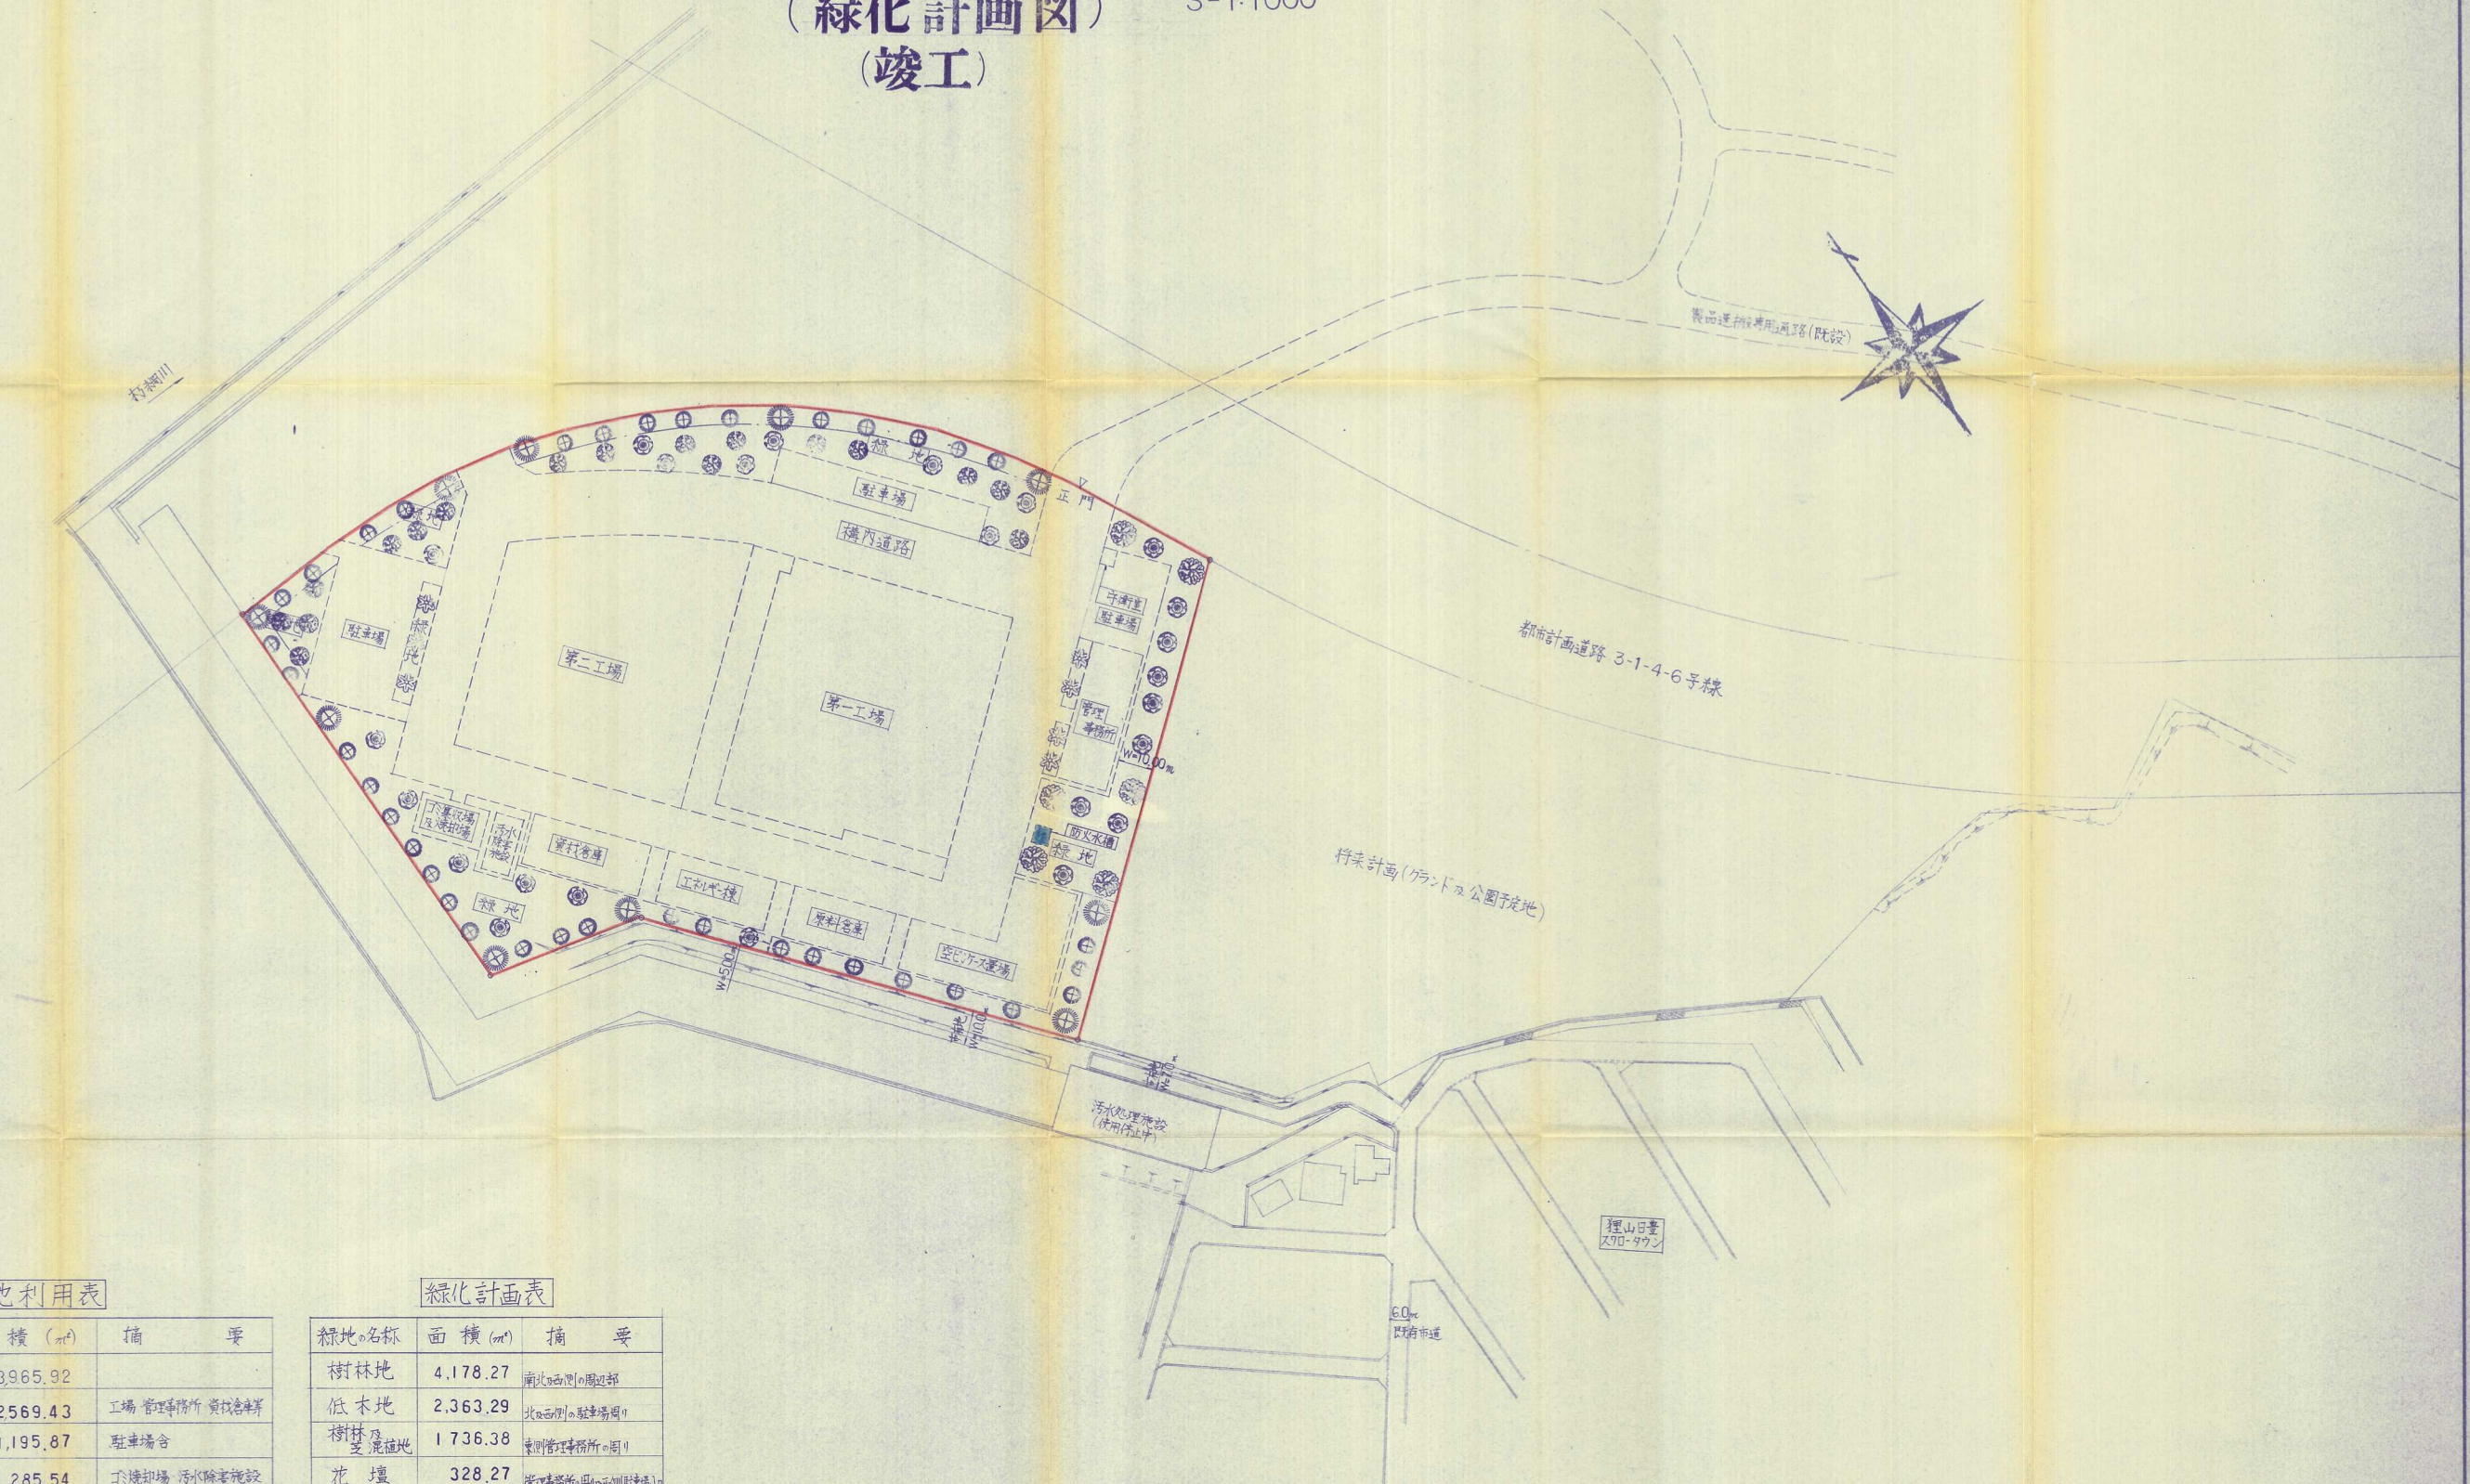

土地利用表

名称	面積 (㎡)	摘要
開発区域	33,965.92	
工場用地内訳		
上 系	12,569.43	工場管理事務所 資材倉庫等
構内道路	11,195.87	駐車場等
施設用地	285.54	工場内道路 汚水処理施設
緑 地	8,606.21	
空 地	1,308.87	

緑化計画表

緑地名称	面積 (㎡)	摘要
樹林地	4,178.27	南北両側の周辺部
低木地	2,363.29	北西側の駐車場周り
樹林及 芝生緑地	1,736.38	東側管理事務所の周り
花 壇	328.27	管理事務所南側の駐車場周り

竣工図

件名	工場用地造成工事設計図	図No	6
場所	小倉南区大塚町緑地内	縮尺	1:1,000
図名	土地利用計画平面図	担当者	横田
設計	三原建設株式会社	月日	S-61-12