


凡	例
	CP型枠擁壁
	重力式コンクリート擁壁
	車道用落蓋側溝 U-240
	ガードレール
	集水樹

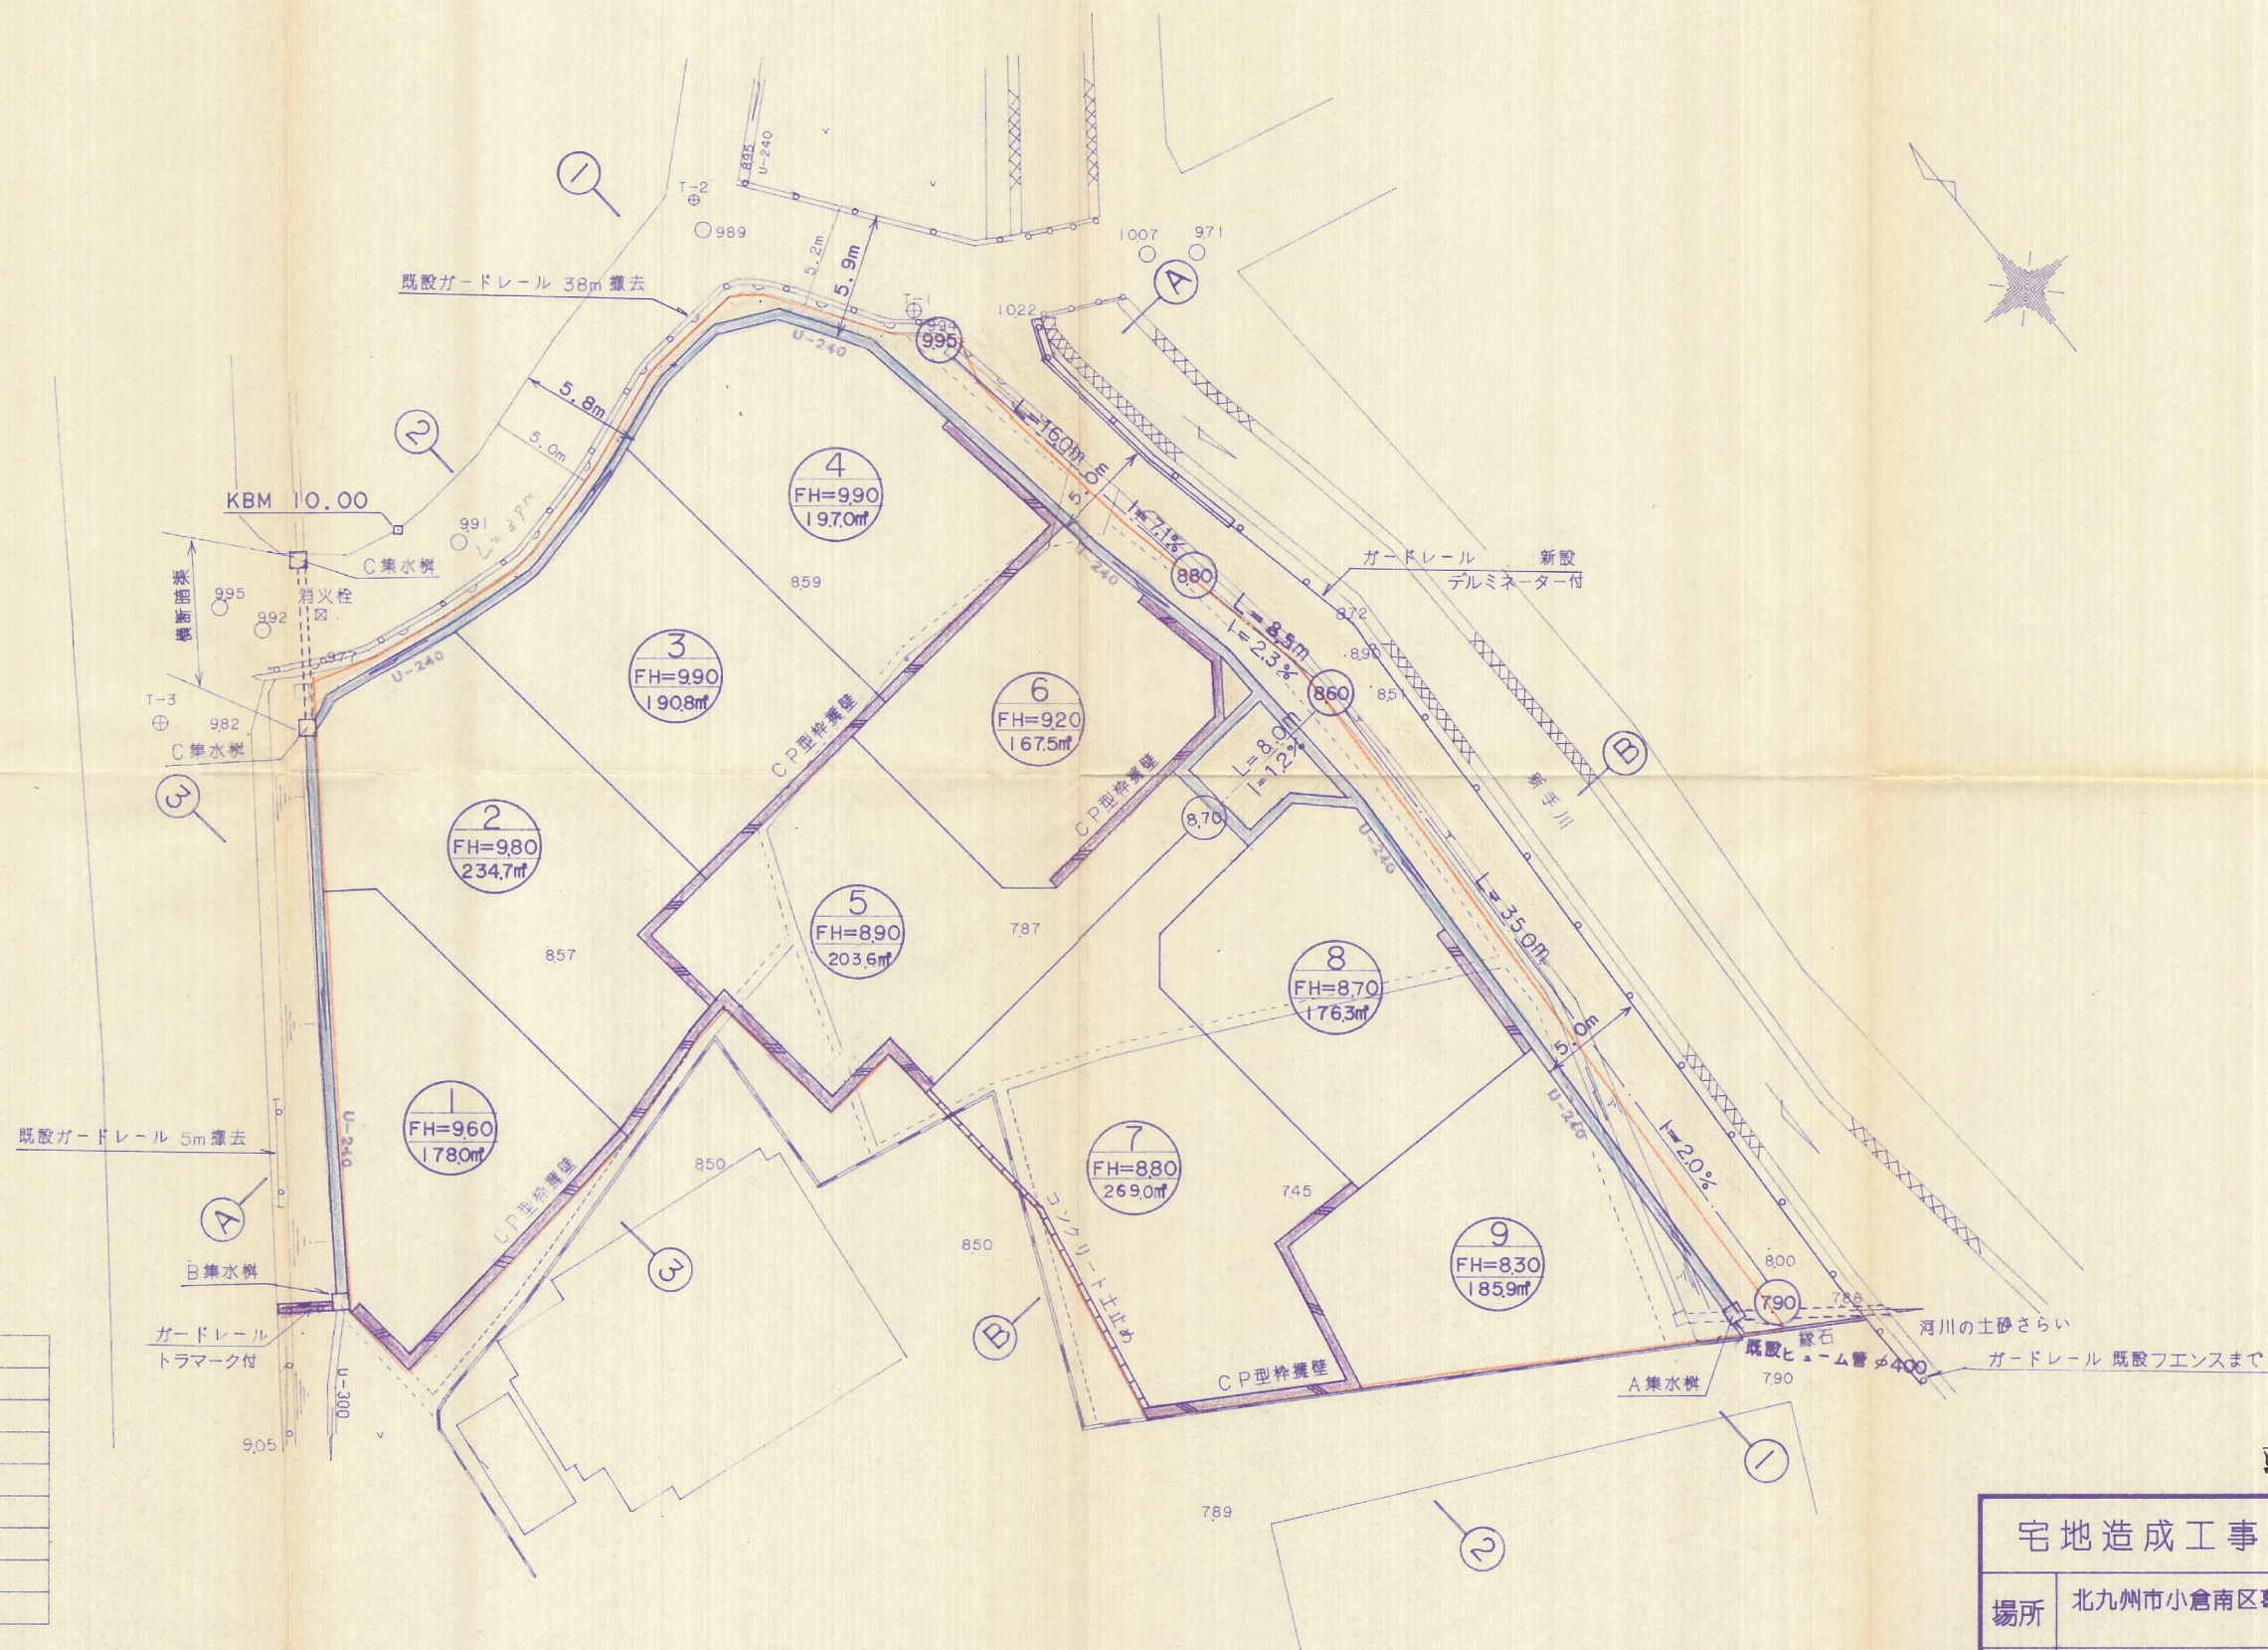

竣工図 元-70

宅地造成工事設計図		No 4
場所	北九州市小倉南区葛原東1丁目 996-1 他	縮尺 S=1/250
図名	土地利用計画図 造成竣工平面図	担当
北九州市小倉北区片野新町2丁目13番5号 TEL922-3846 浅尾測量設計事務所 平成2年2月13日		