


宅地造成 竣工平面図 及び 排水 竣工平面図

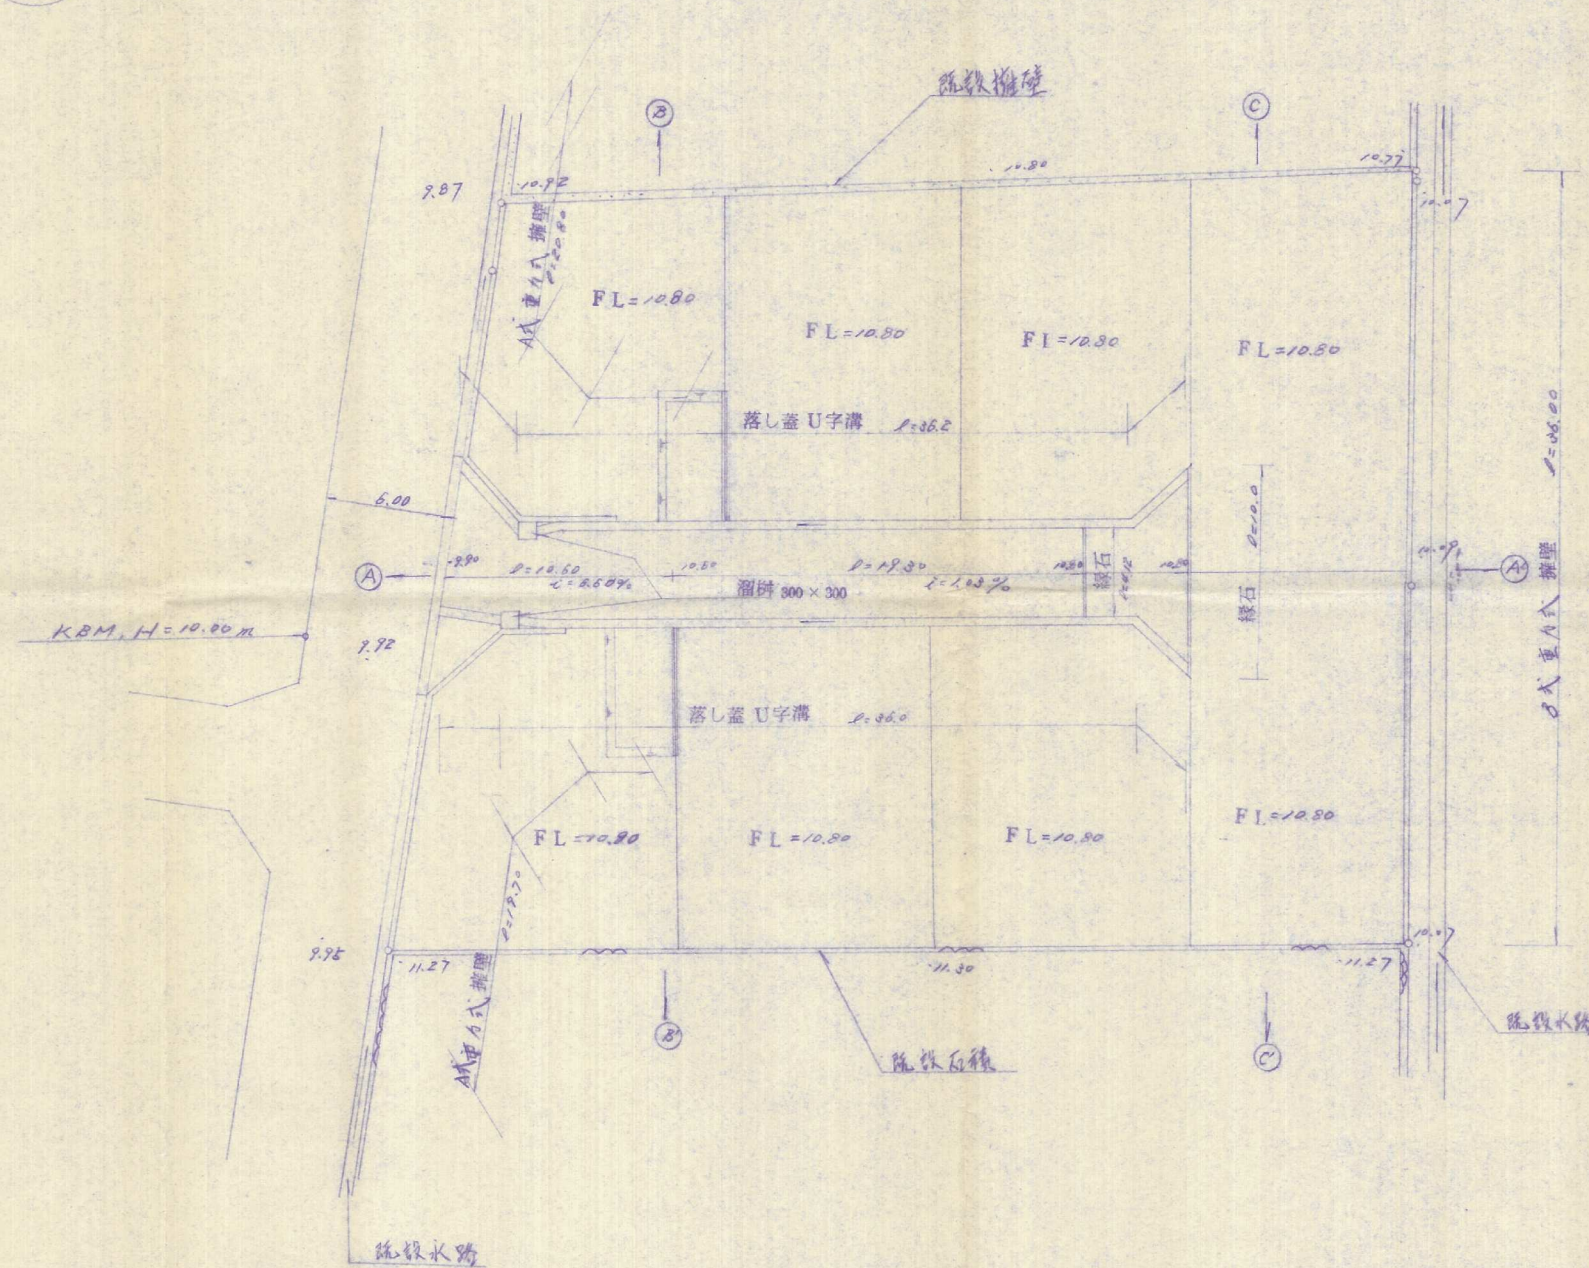

工事名	宅地造成工事	図番	6-5
場所	北九州市小倉南区横代東町1丁目1-30 2丁目 20-1	縮尺	1/200
図名	宅地造成,排水 竣工図	担当	
設計	北九州市小倉南区横代東町1丁目1-30 TEL 093-961-0603 九州常磐測量設計 渋谷 静夫		
作製	年月日	1985.11.18	