


土地利用竣工図

S=1:250

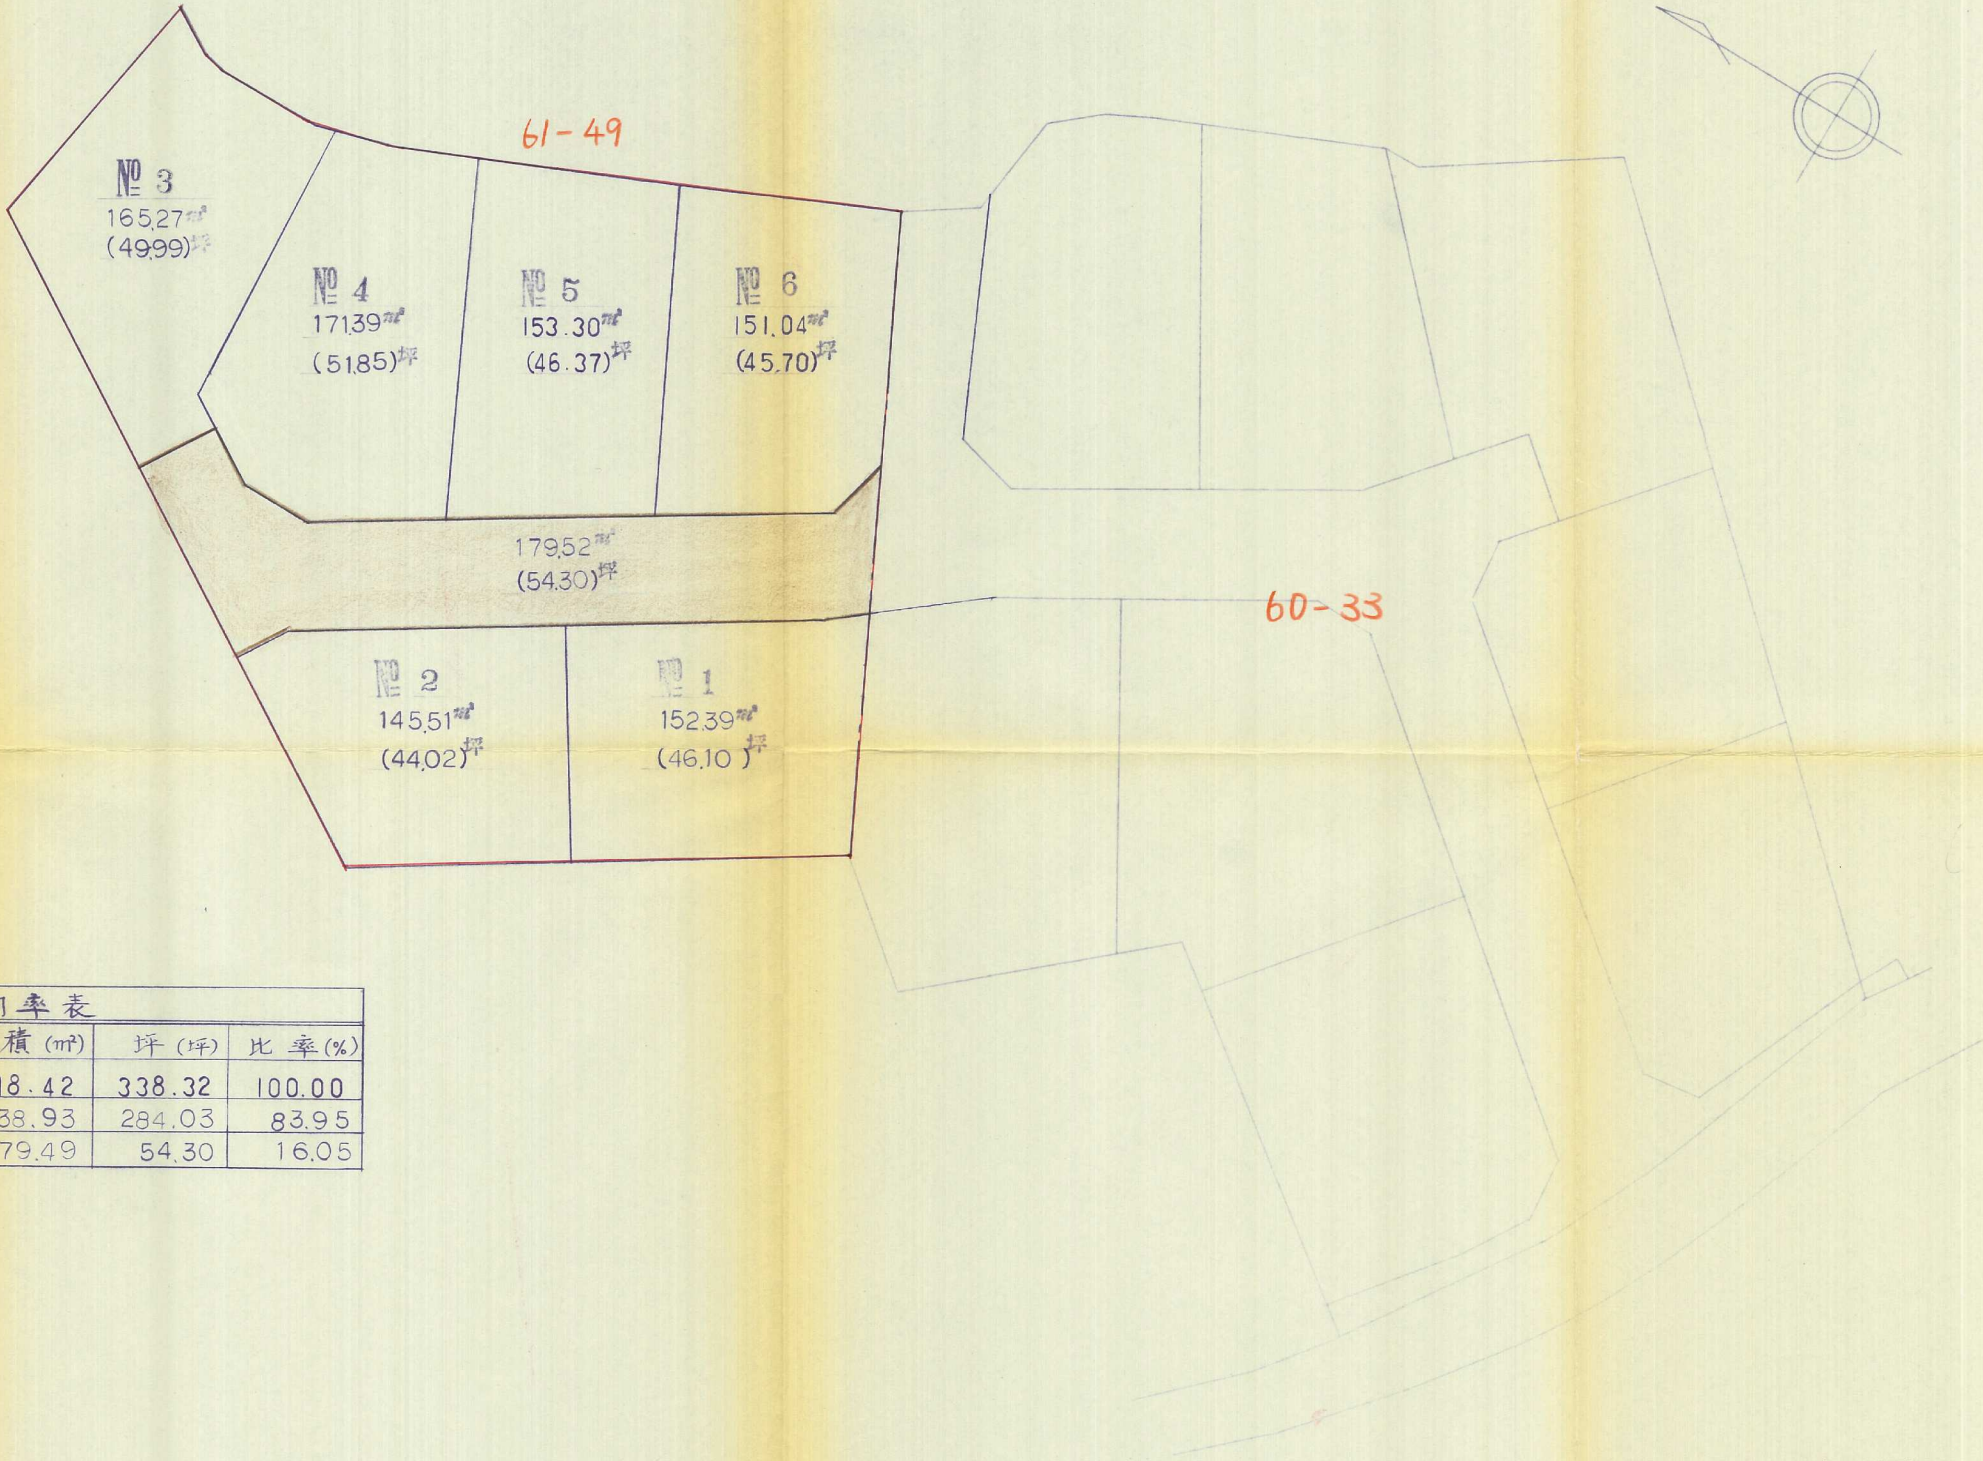

土地利用率表			
	面積(㎡)	坪(坪)	比率(%)
全体	1118.42	338.32	100.00
宅地	938.93	284.03	83.95
道路	179.49	54.30	16.05

竣工図

宅地造成 工事	4
小倉南区沼本町4丁目968-1	1:250
土地利用竣工図	
太平開発株式会社	