


縮尺 1/250

給油所

拜屋ブギ

0.0056 = 0.56%

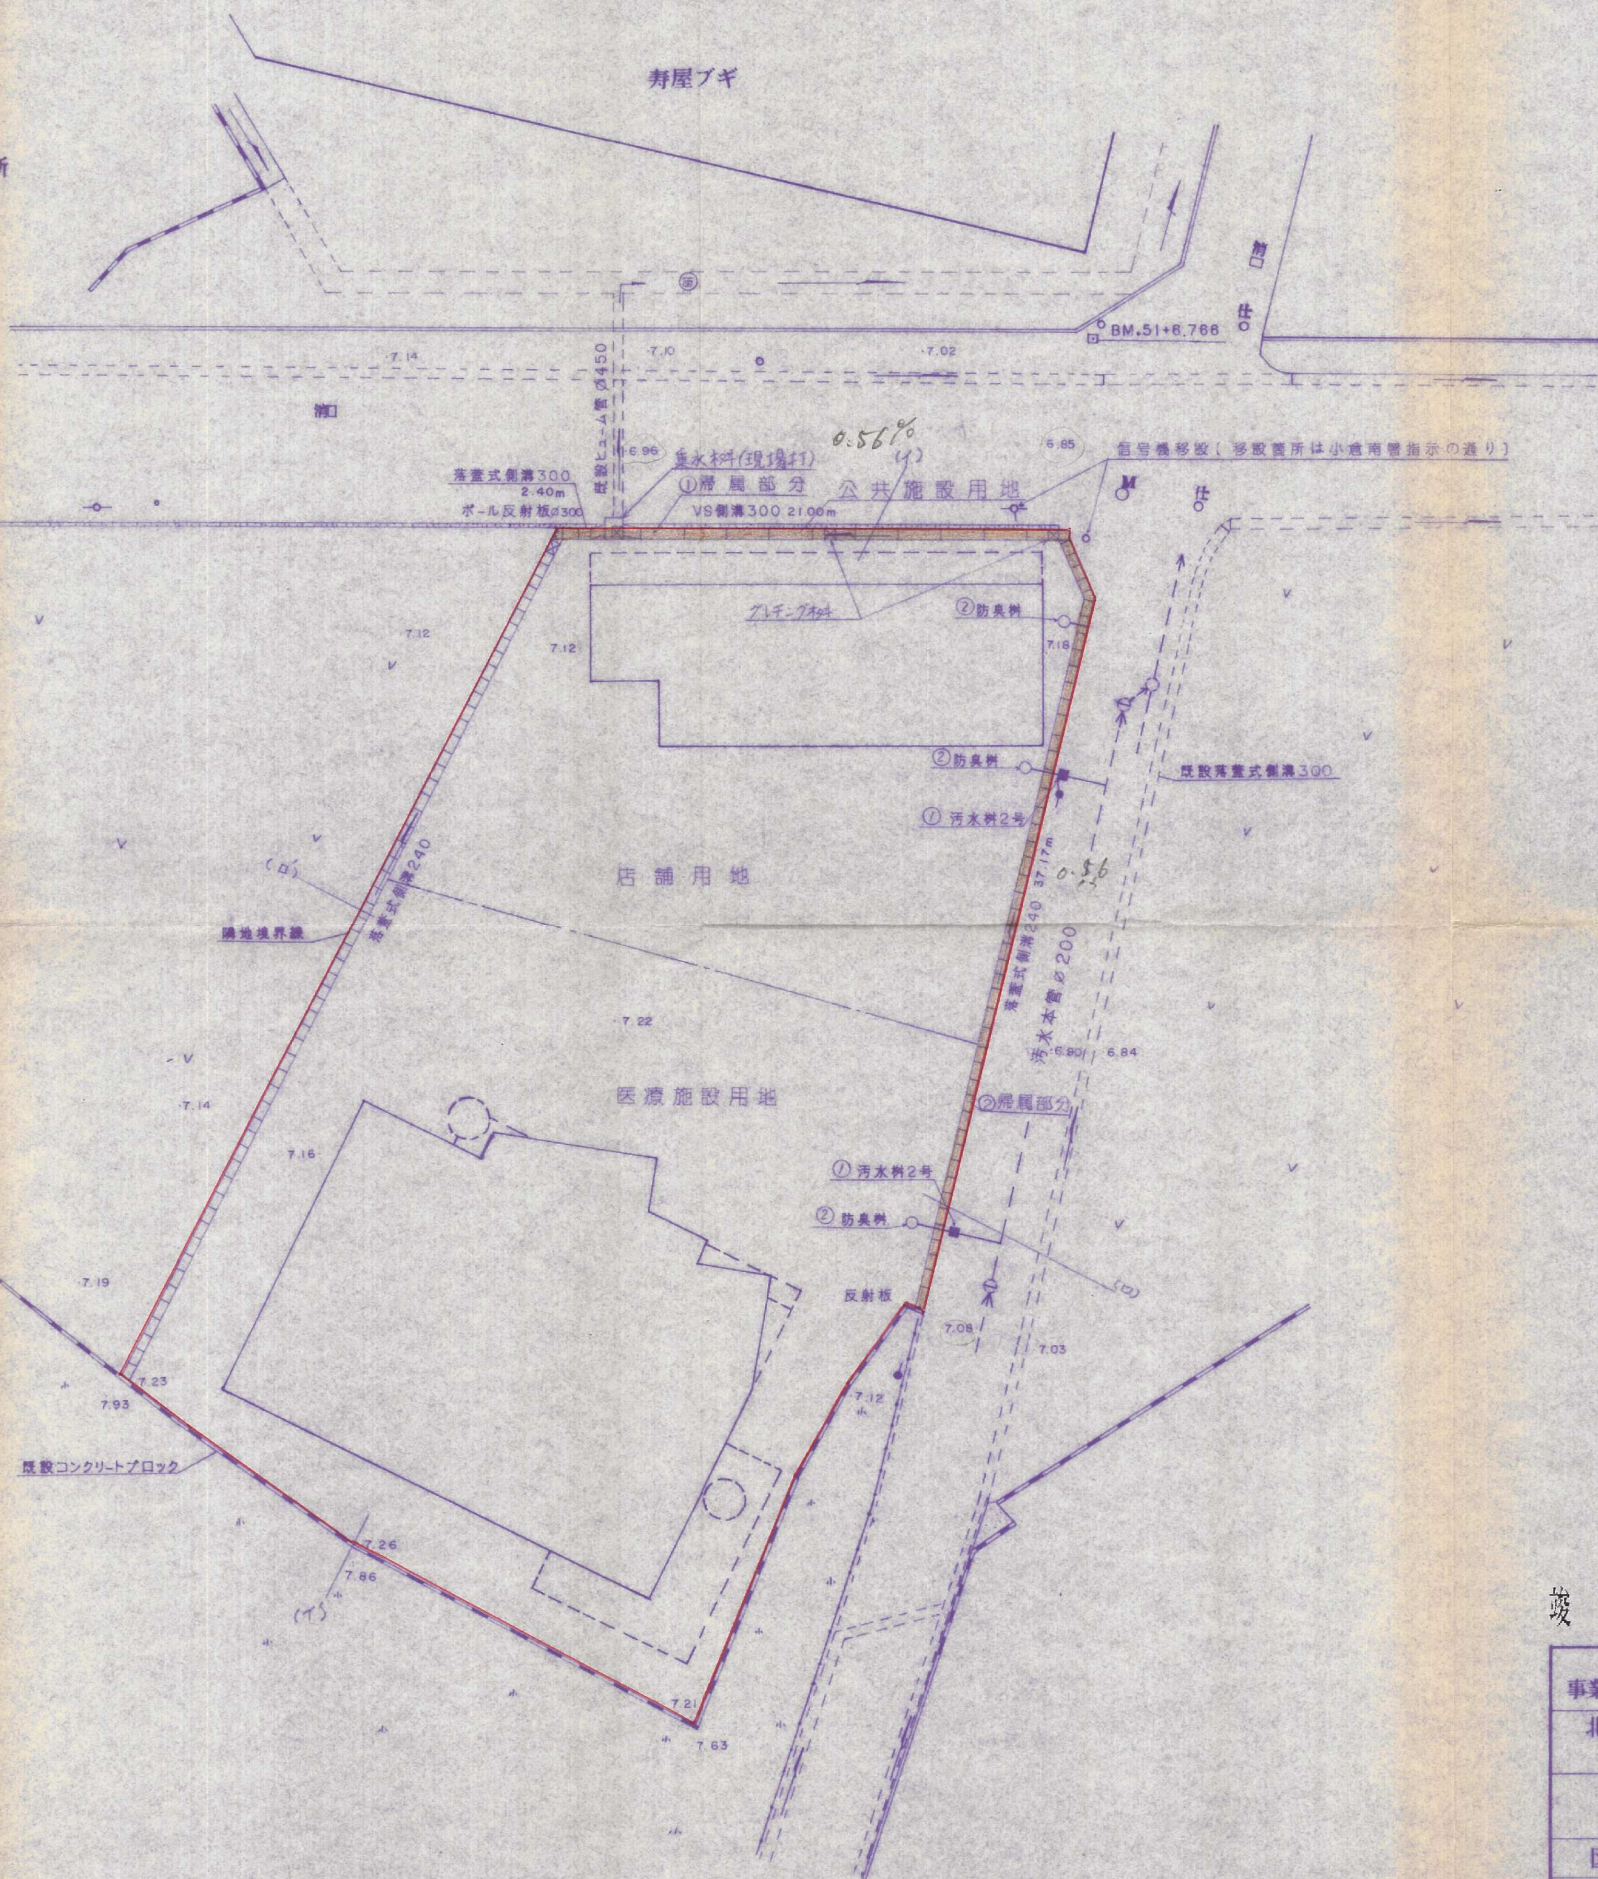

竣工図

元-34

事業主	三菱信託銀行〔株〕		
北九州市小倉南区下石田一丁目		縮尺	図示
1645-1 1645-2 1647-2			
造成計画平面図		設計製図	
図面番号		設計年月日	
設計	株式会社 桐友		