




土地利用計画図

(竣工図)

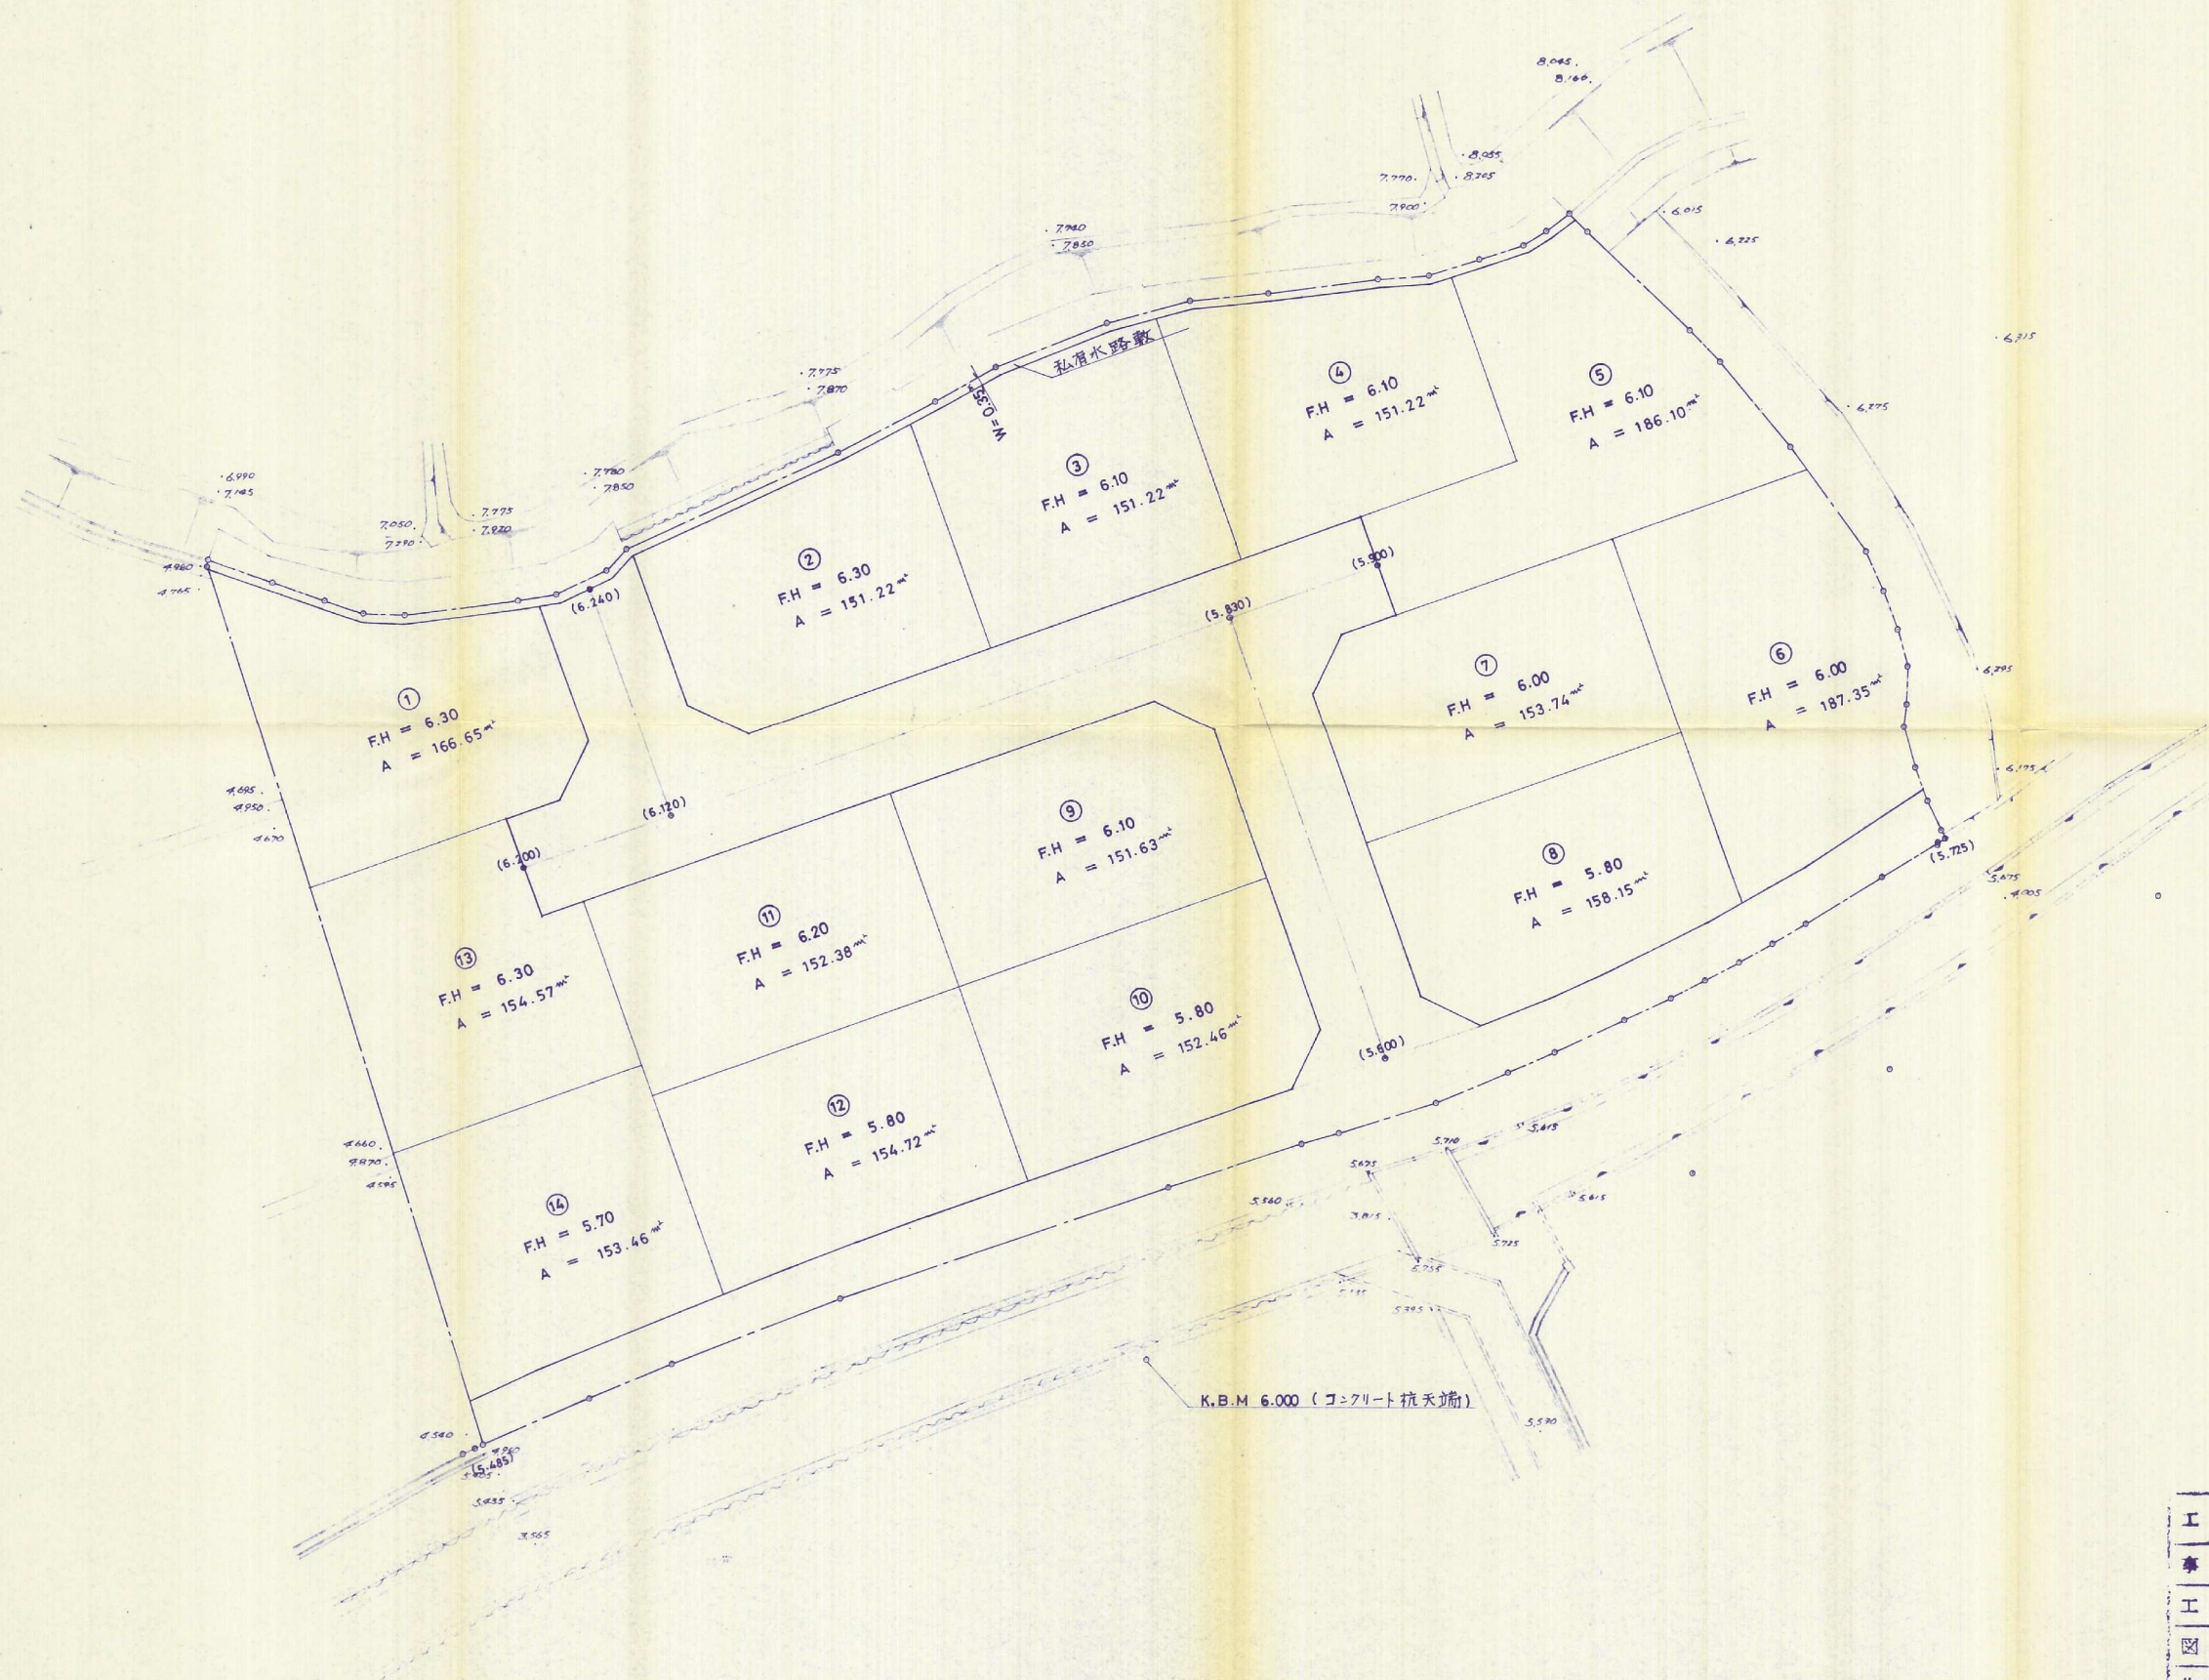

凡例

	開発区域
①	区画番号
F.H. =	宅地計画高
()	道路計画高
	住宅地
	道路
	水路(私有)
A =	住宅地区画面積

土地利用計画図

(竣工図)

58-29

工事名称	第 清光苑造成工事		
事業主	泰平建設株式会社		
工事場所	北九州市小倉南区蛸田若園3丁目		
図面名称	縮尺	1 : 250	
作成年月日	昭和58年8月8日	図番	NO. 5
上村 事務所			
北九州市入城區中央1丁目3-11号 TEL. 661-3581~2			