


北九州市小倉南区湯川五丁目

土地利用計画図 S=1:250

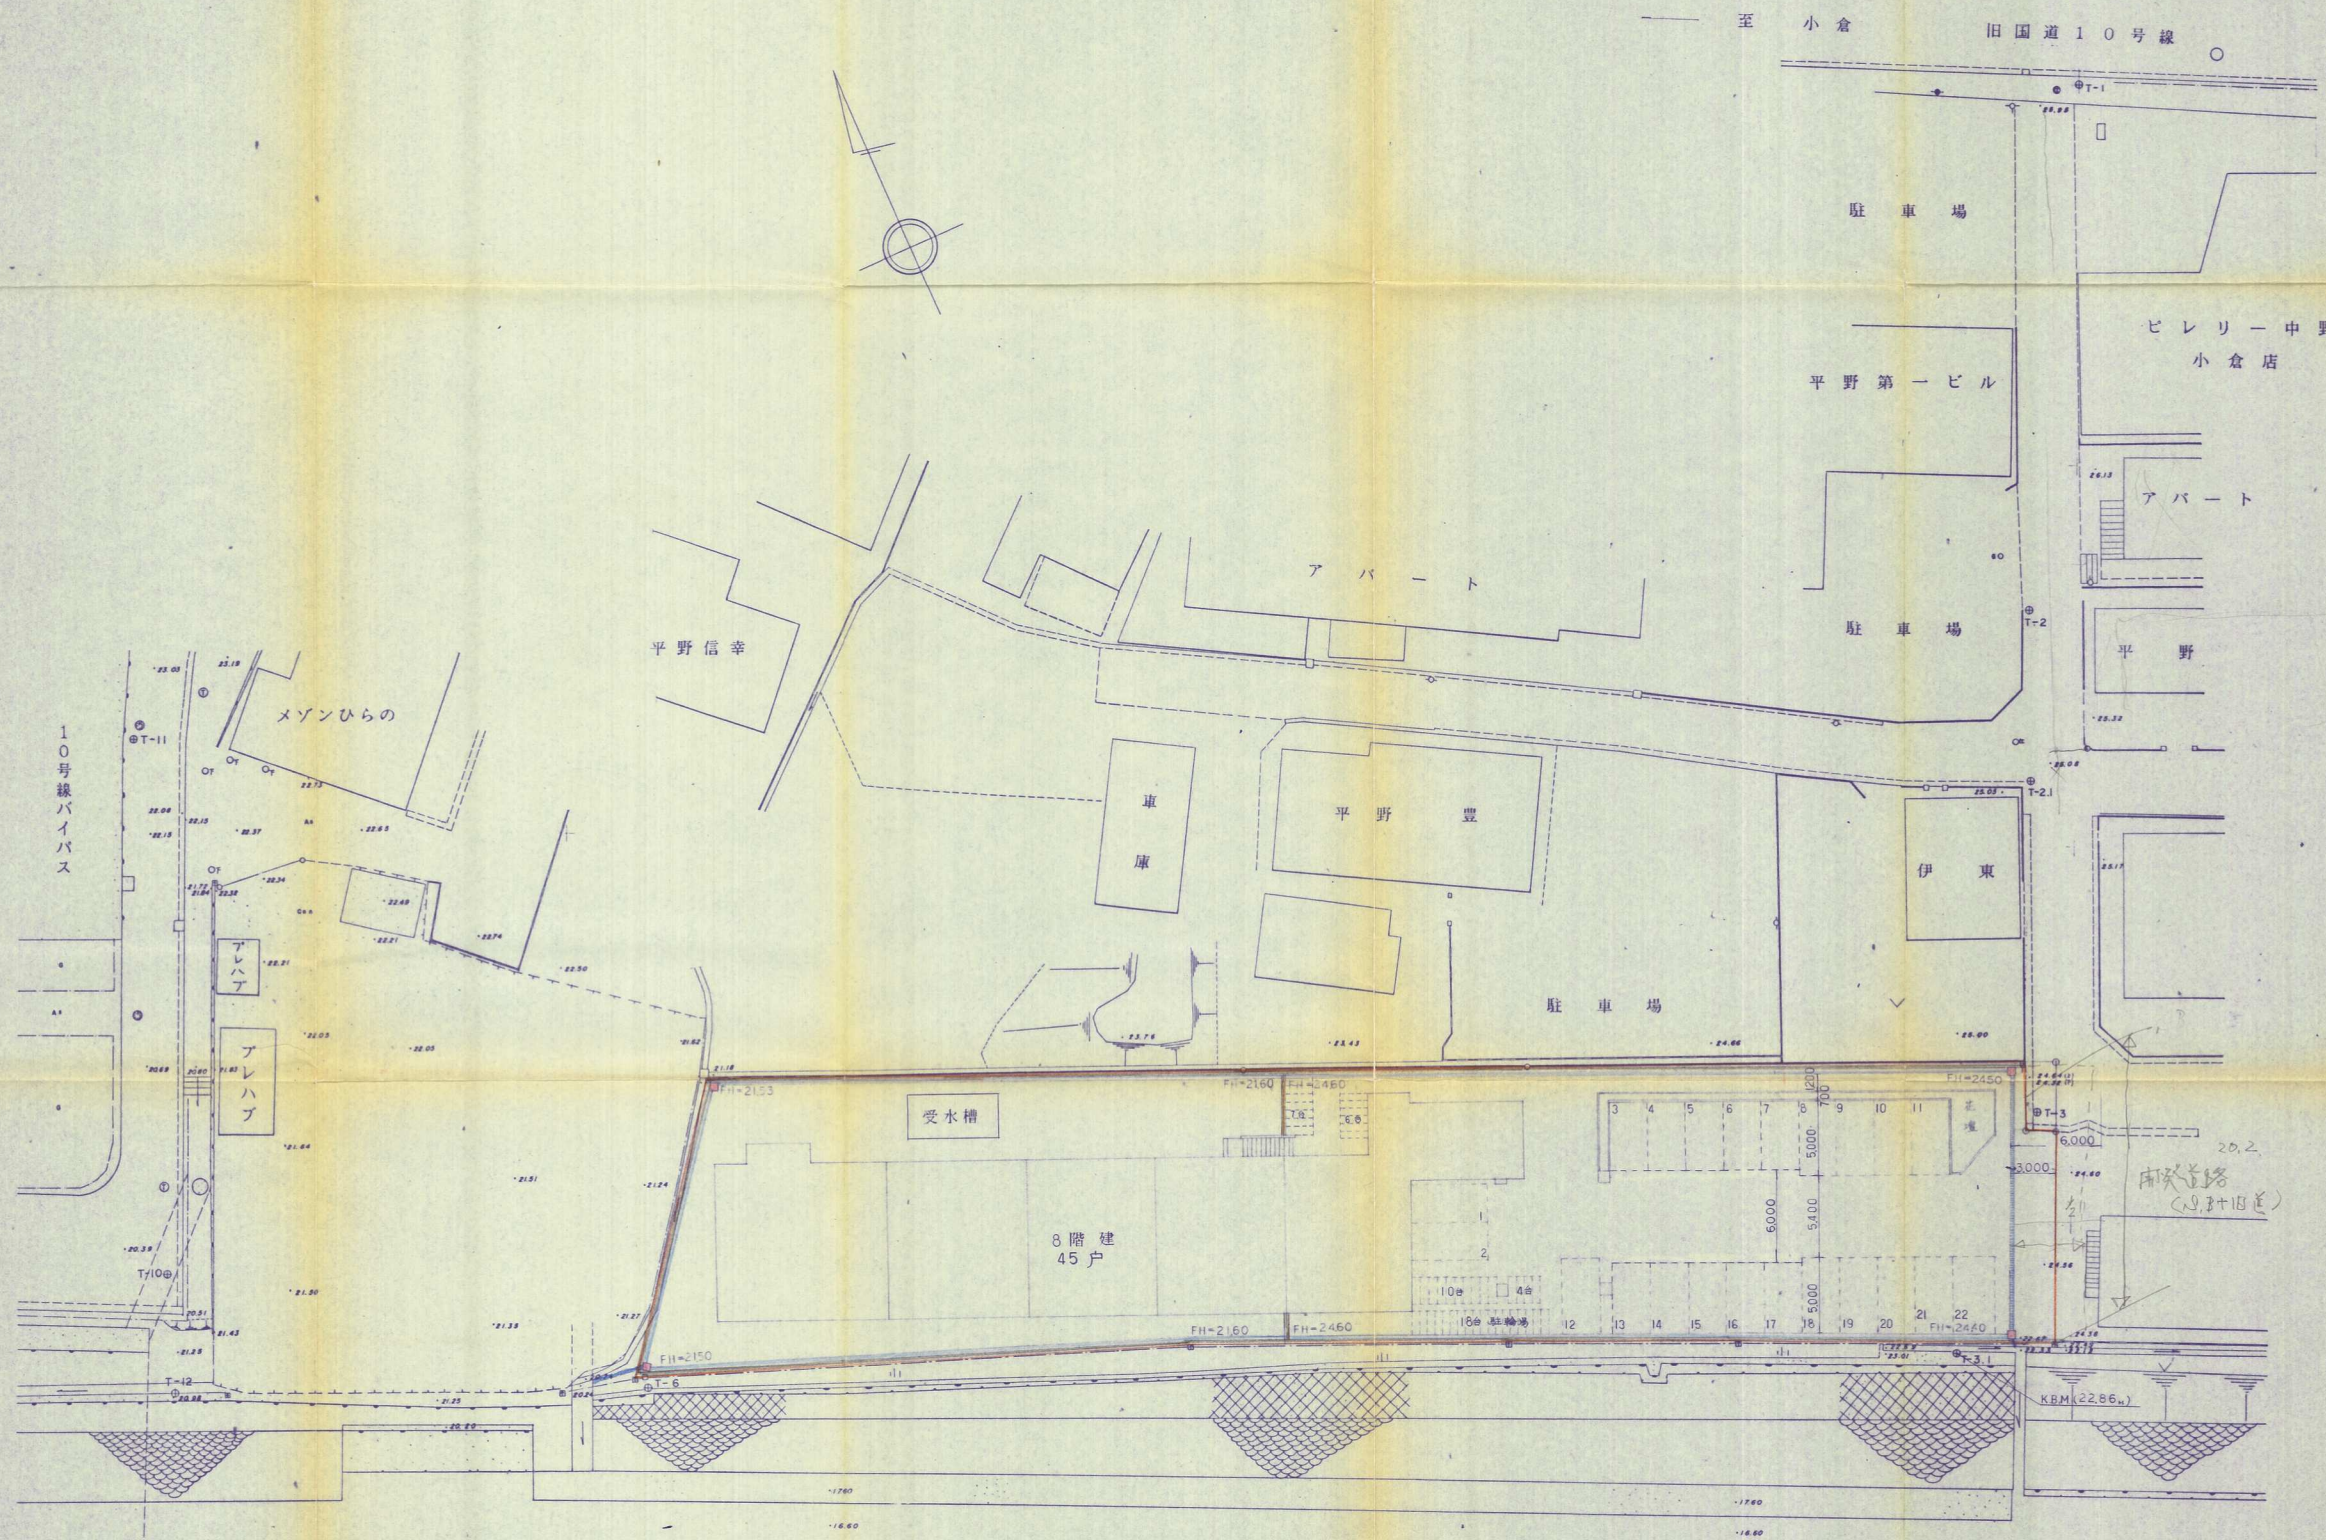

凡 例		
記号	名称	備考
—○—	開発区域界	
FH=	計画高	

元50 竣工図

工 事 名 称	北九州市小倉南区湯川五丁目 800-1800-1 取付 平野第一ビル 建設用地造成	地内 工事
図面名称	土 地 利 用 計 画 図	
図面番号	全15葉中 7 号 縮尺	1/250
測 量 日	平成 年 月 日	担当
設 計 日	平成 年 月 日	担当
測量・設計	旭測量設計	