


造成計画平面図

1:250

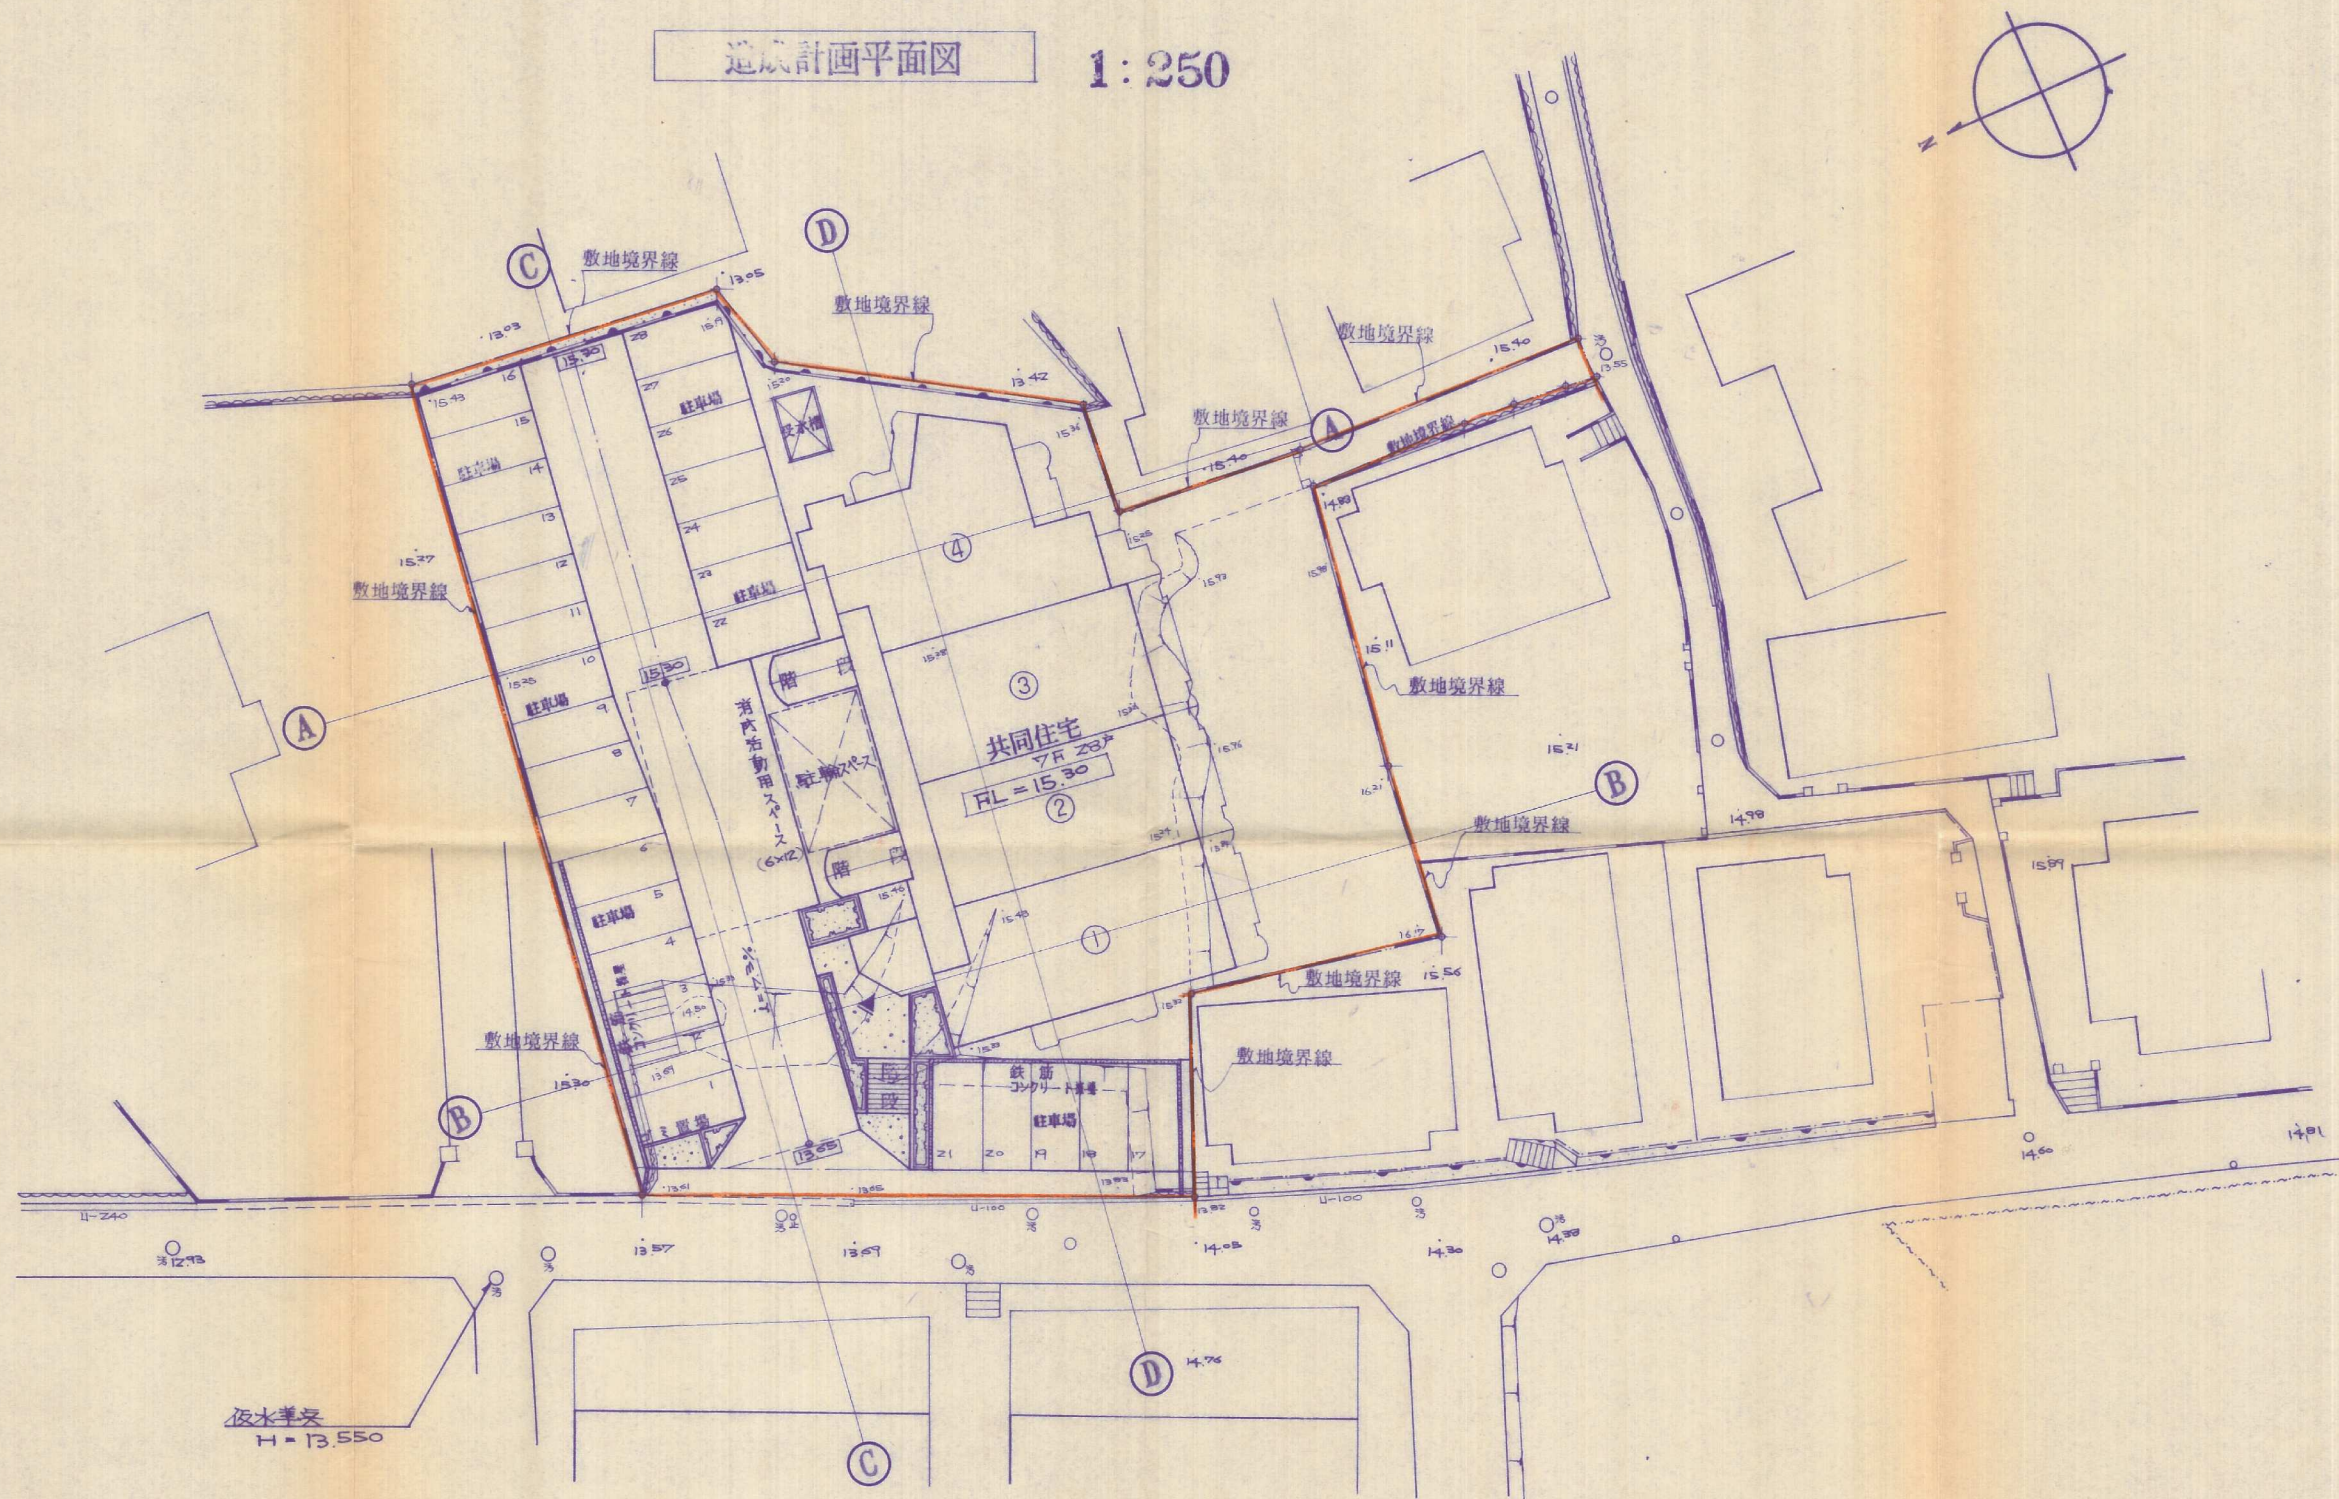

竣工図

元 45

内山ビル株式会社

小倉南区重住1丁目1044~1・1046~2

縮 尺

造成計画平面図

1:250

設計図

図面番号

設計年月日

4

三和技建株式会社