


土地利用計画平面図

竣工図

縮 尺 1:500

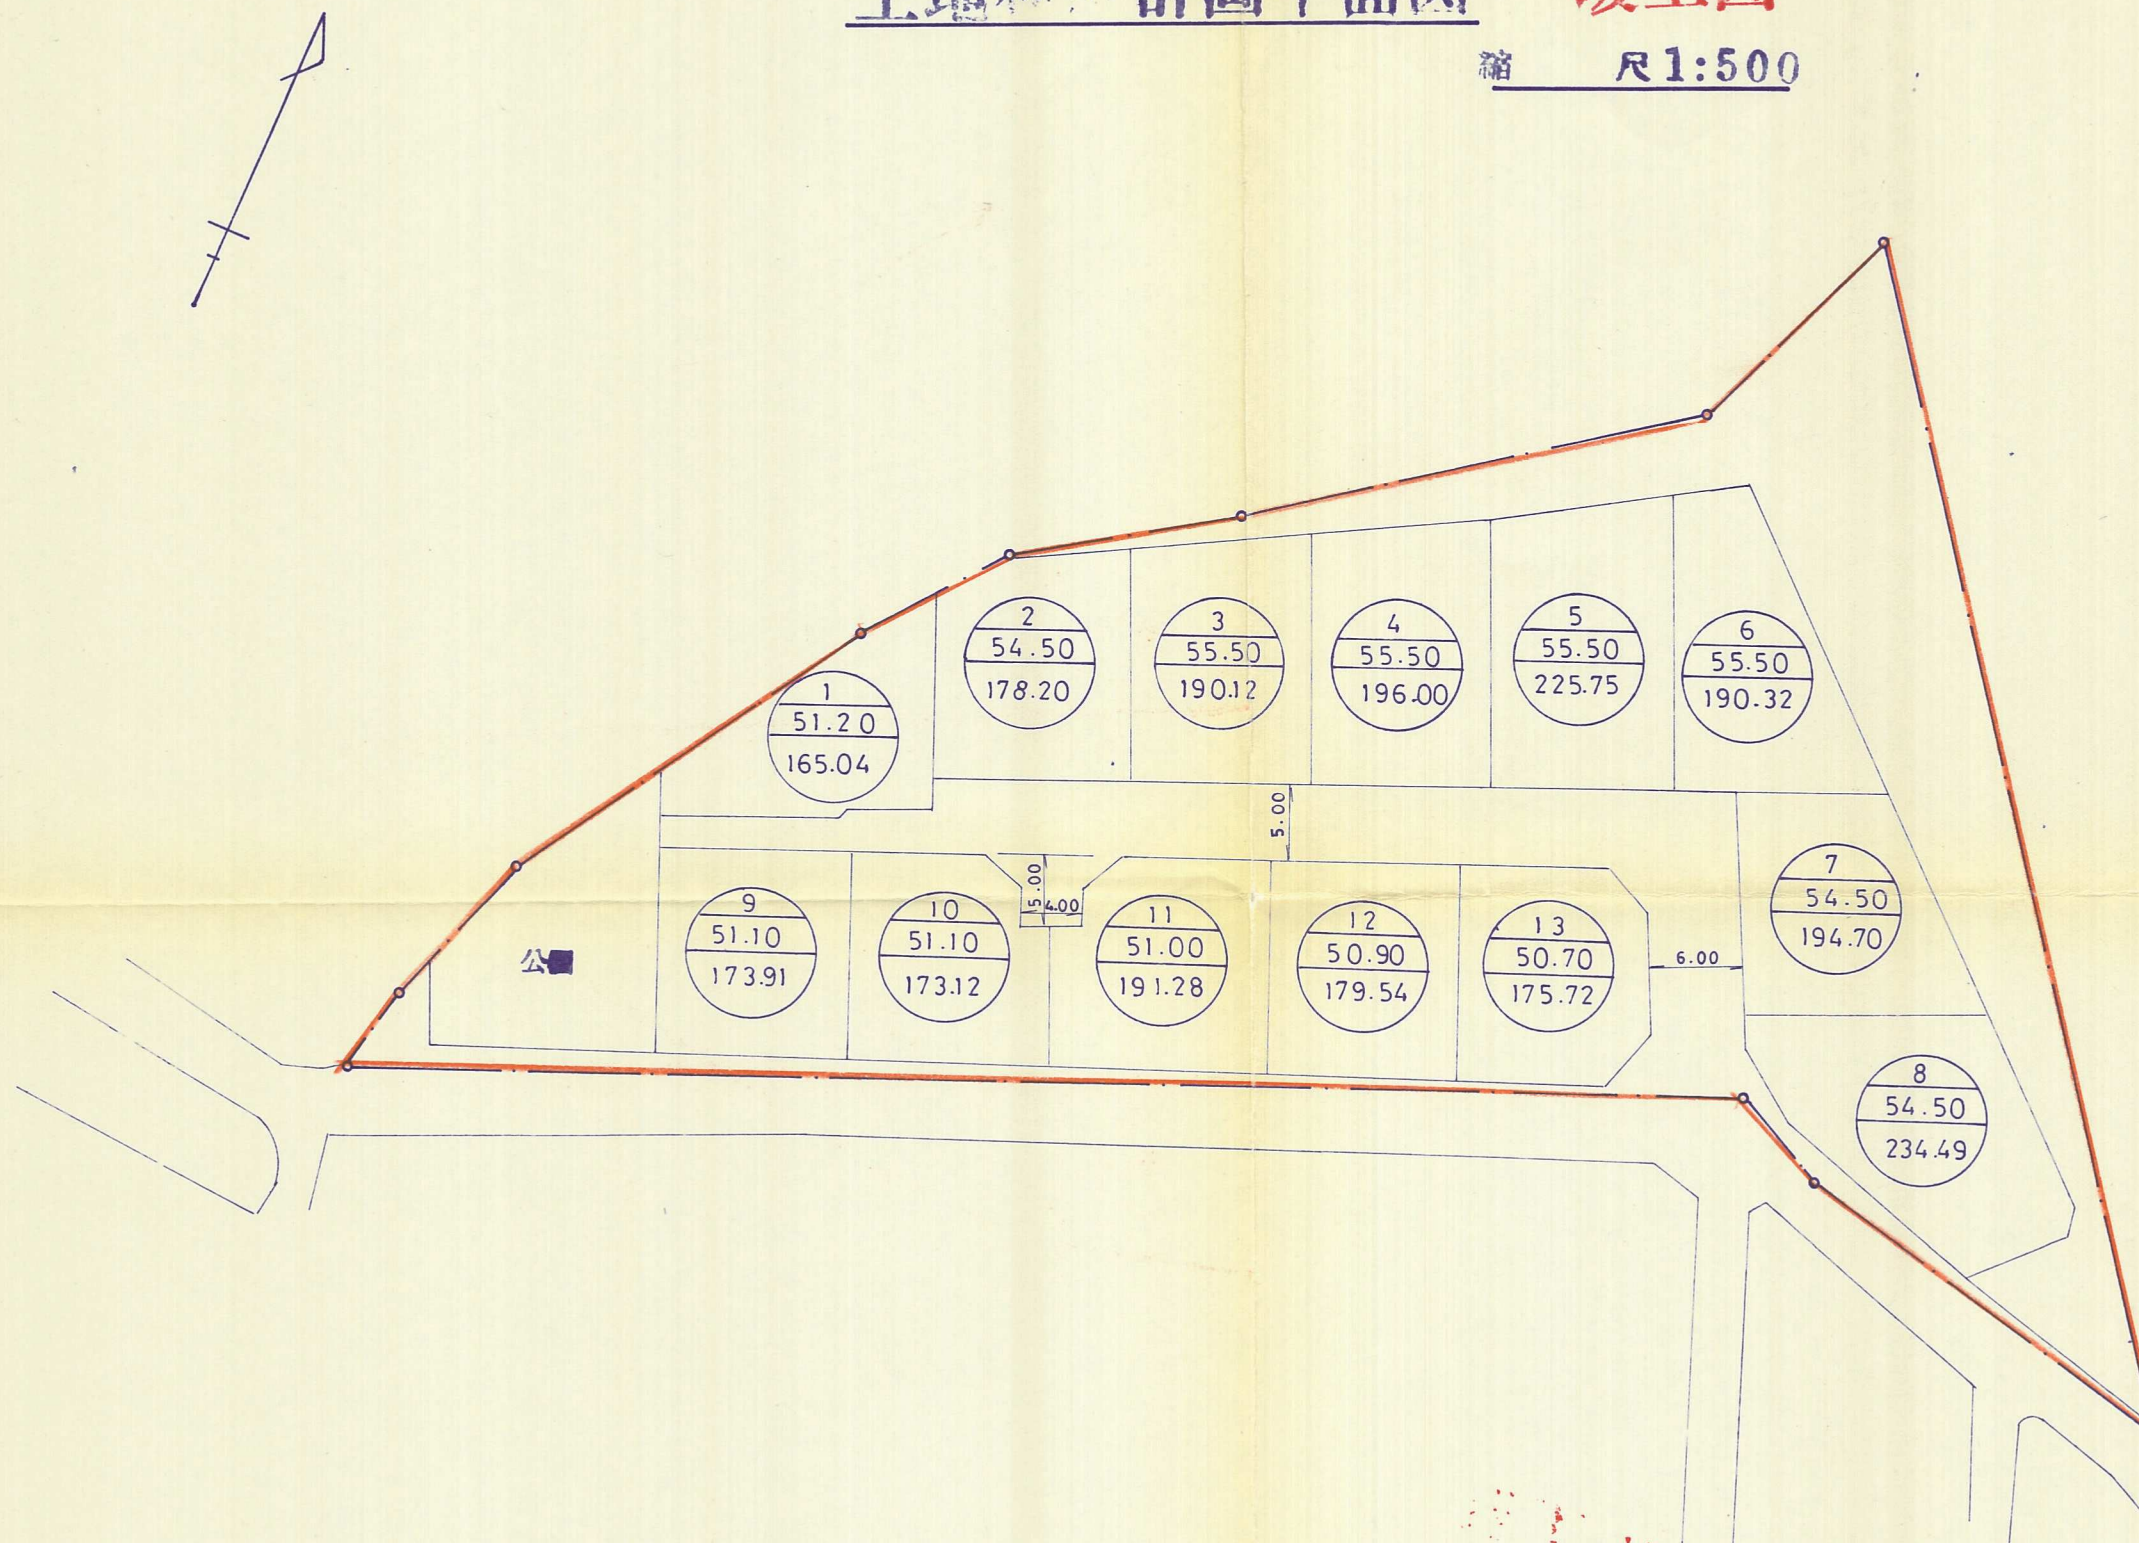

60-29

施主	(資) 中興敷材木店		
土地利用 計画平面図		縮 尺	1:500
		設計設図	
図面番号	6	設計年月日	
施行者	高田建設株式会社		