


# 土地利用竣工平面图

S = 1:500

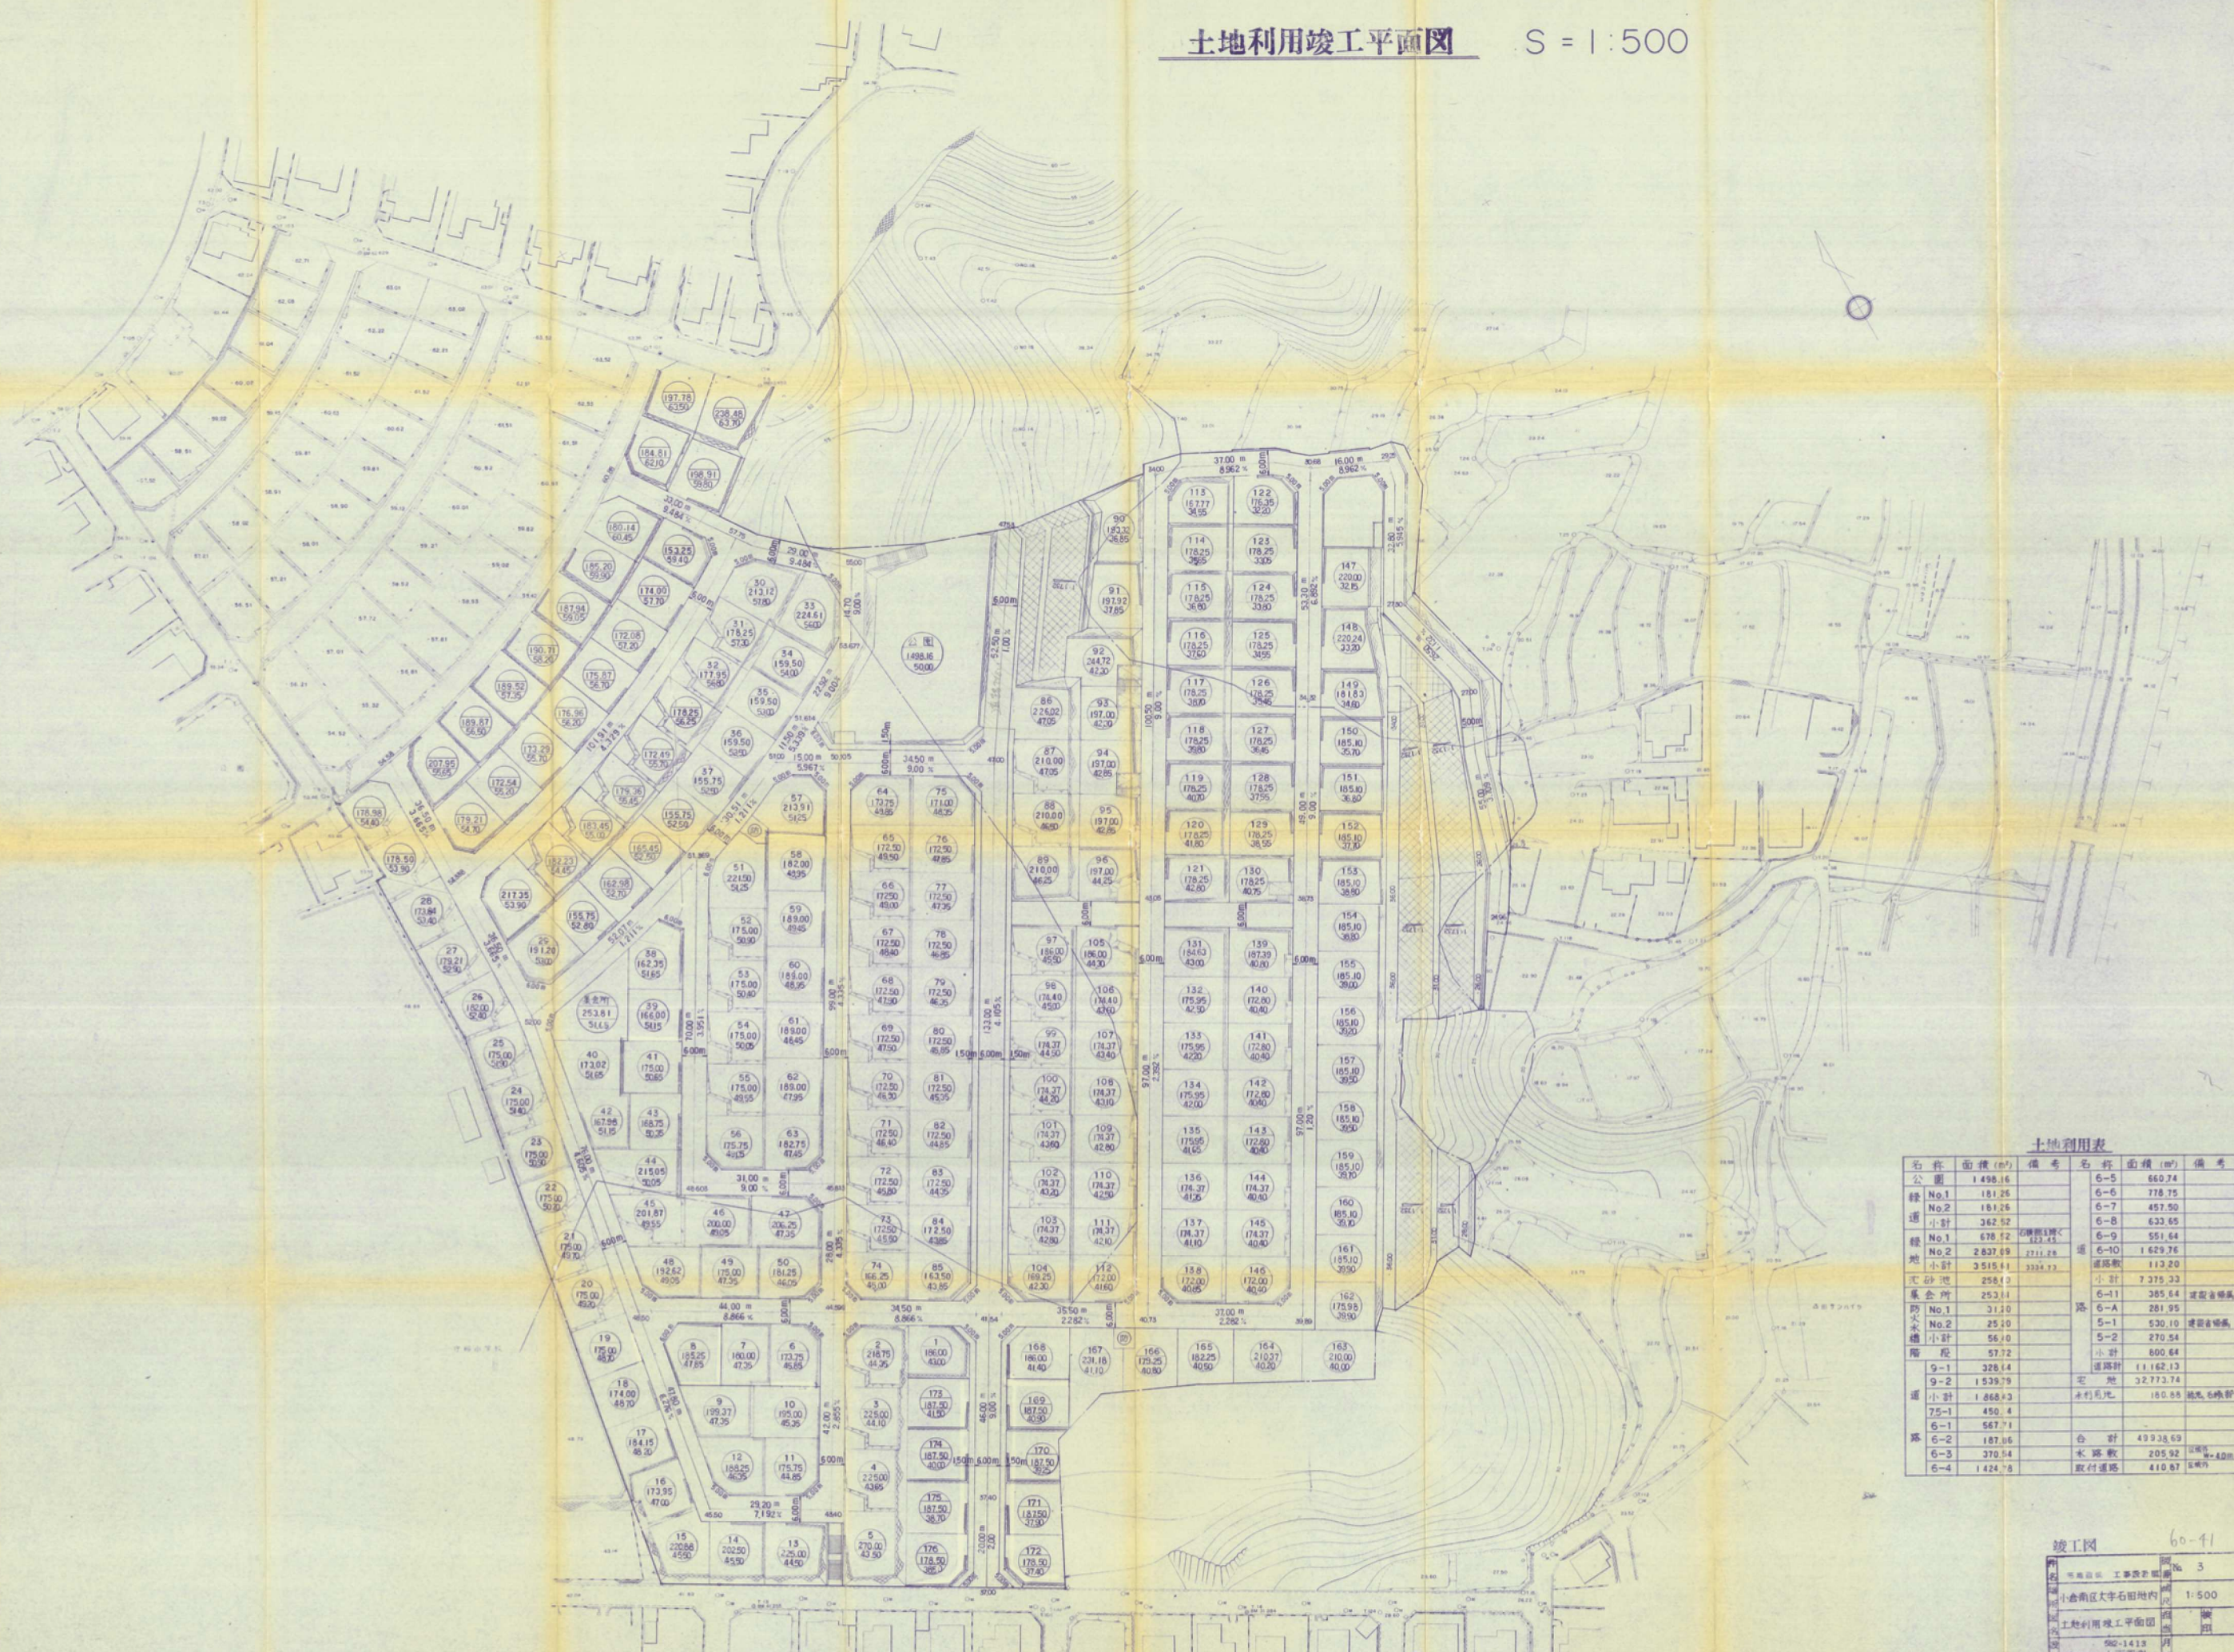

土地利用表

名称	面積 (㎡)	備考	名称	面積 (㎡)	備考
公園	1498.16		6-5	660.74	
線			6-6	778.75	
No.1	181.25		6-7	457.50	
No.2	161.26		6-8	633.65	
小計	362.52		6-9	551.64	
線			6-10	1629.76	
No.1	678.72		道路敷	113.20	
No.2	2837.69		小計	7375.33	
地			小計	7375.33	
小計	3515.41		6-11	385.64	
式砂池	258.13		6-A	281.95	
集会所	253.11		5-1	530.10	
No.1	31.10		5-2	270.54	
No.2	25.10		小計	800.64	
小計	56.20		道路敷	11.62.13	
附			宅地	3277.74	
9-1	328.14		水利用地	180.88	
9-2	1535.79		小計	180.88	
小計	1863.93		台	49338.69	
75-1	450.4		水路敷	205.92	
6-1	567.71		取付道路	410.87	
6-2	187.06				
6-3	370.54				
6-4	1424.75				

竣工図

名称	工事内容	図面 No. 3
小倉南区大字石田地内	土地利用竣工平面图	1:500
作成	昭和44年11月	
設計	昭和44年11月	