


土地利用計画図 縮尺 = 1/300

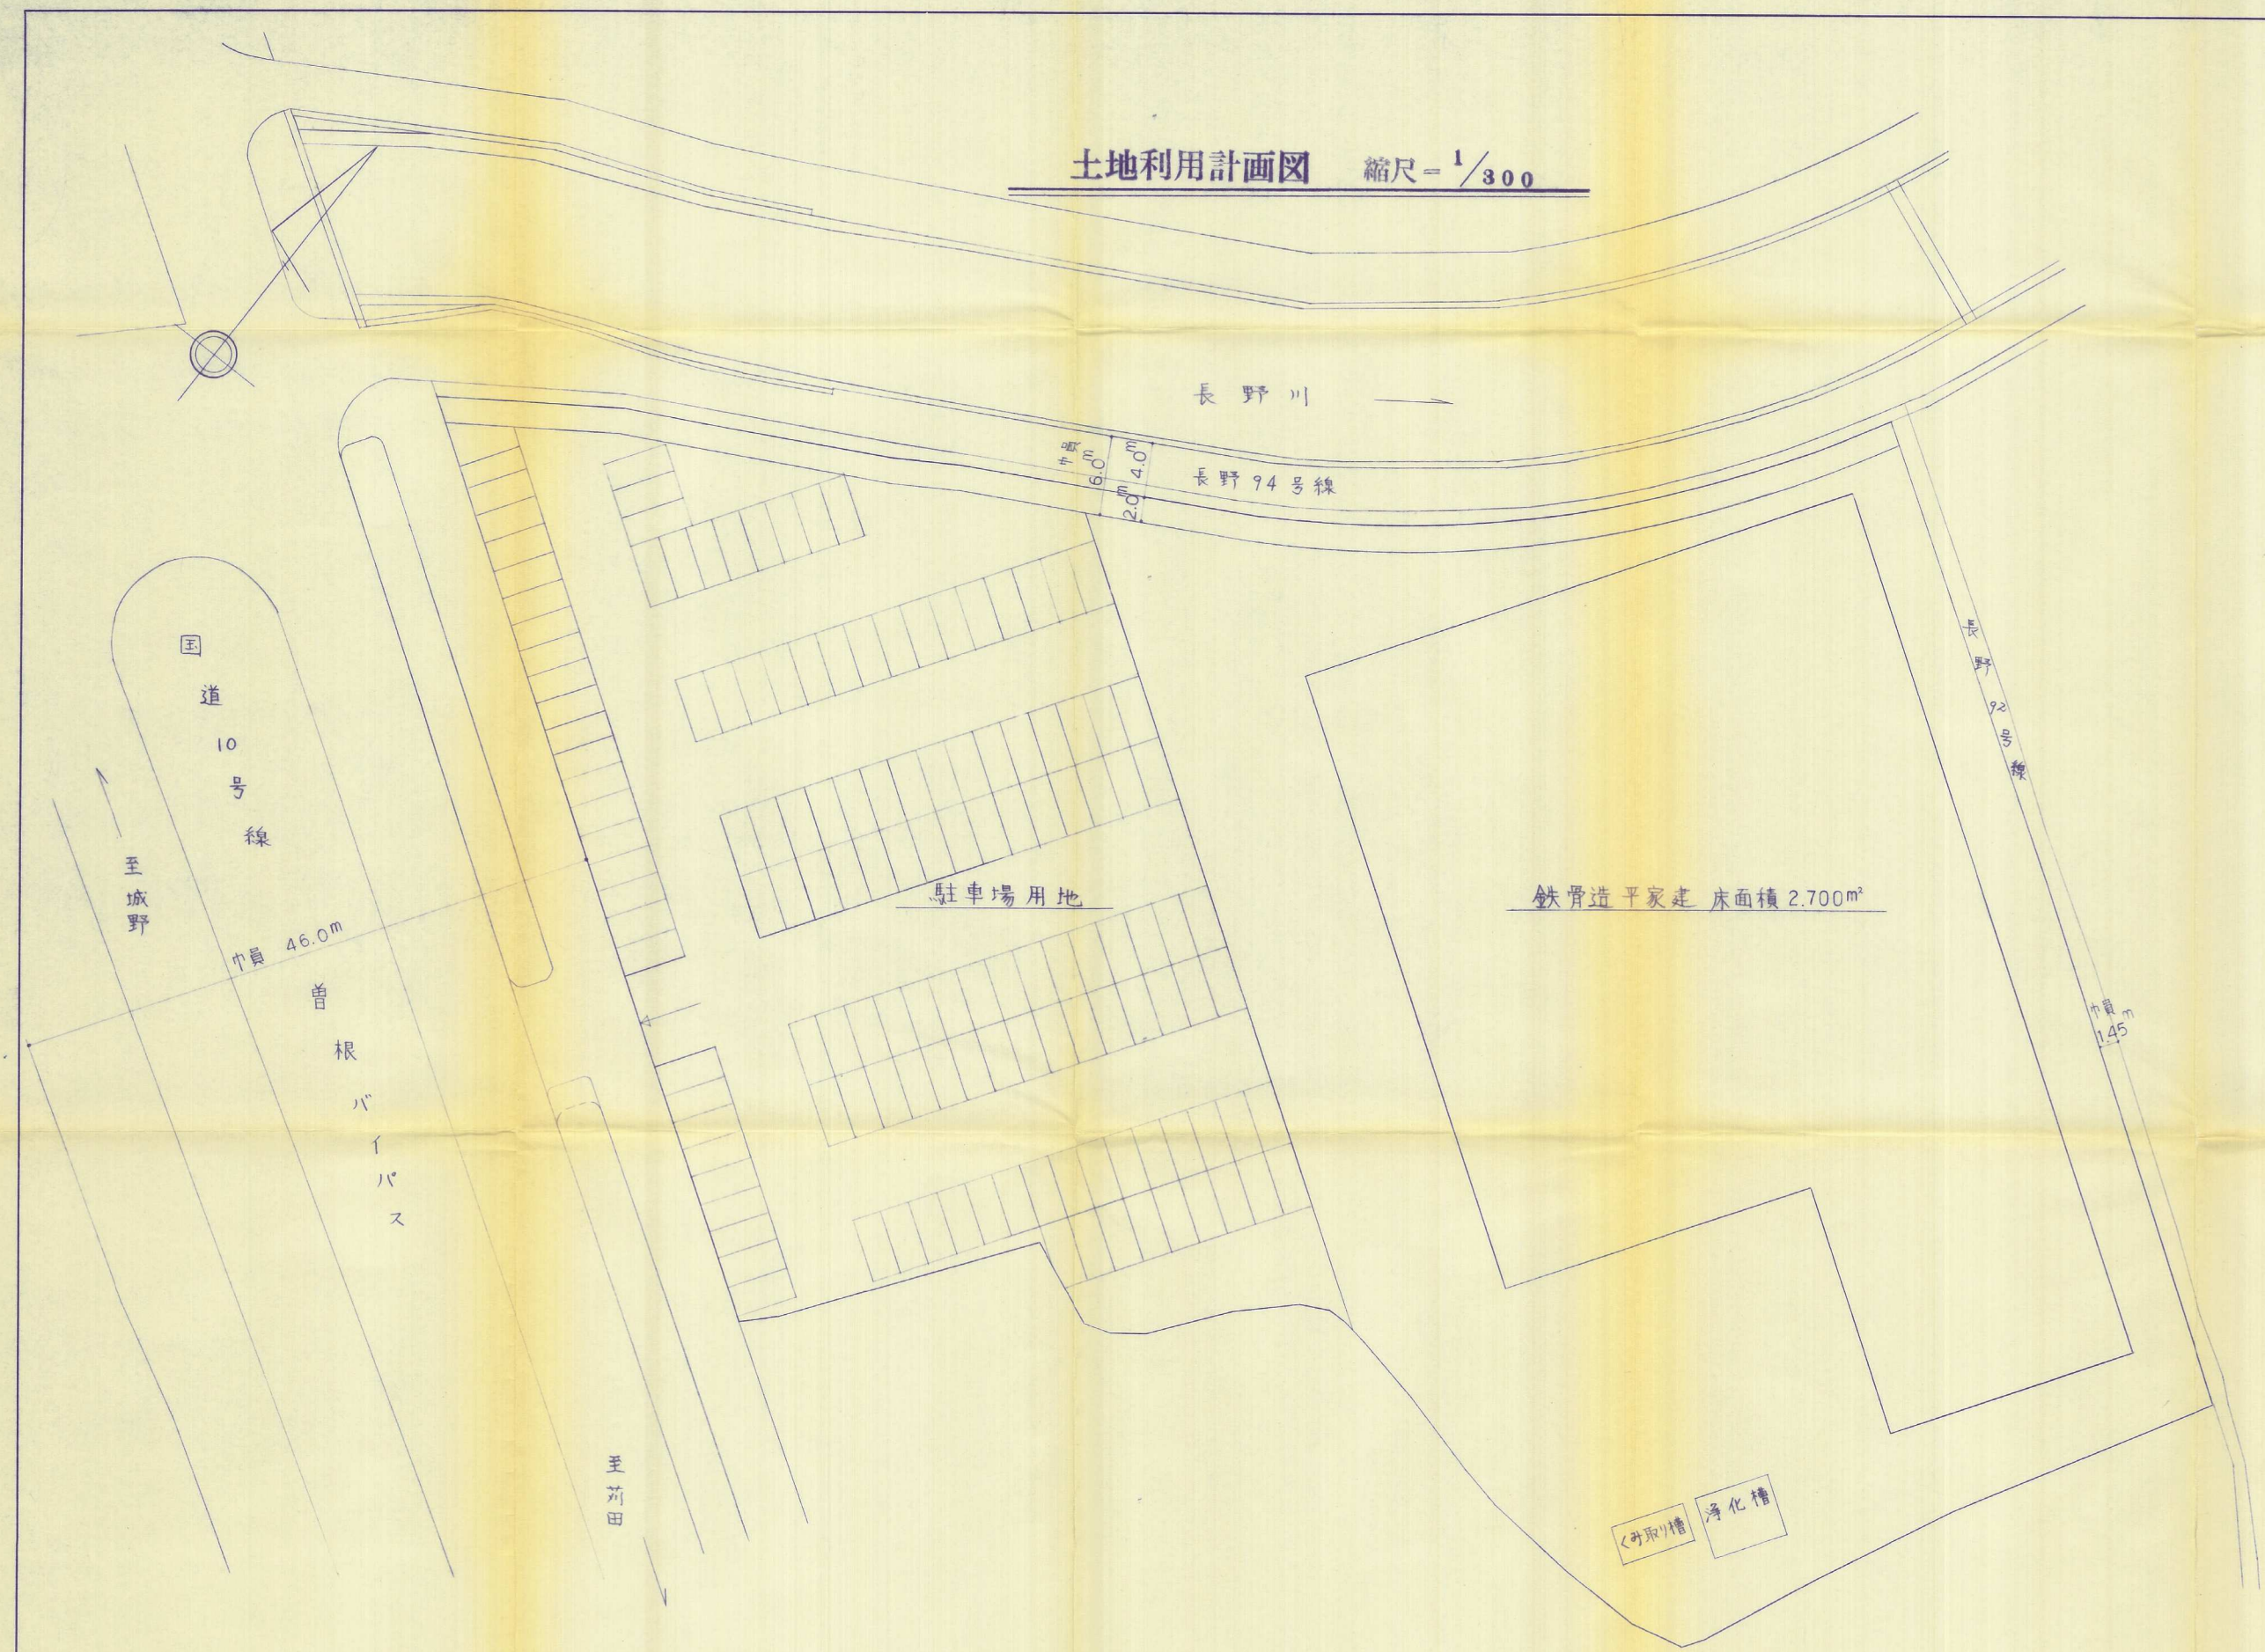

竣工図

60-61

申請者	(有)了了ノ興産
工事場所	北九州市小倉南区長野三丁目2271ほか
図面名称	土地利用計画図
北九州市八幡東区西本町2丁目3番3-104号	枚数 No
杉野設計一級建築士事務所	11 4
設計者 杉野 祐彦	作成日
	61年 3月25日