


造成計画平面図 縮尺=1:250

(竣工図面)

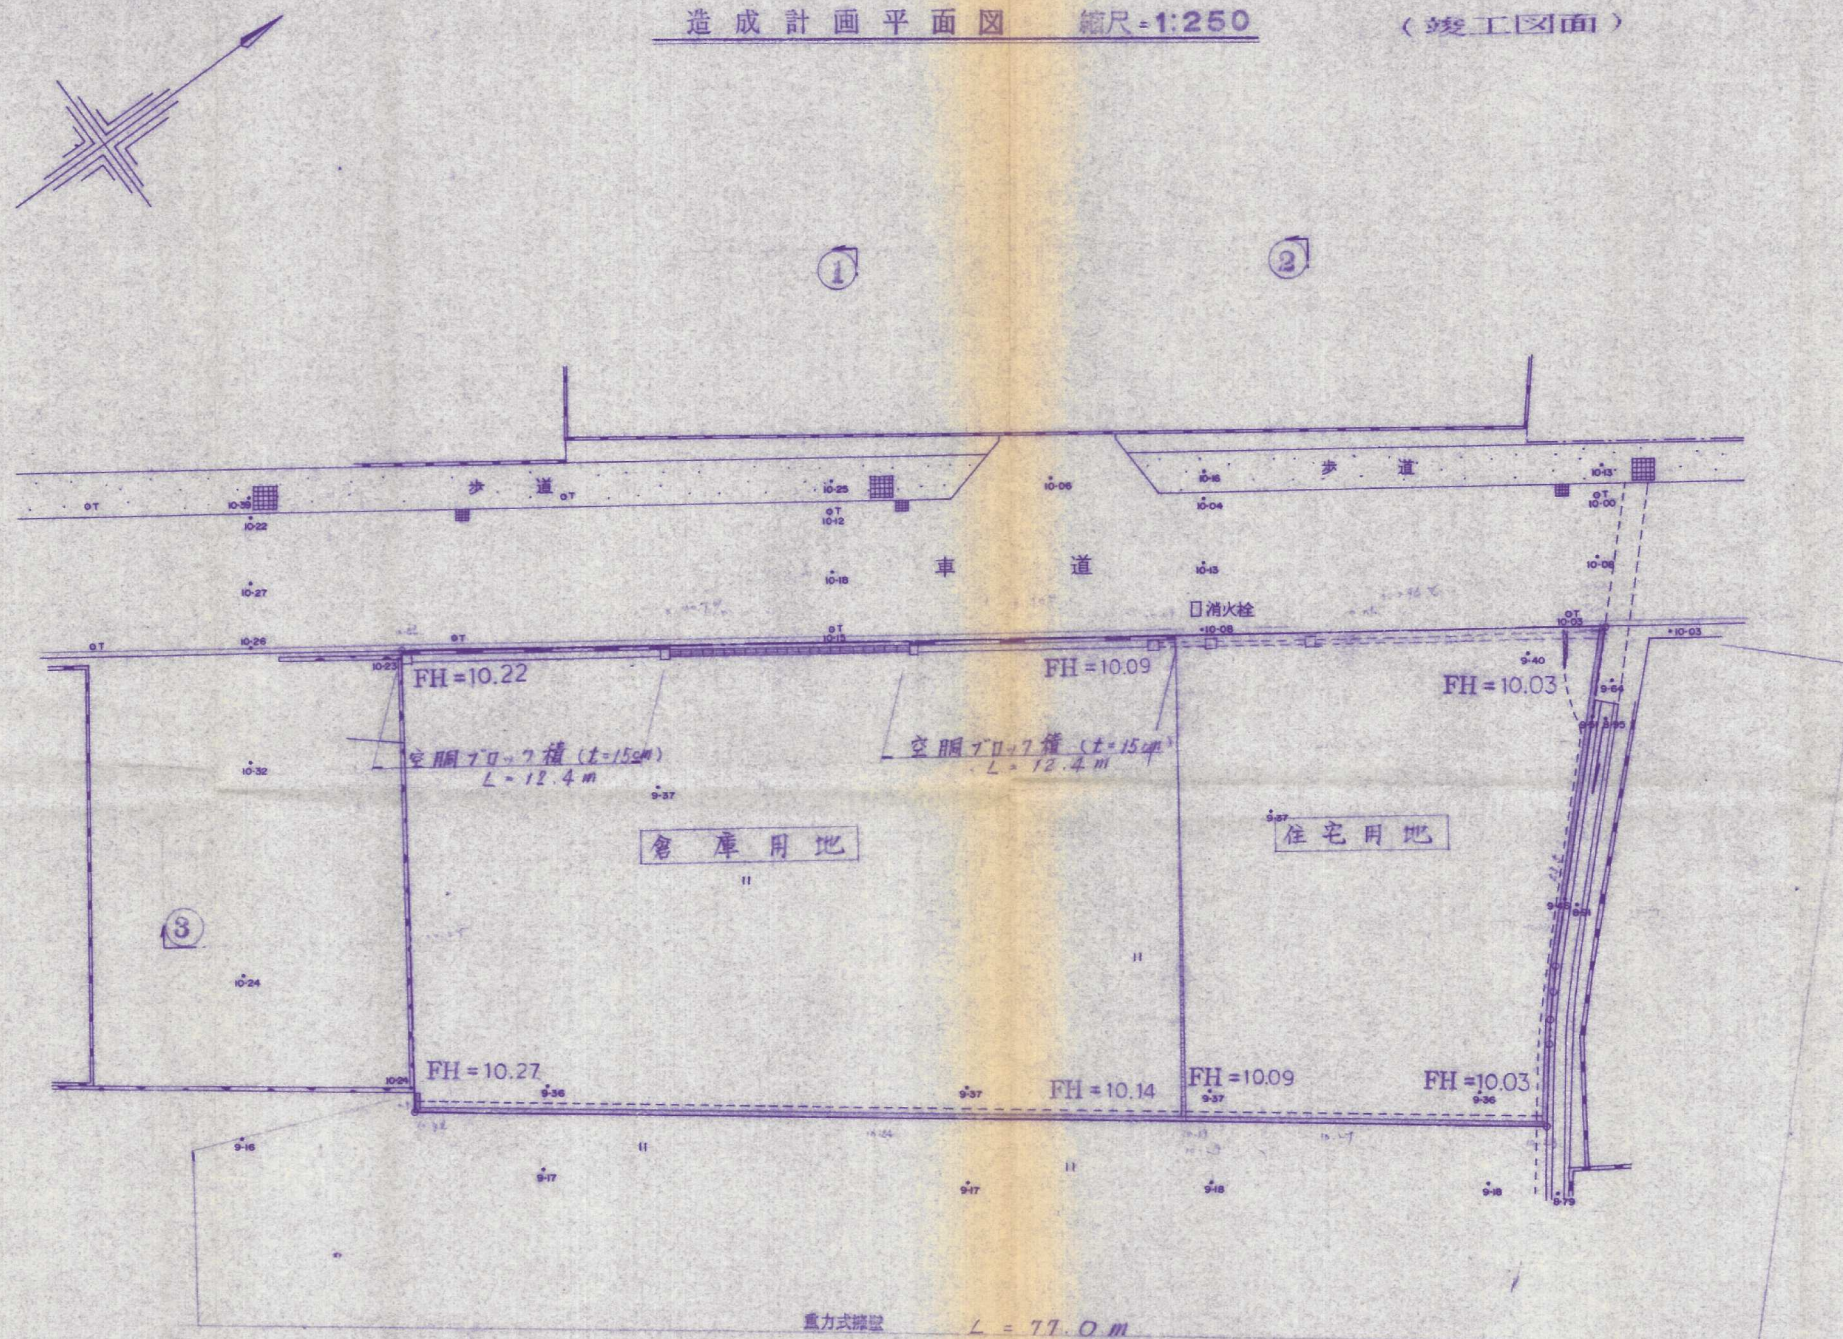

完了 62-59

工事名称	昭和 年度	
図面名称	造成計画平面図	
図面番号	全 9 葉中 5 号	縮尺 1:250
作製者	中村邦夫土地家屋調査士事務所	