


竣工図

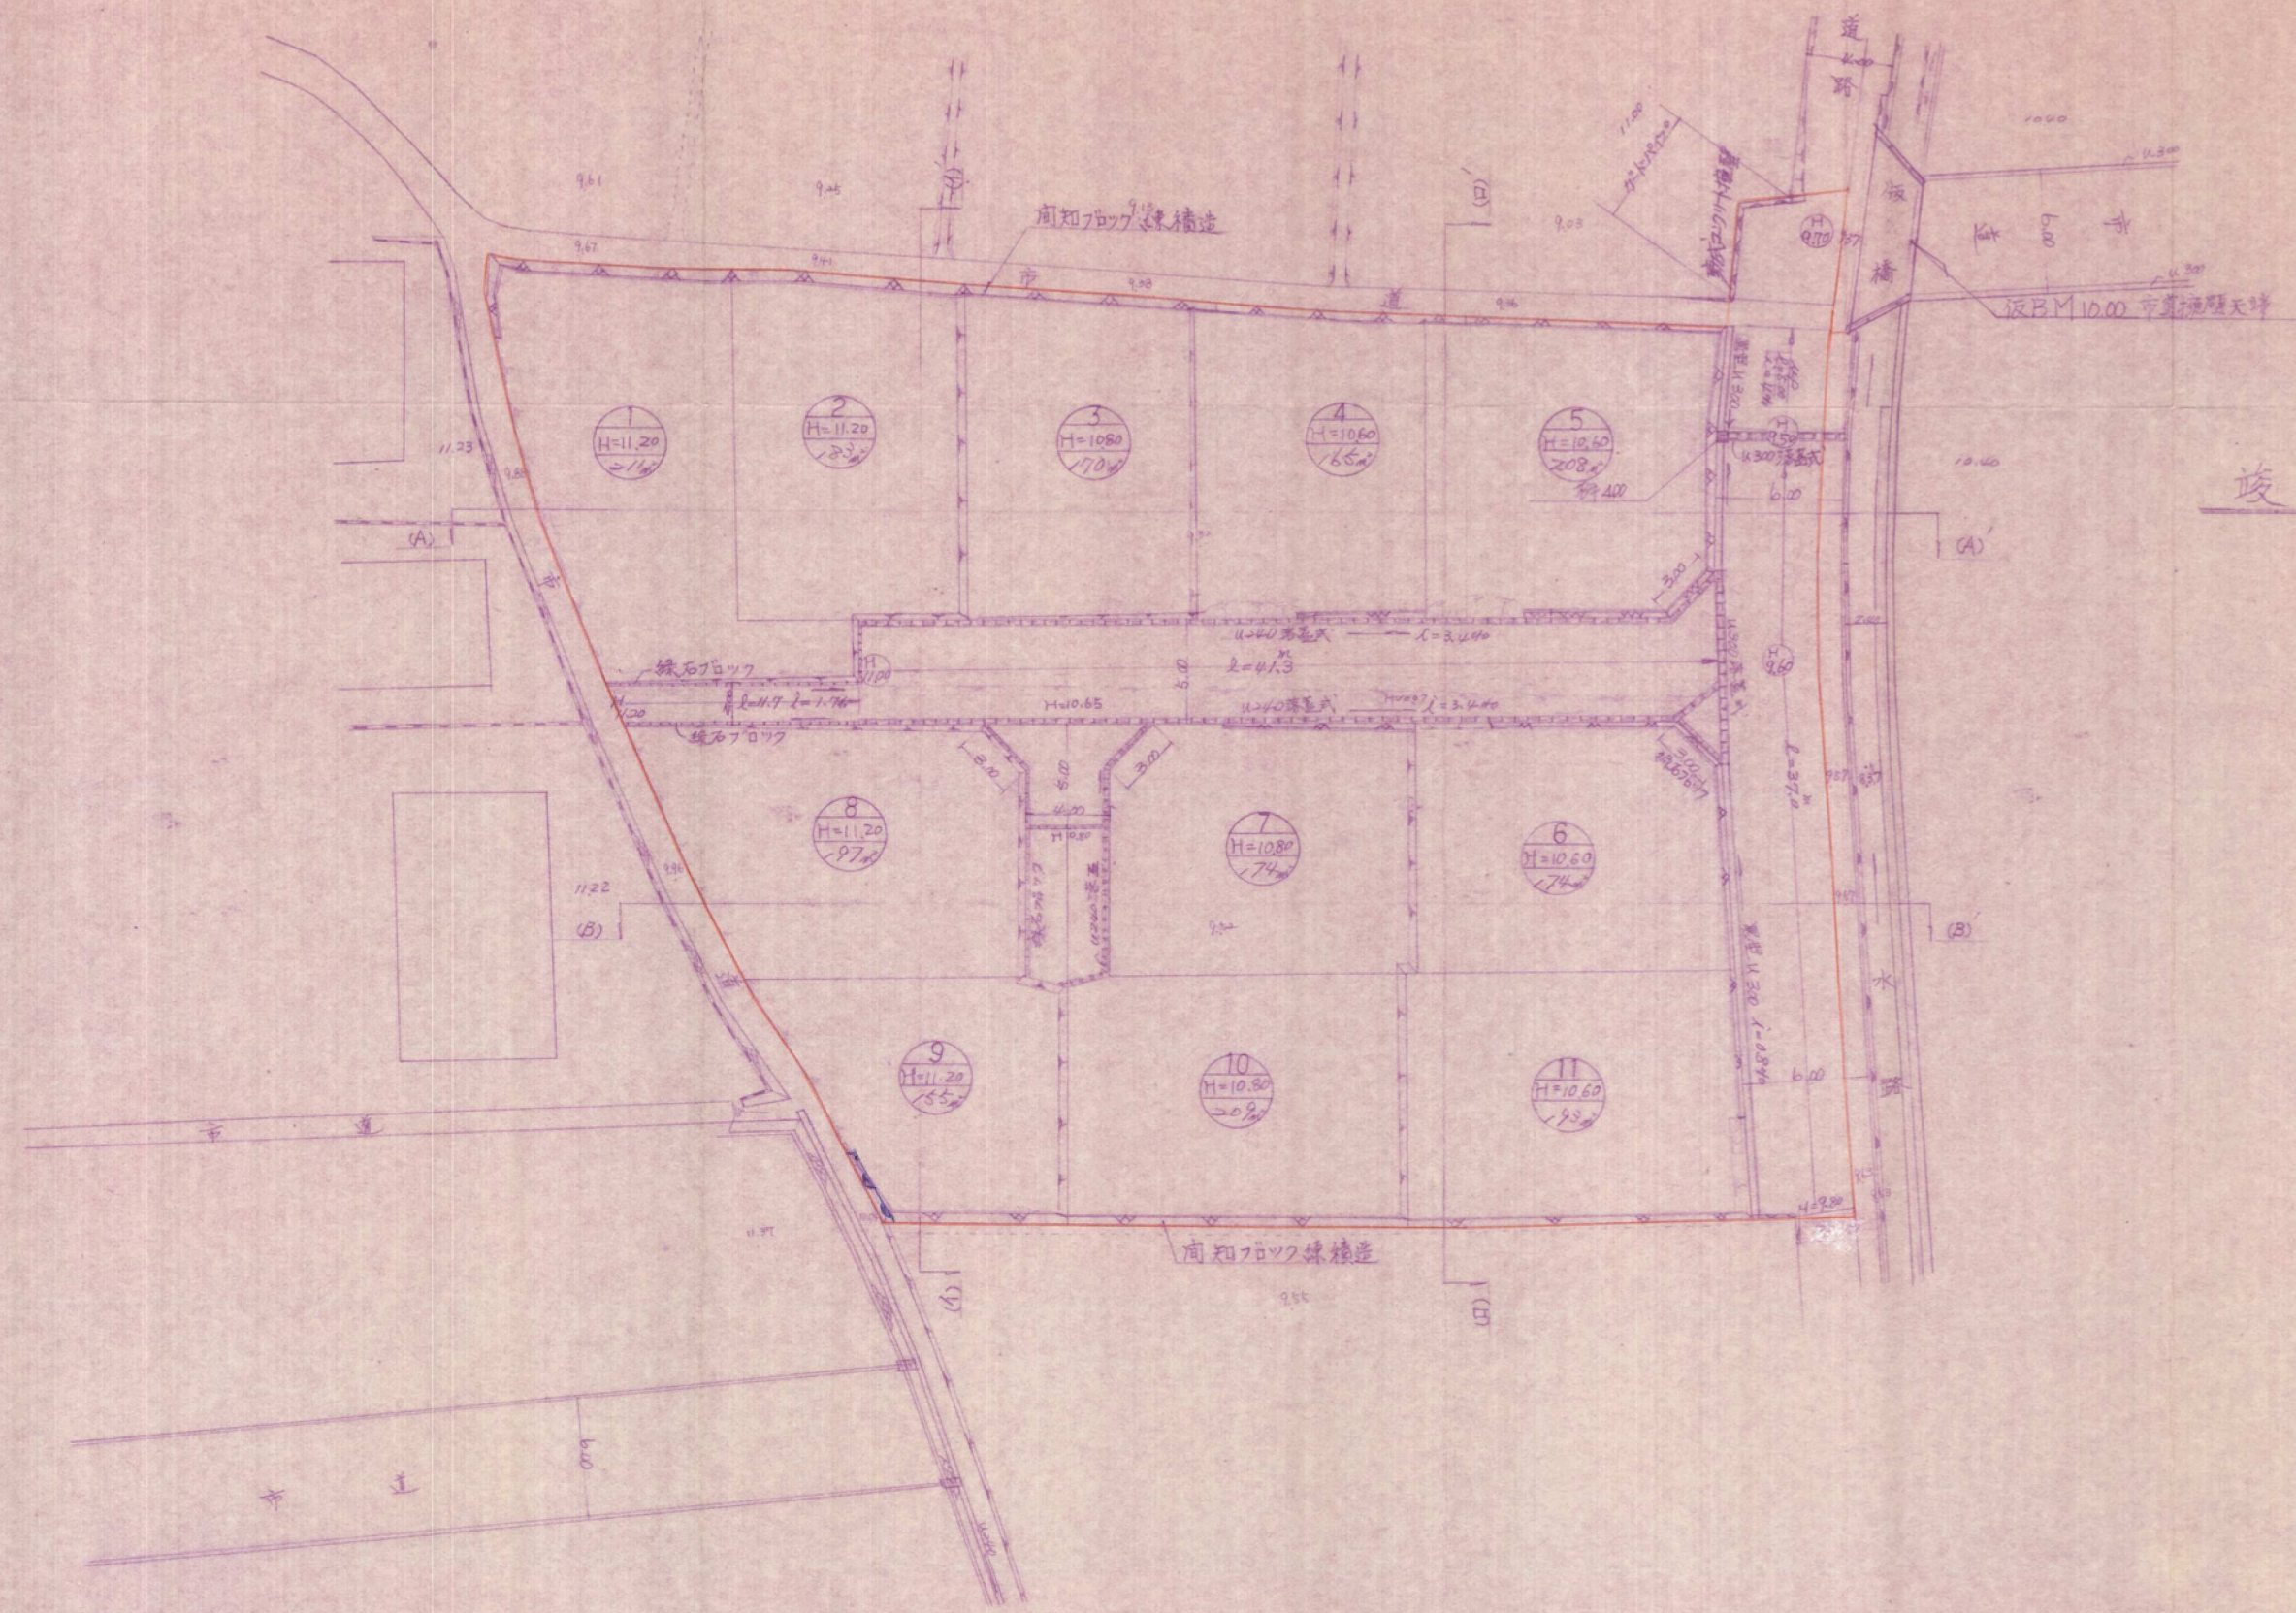

竣工平面図

S=1/250

58-5

竣工図

S=1/250

58.12.12

図名	竣工平面図
場所	北九州市小倉南区北方二丁目20-1
作成者	長松設計事務所 二級土木管理技士 長松 賢 TEL 921-011