


# 土地利用平面図

S=1:250

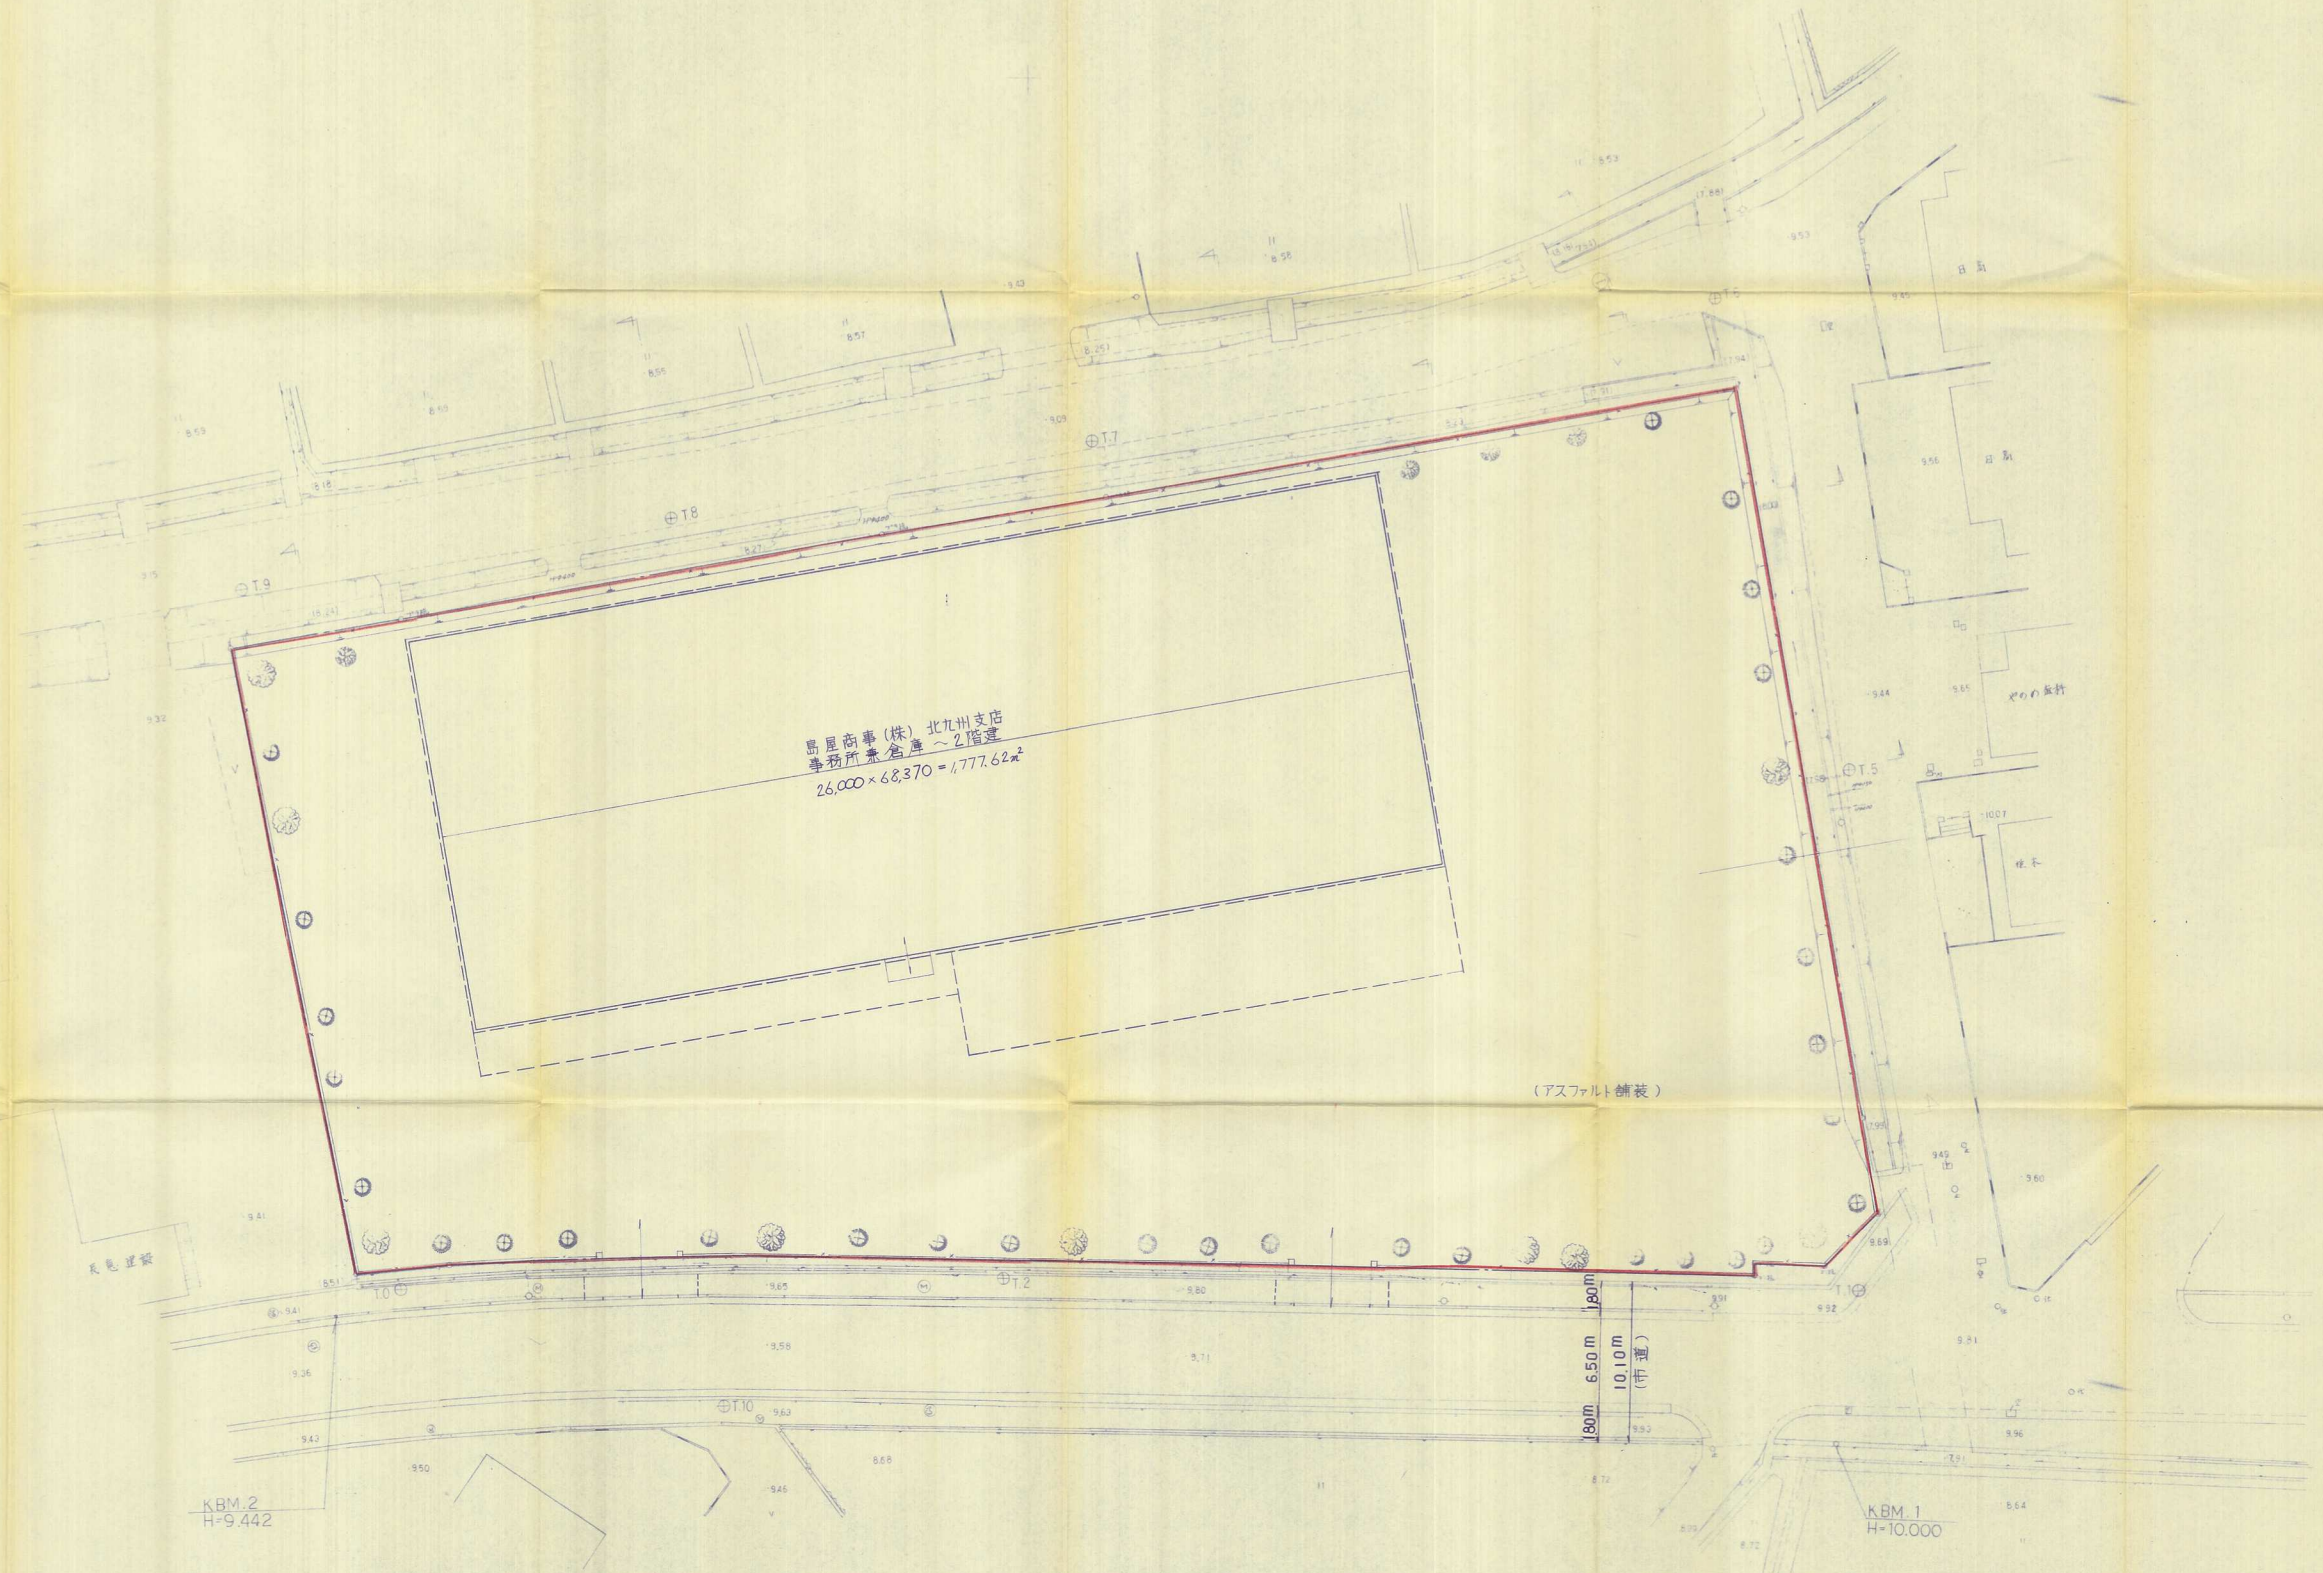

竣工図 61-6

件名	宅地造成 工事設計図	図番	6
場所	小倉南区下曽根2丁目地内	縮尺	1:250
図名	土地利用計画平面図	担当	判
設計	(093) 582-1413 株式会社 太平設計	月日	61.3