


土地利用 図 公共施設求積図

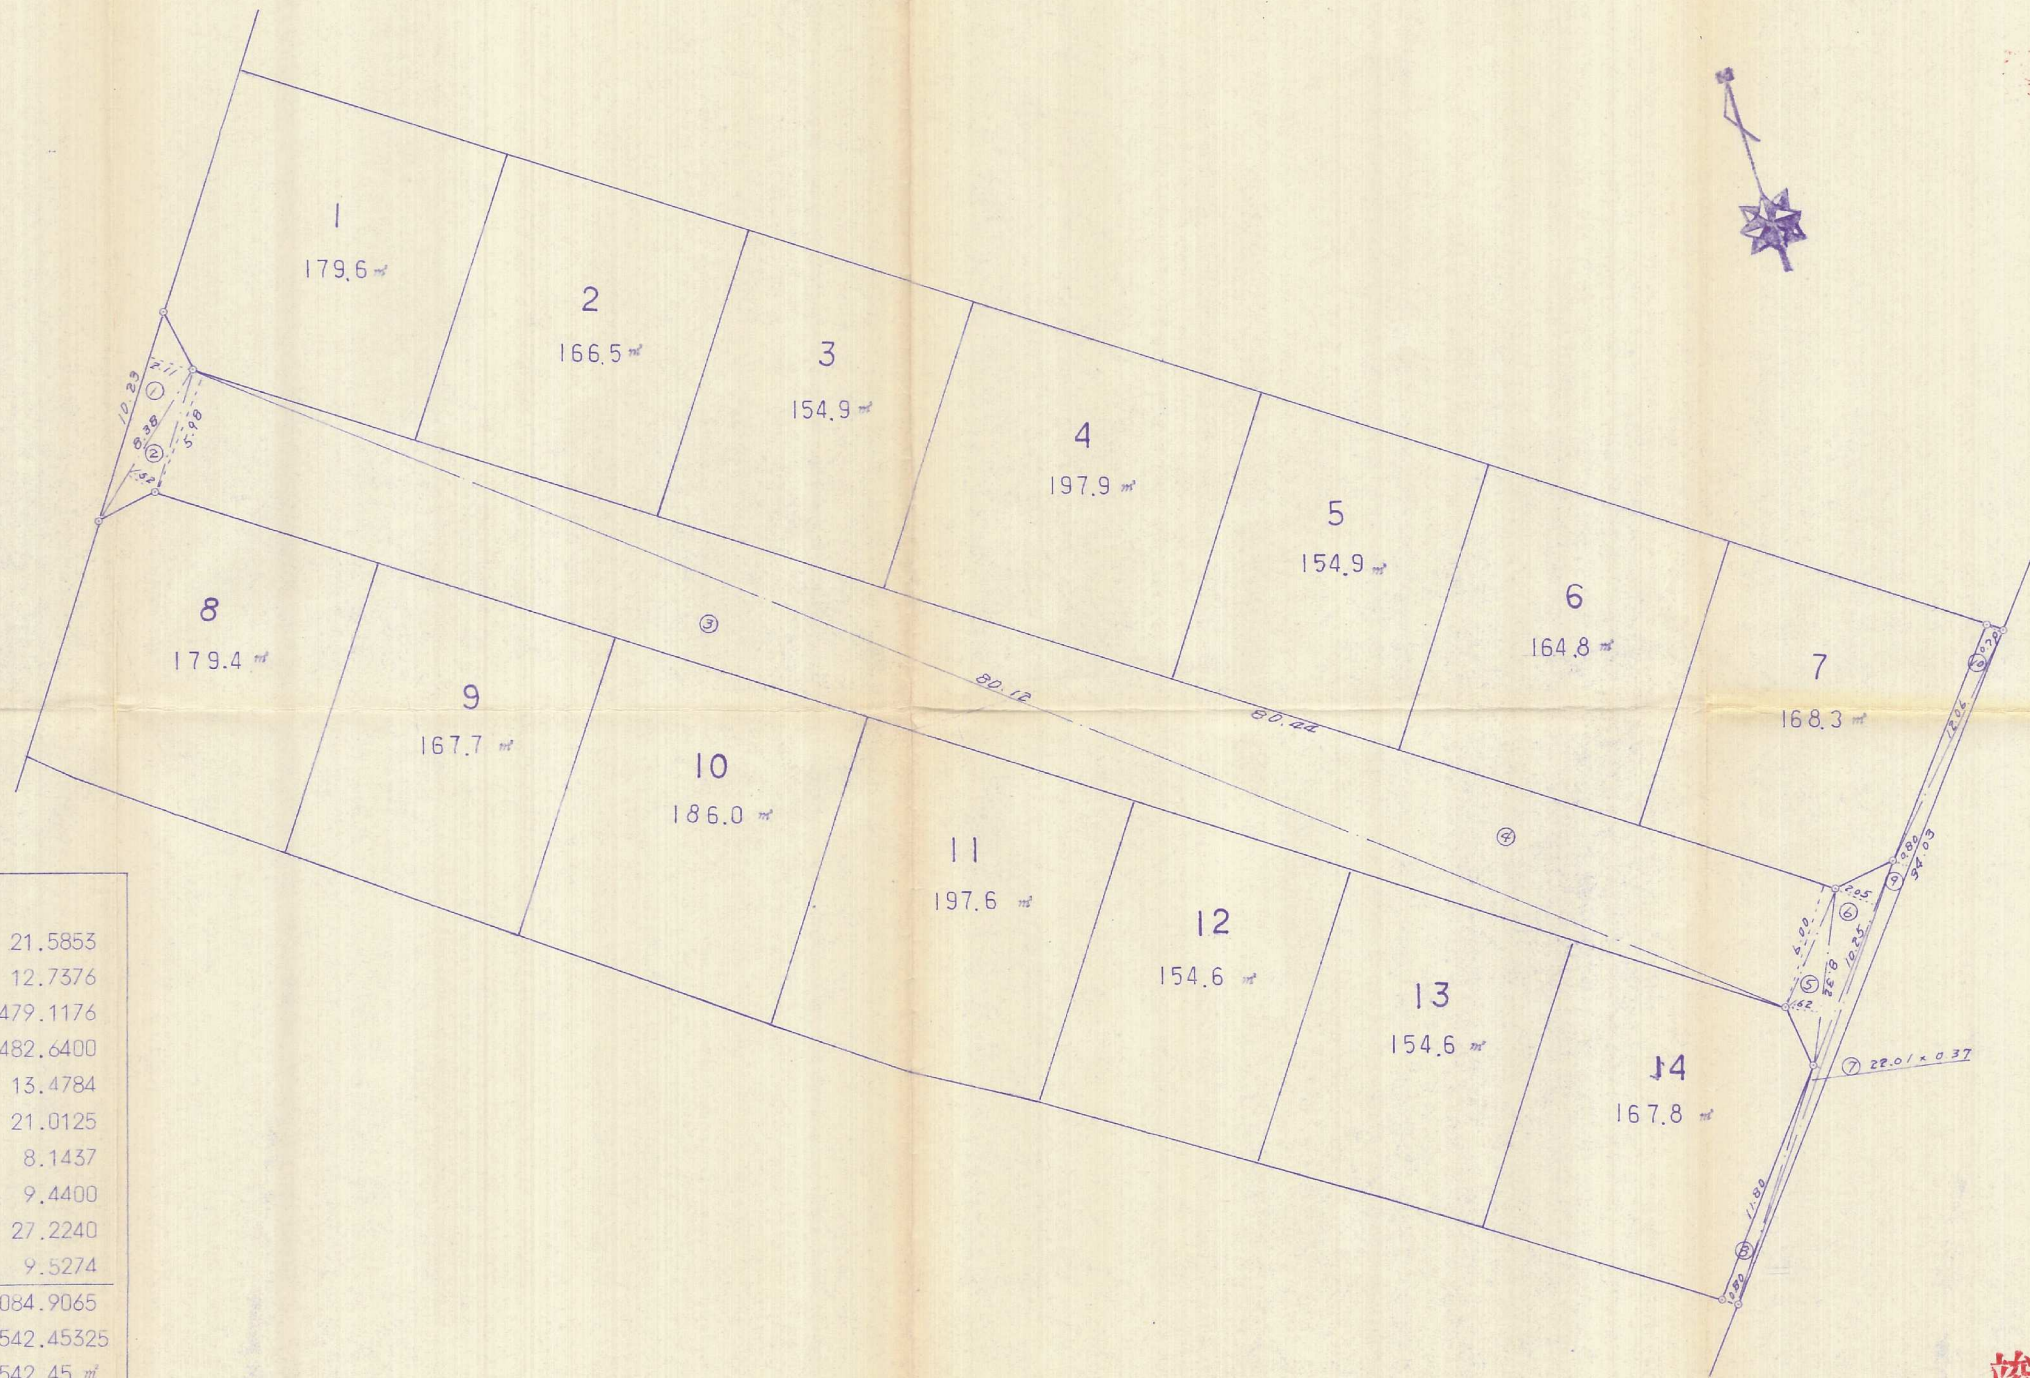

道路

求積表		
(1)	10.23 × 2.11 =	21.5853
(2)	8.38 × 1.52 =	12.7376
(3)	80.12 × 5.98 =	479.1176
(4)	80.44 × 6.00 =	482.6400
(5)	8.32 × 1.62 =	13.4784
(6)	10.25 × 2.05 =	21.0125
(7)	22.01 × 0.37 =	8.1437
(8)	11.80 × 0.80 =	9.4400
(9)	34.03 × 0.80 =	27.2240
(10)	12.06 × 0.79 =	9.5274
合 計		1084.9065
面 積		542.45325
地 積		542.45 m²

竣工図 63-50

宅地造成工事設計図 No. 8	
場 所	北九州市小倉南区中曾根2丁目 1-128-1・1-129-1
縮尺	3 = 1:250
図 名	土地利用 図 公共施設求積図
担 当	
北九州市小倉北区片野新町2丁目13番5号 浅尾測量登記事務所 363年10月7日設計	