
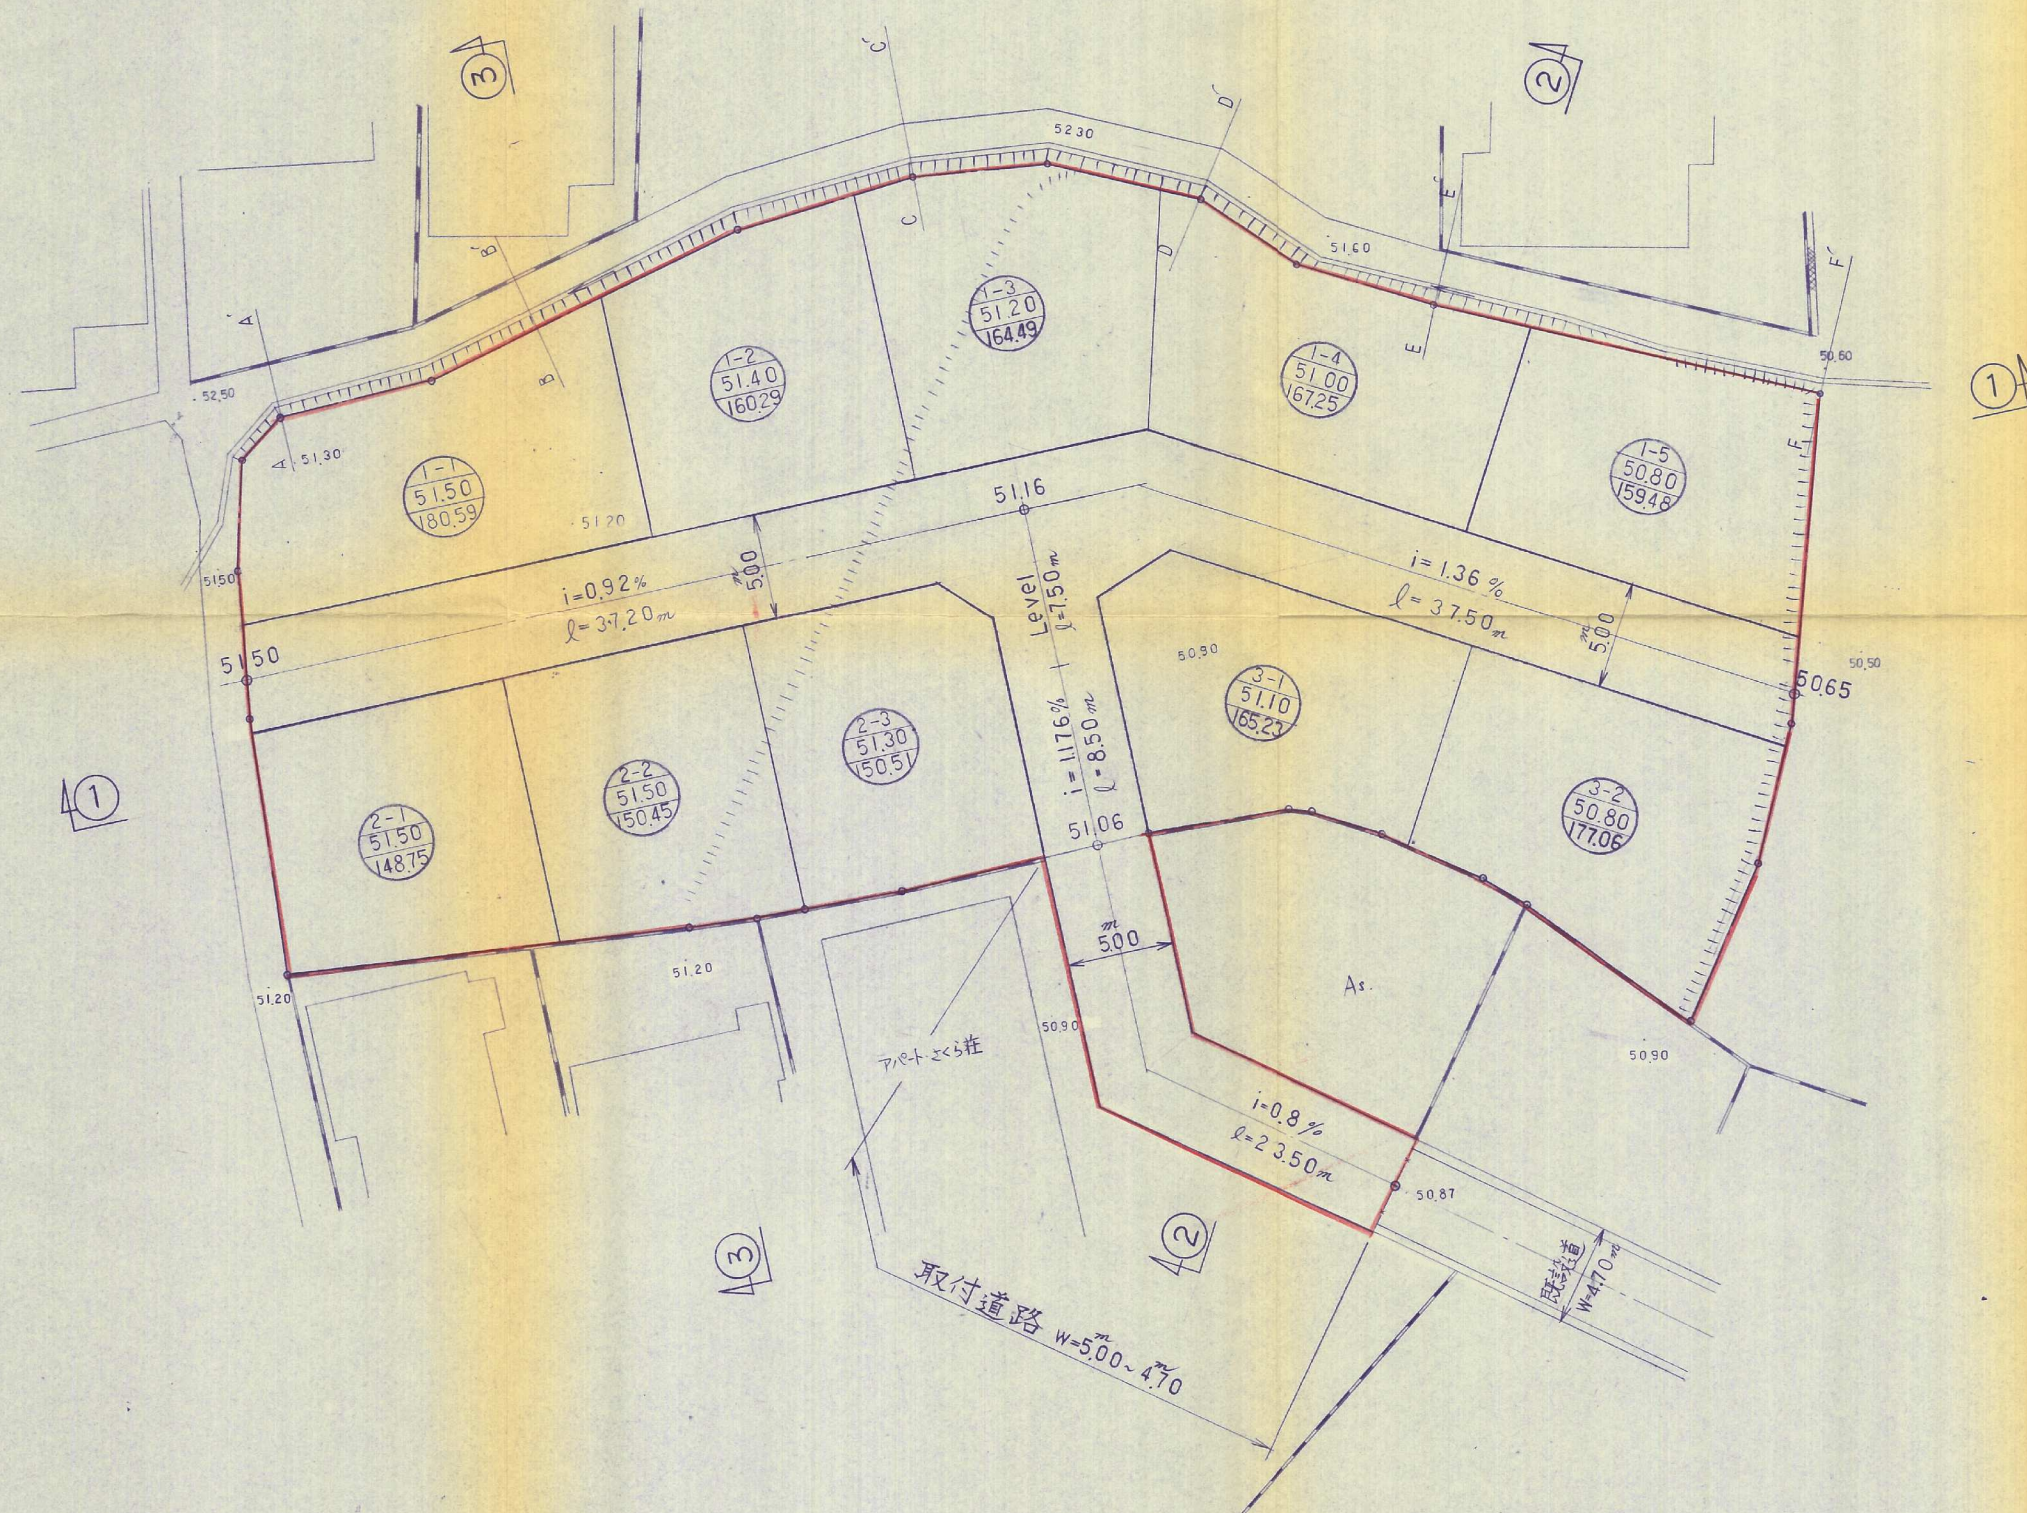


造成計画平面図

(竣工)

S=1:250

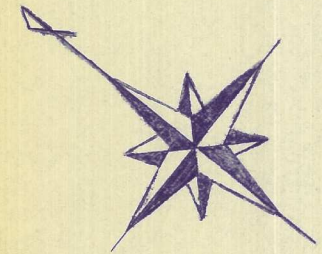

土地利用表 63-51

名称	面積 (m ²)	摘要
開発区域	2 179.34	
道路	446.74	w = 5.0m
宅地	1 624.10	10戸
取付道路	108.50	
上段 中段 下段	宅地番号 " 計画 " 面積	

竣工図

件名	宅地造成 工事設計図	No	5
場所	小倉南区 上吉田四丁目地内	縮尺	1:250
図名	造成計画平面図	担当	中川
設計	(093) 582-1413 株式会社 太平設計	年月日	S.63.9