


土地利用計画平面図

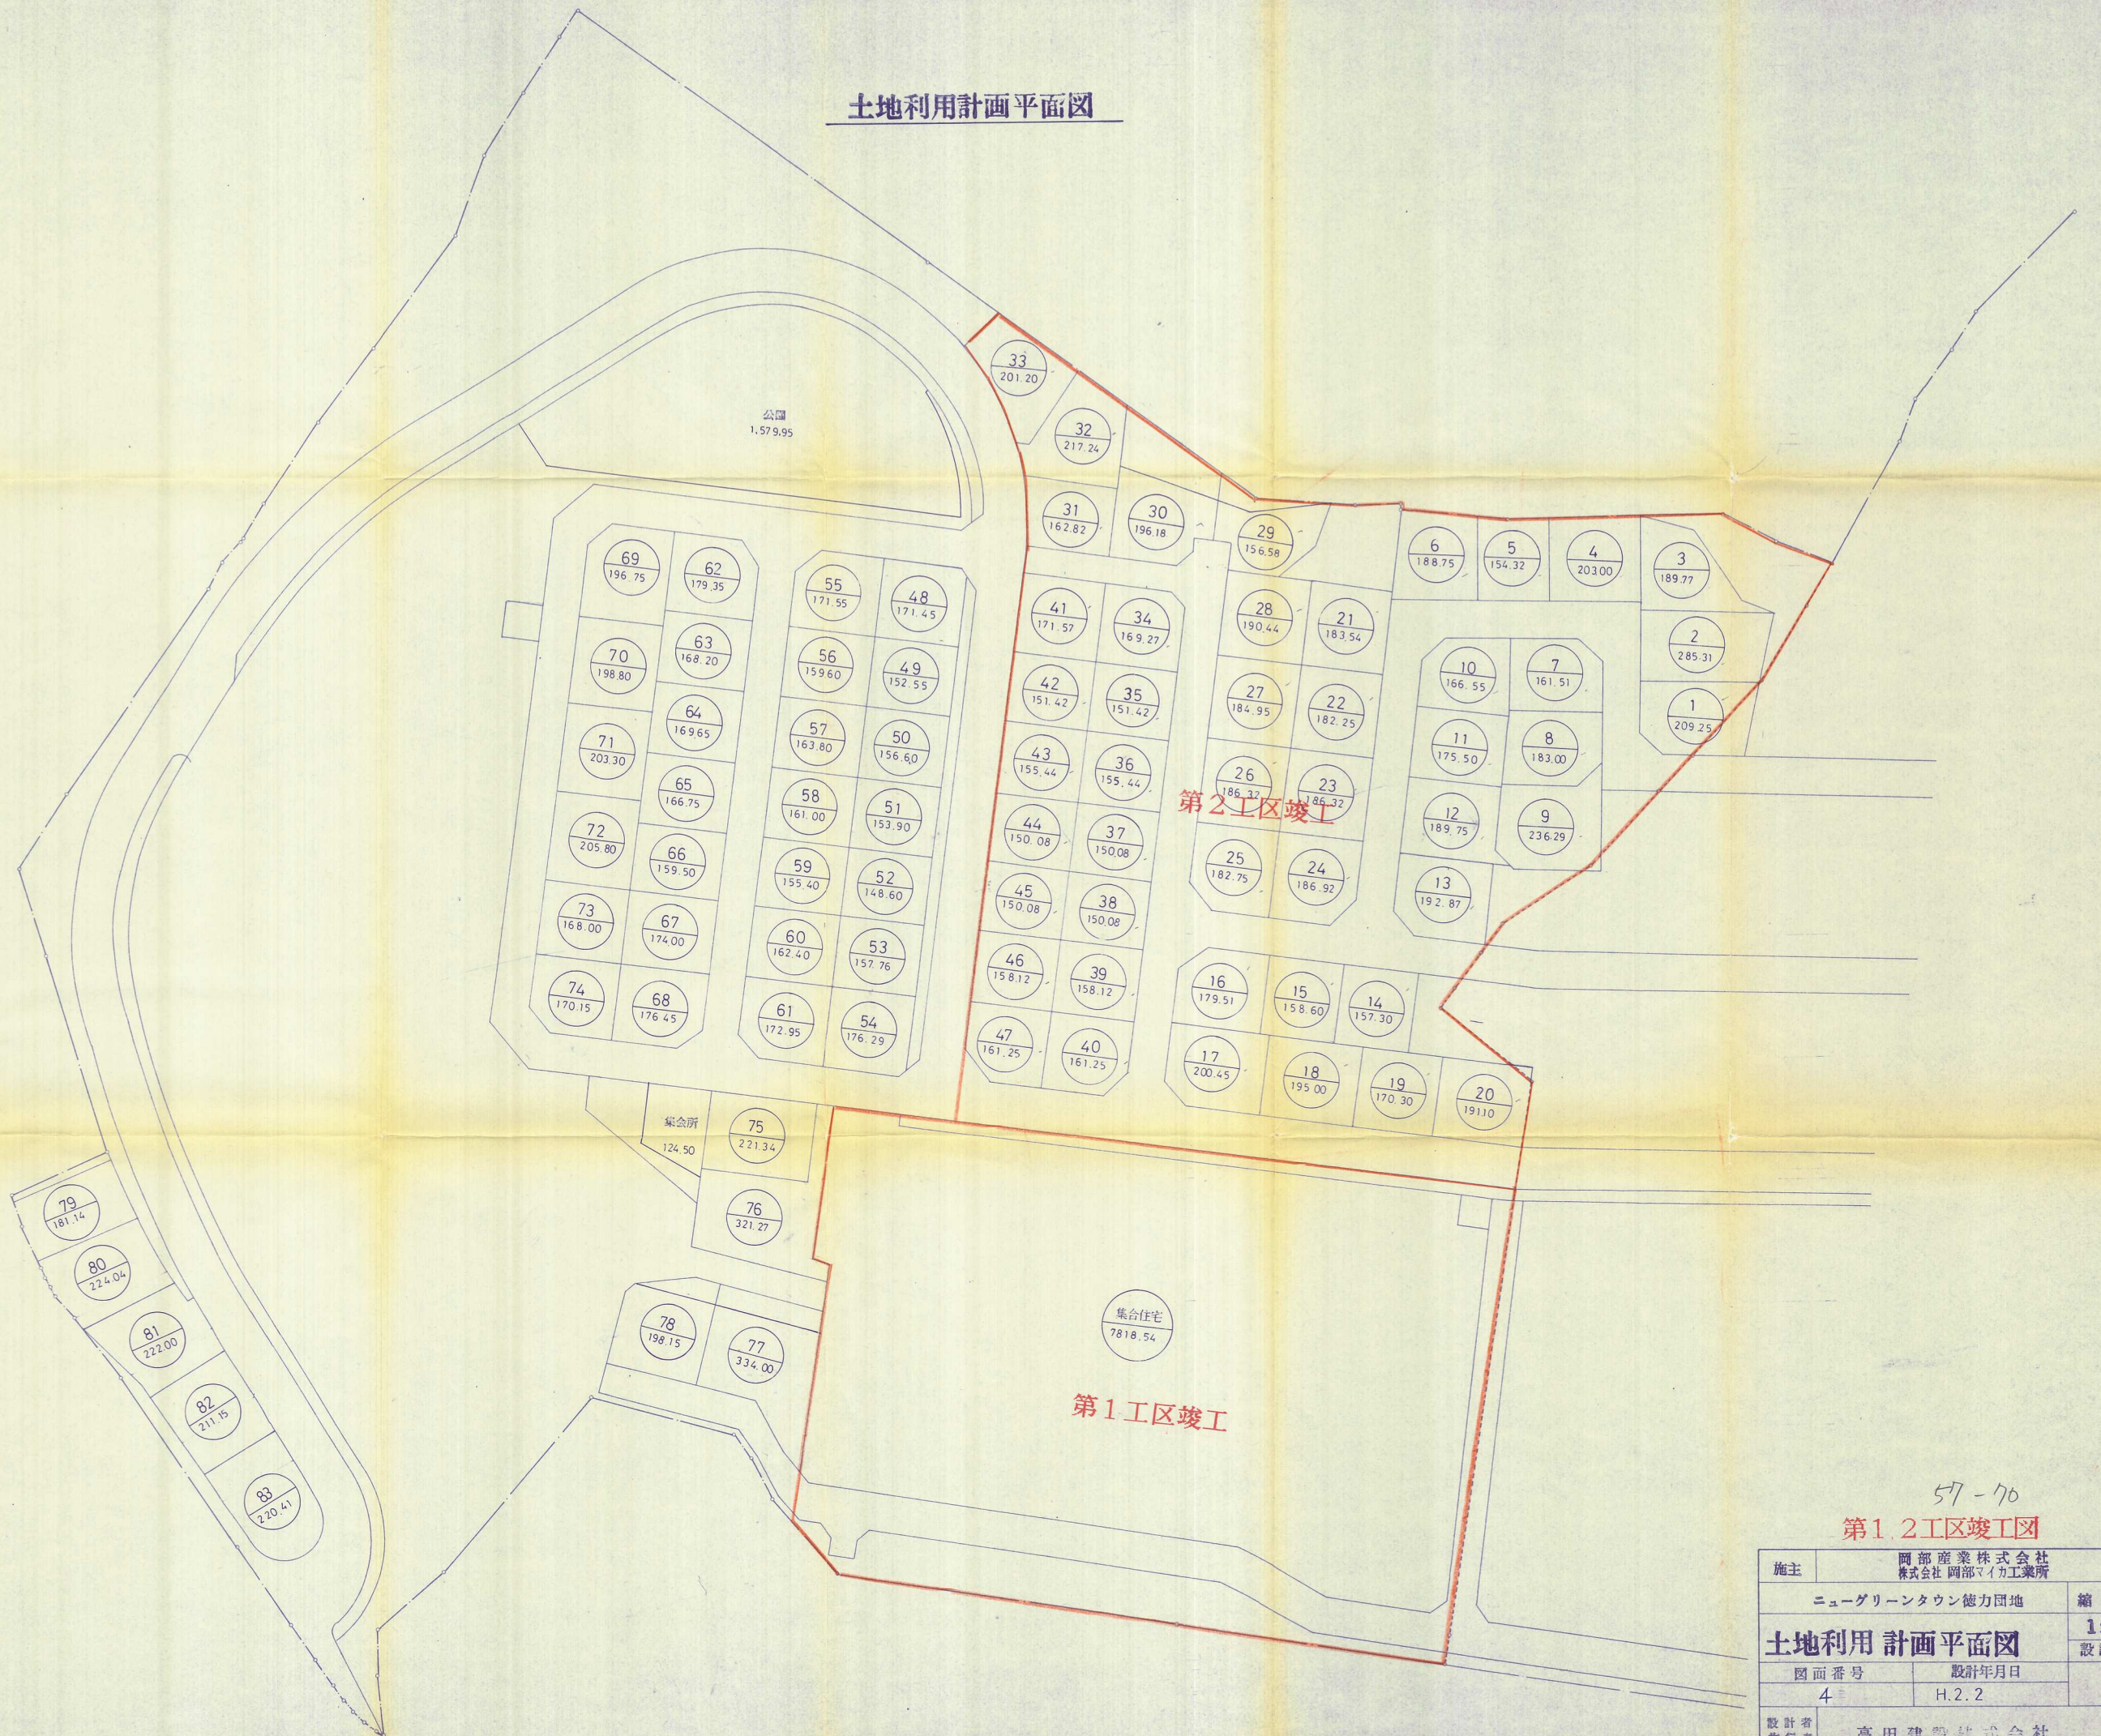

57-70
第1,2工区竣工図

施主	阿部産業株式会社 株式会社 阿部マイカ工業所	
ニューグリーンタウン徳力団地		縮 尺
土地利用計画平面図		1:500
図面番号	設計年月日	設計設図
4	H.2.2	
設計者 施行者	高田建設株式会社	