


竣工平面図

S - 1:500

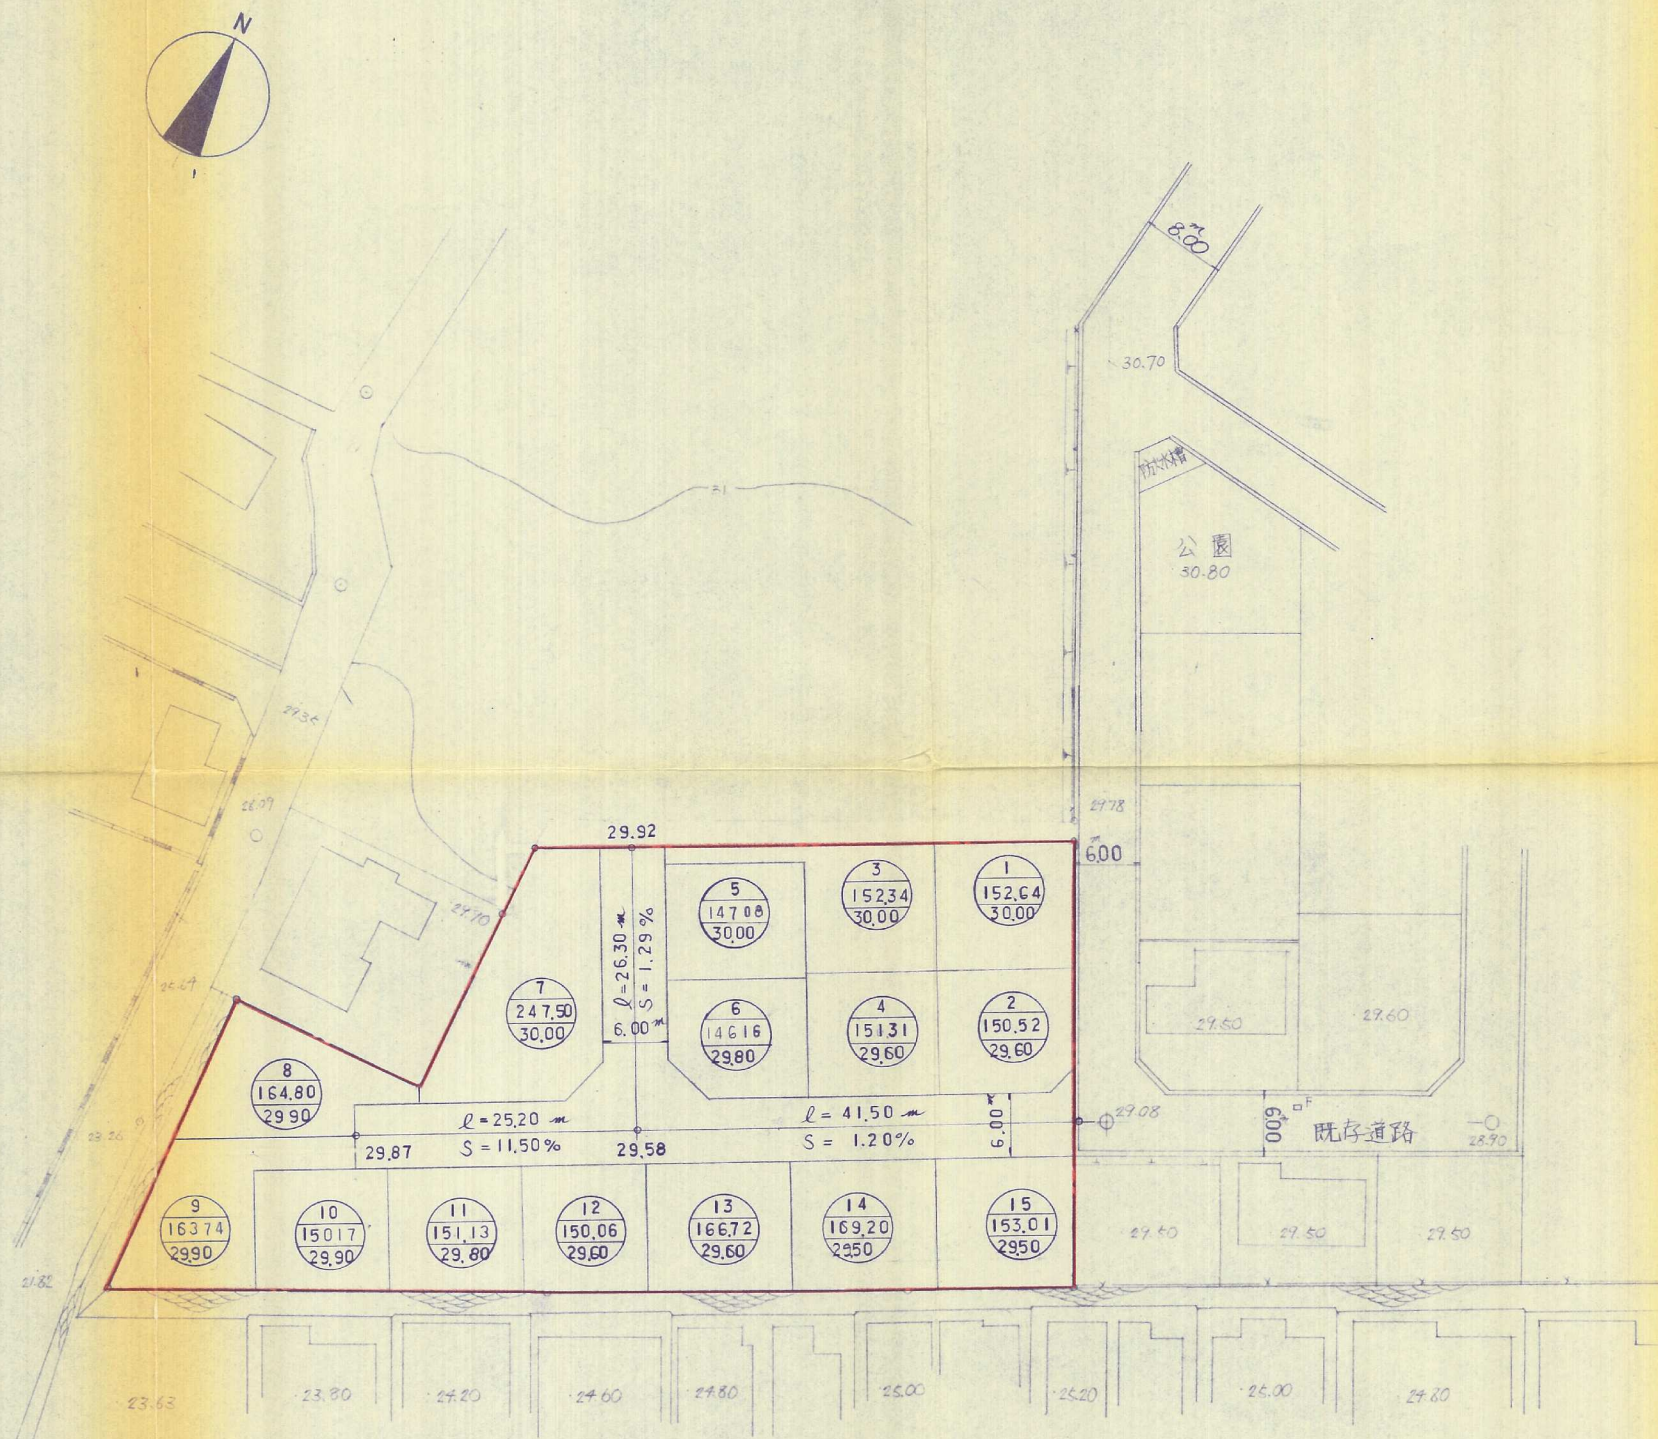

(竣工図)

件名	宅地造成 工事設計図	図番	No. 5
場所	小倉南区沼緑町一丁目	縮尺	1:500
図名	竣工平面図	地	—
設計	株式会社 太平設計	年月日	S 60.8