


# 造成竣工平面图

縮尺 1:500

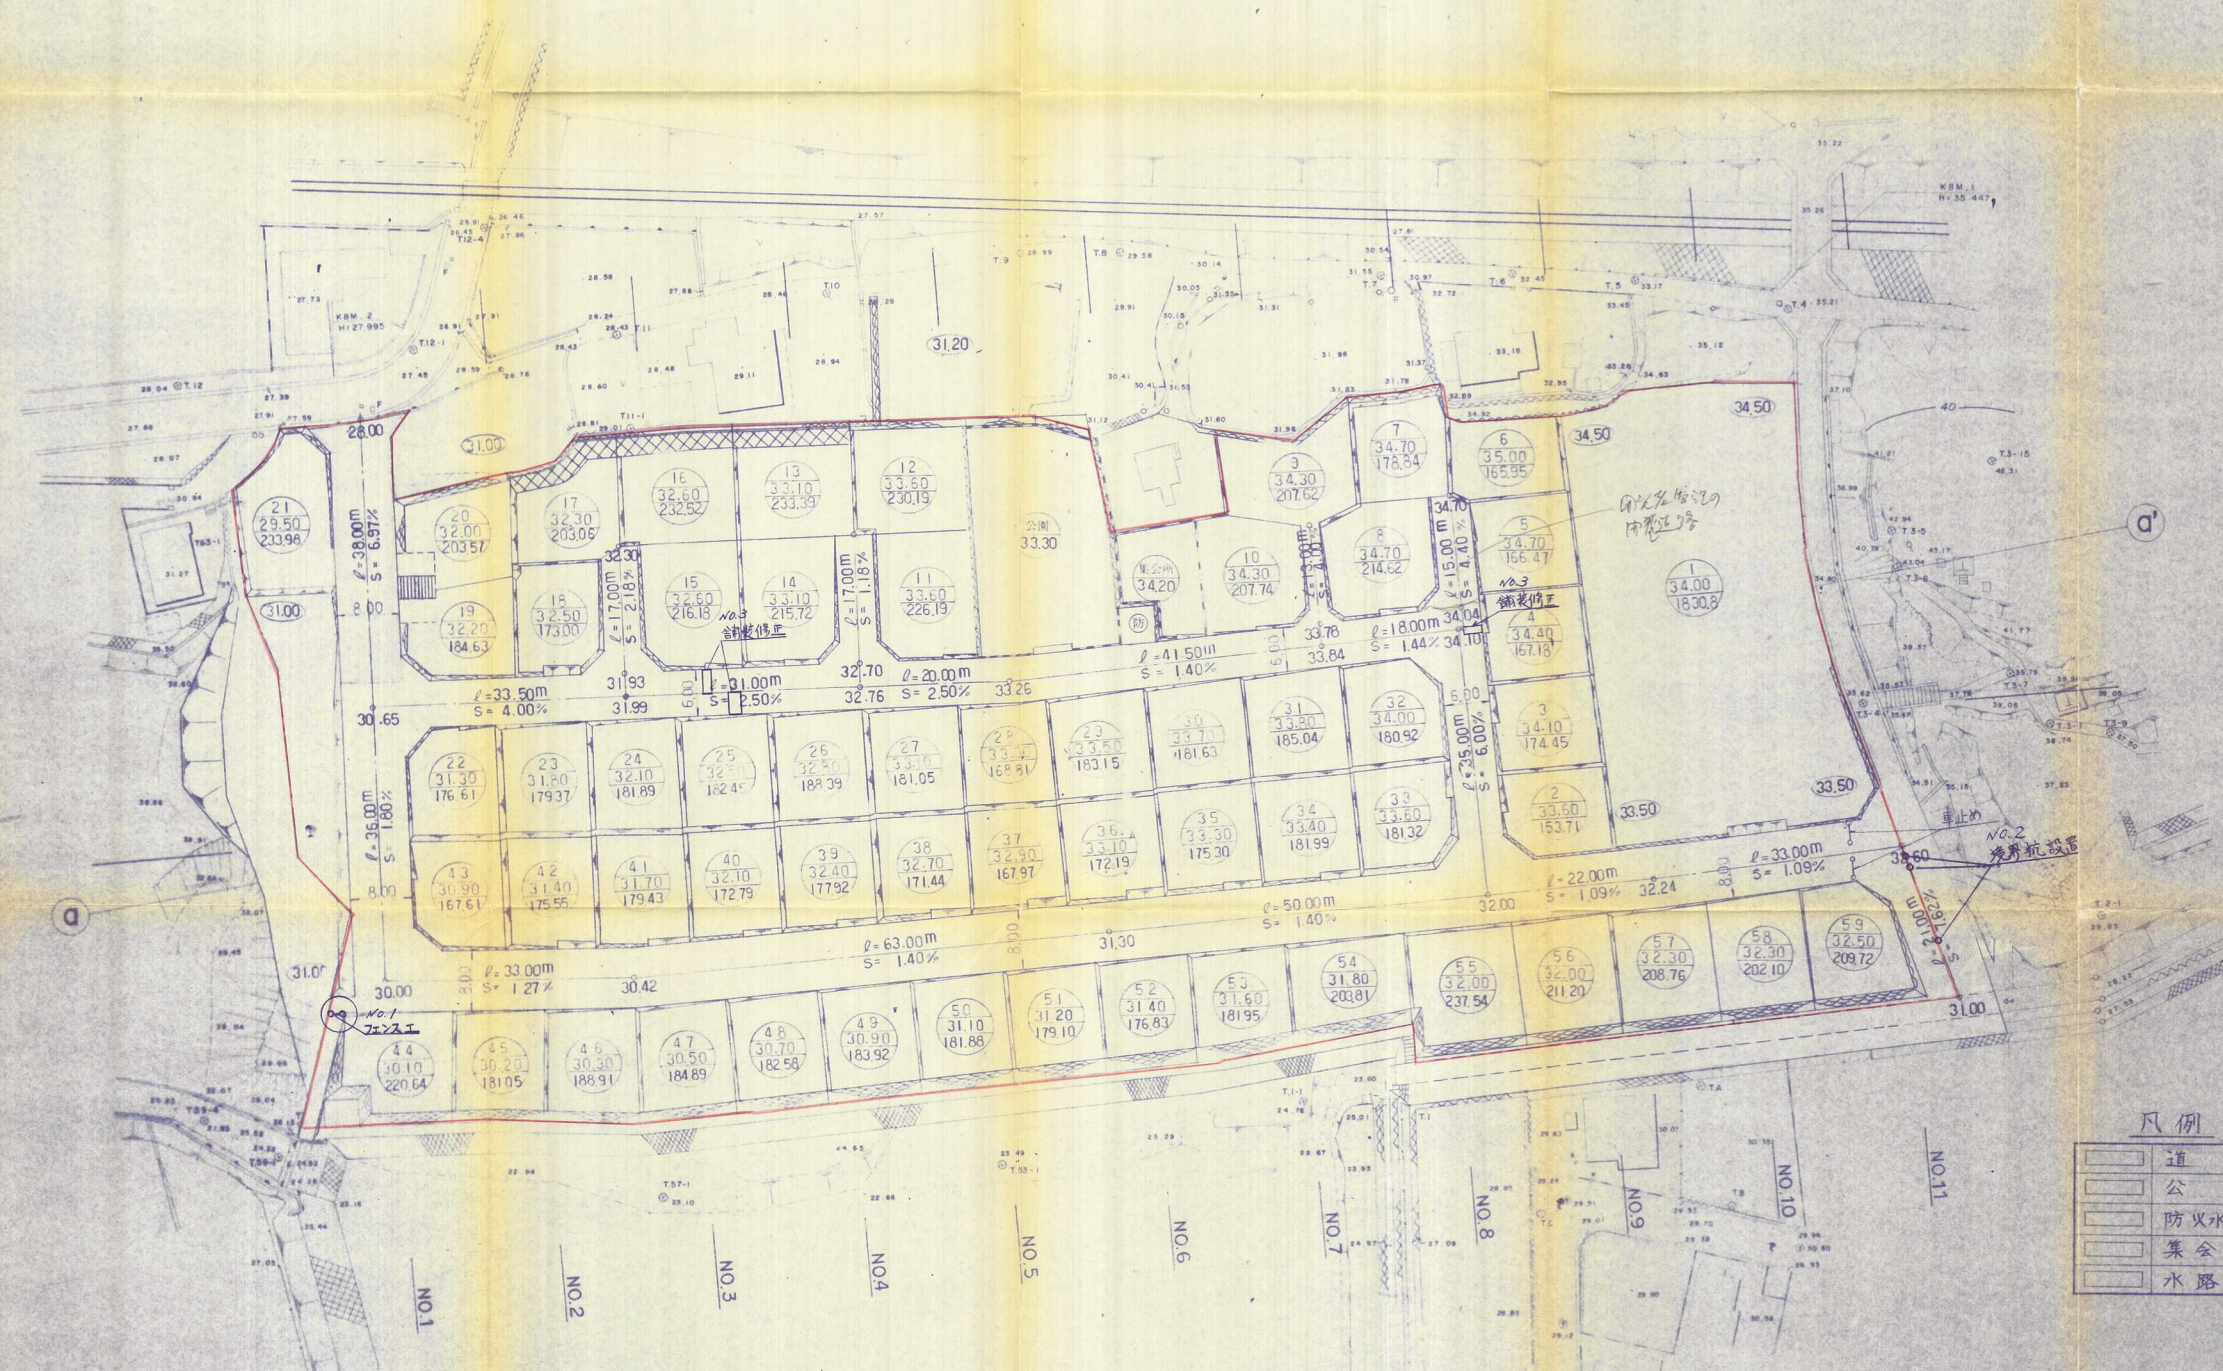

## 凡例

道路
公園
防火水槽
集会所
水路敷

## 竣工図

件名	宅地造成工事設計図	図番	No. 4
場所	小瀬南区大塚石田	縮尺	1:500
図名	造成竣工平面图	担当者	横印
設計	株式会社 太平設計	年月日	S.57.11.4