


土地利用計画図

S = 1 : 200

北九州市小倉南区葛原東3丁目

内 訳	面 積 m^2
宅 地	2000.58
道 路	552.39
合 計	2552.97

号地番号
宅地面積

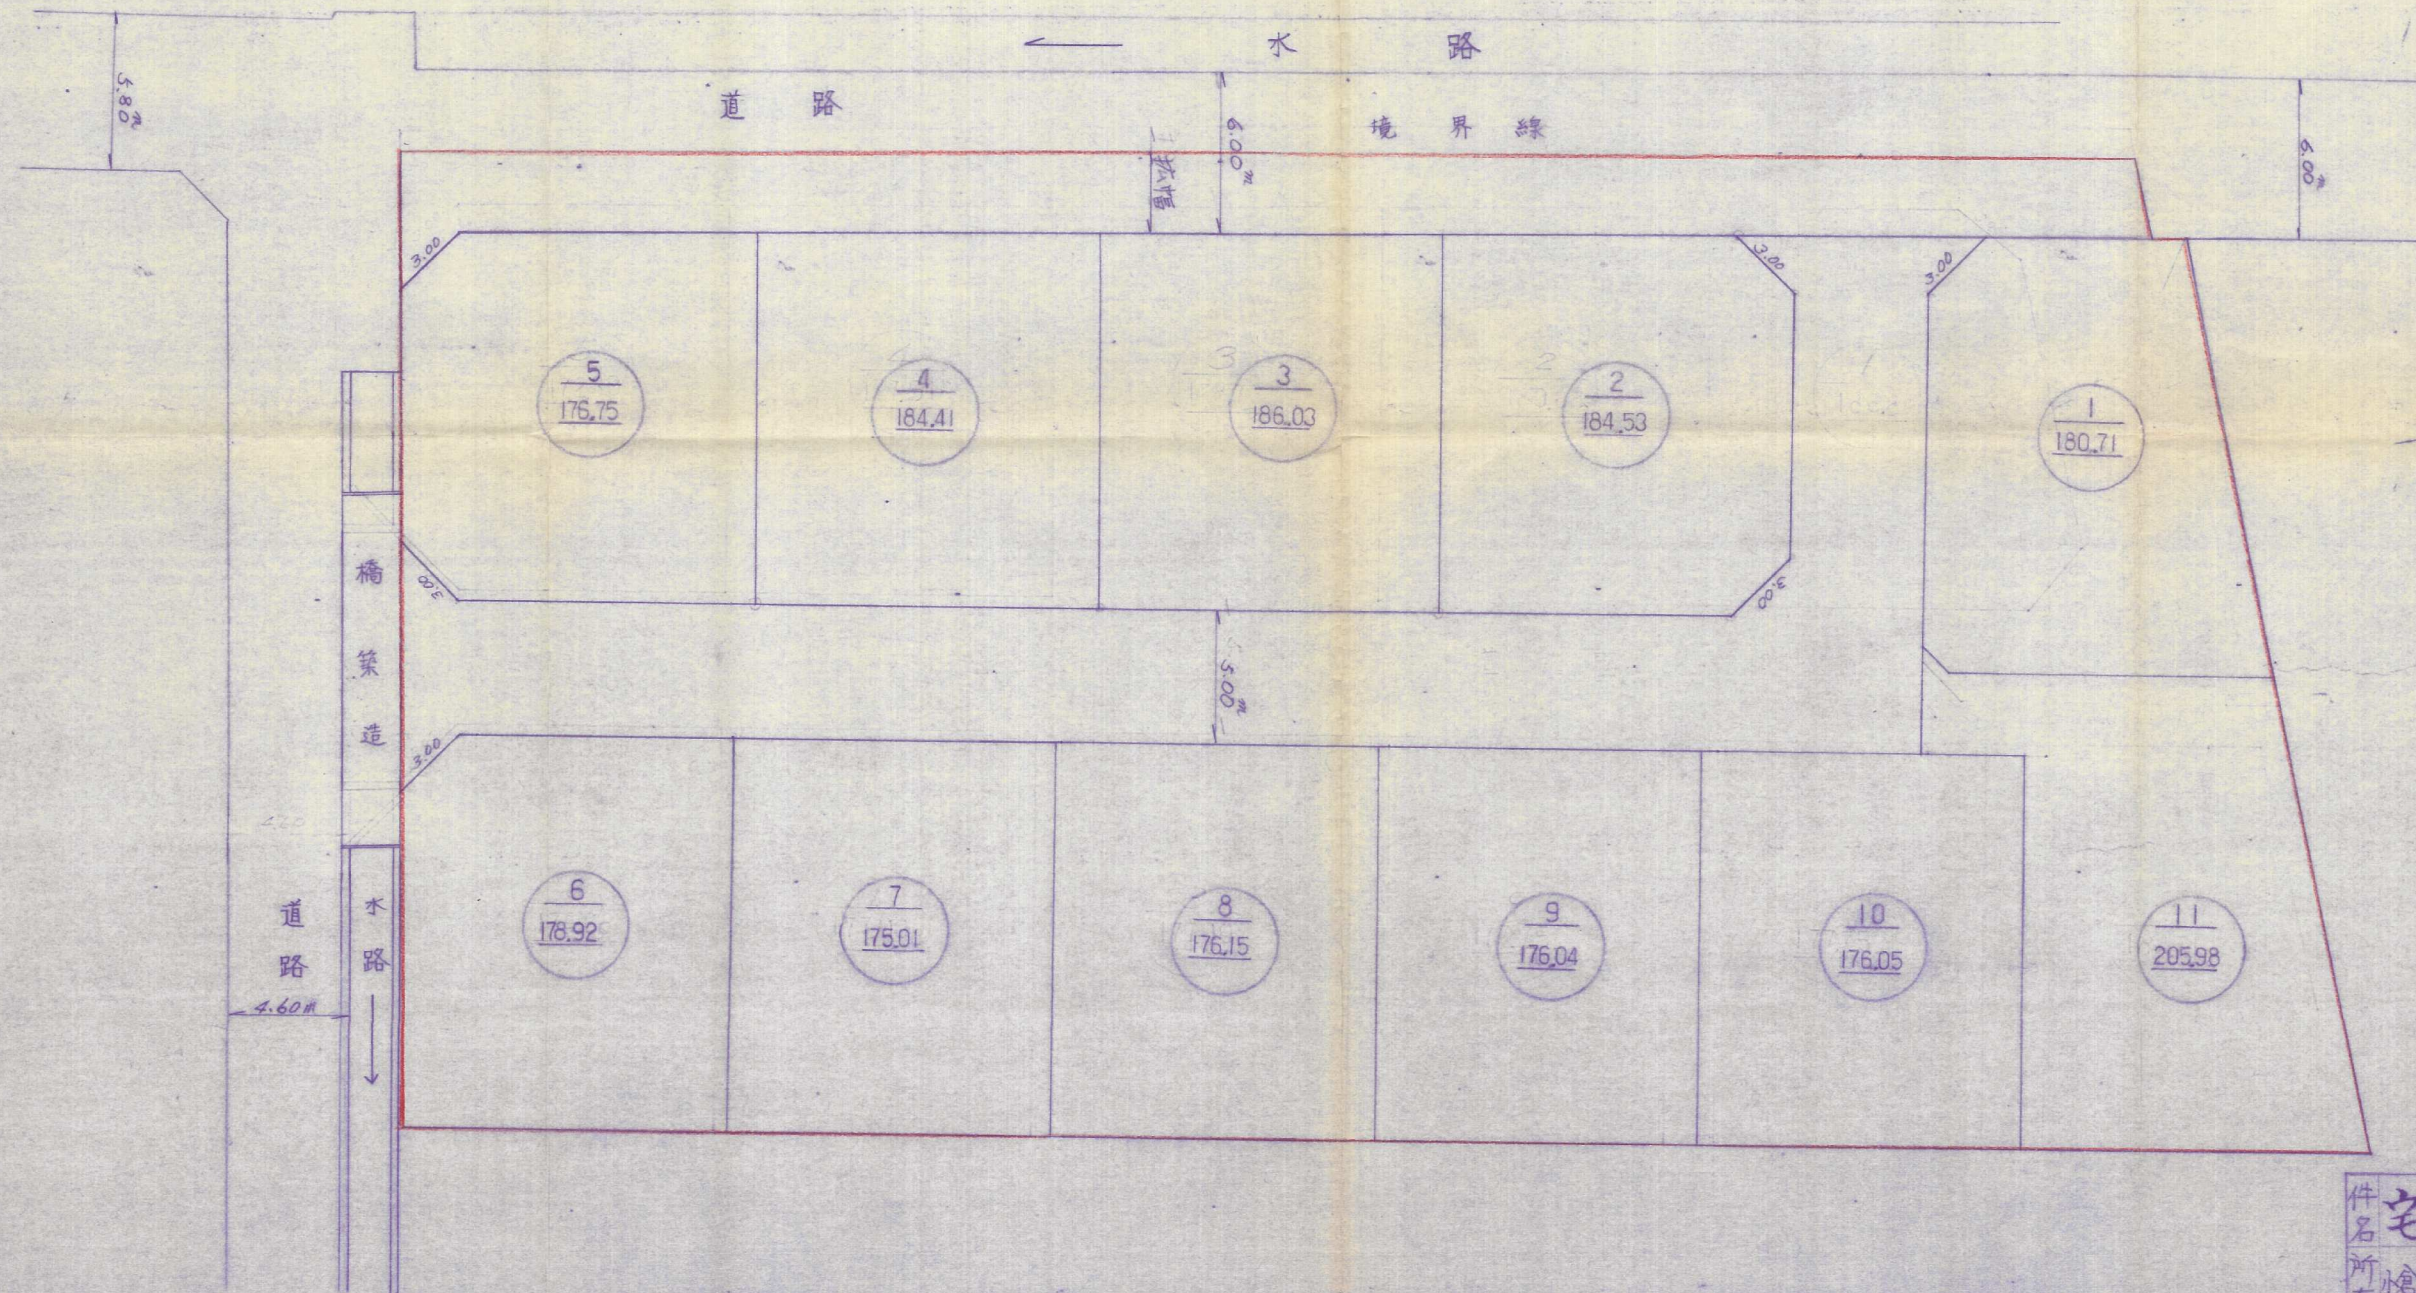

63-10 竣工図

件名	宅地造成工事	図番	7
所在	小倉南区葛原東3丁目 409-2 縮尺 1:200		
図名	土地利用計画図		
定益測量設計株式会社 代表取締役 定益 通正 北九州市小倉北区田町15番27-101号 電話 代表 592-5664			