
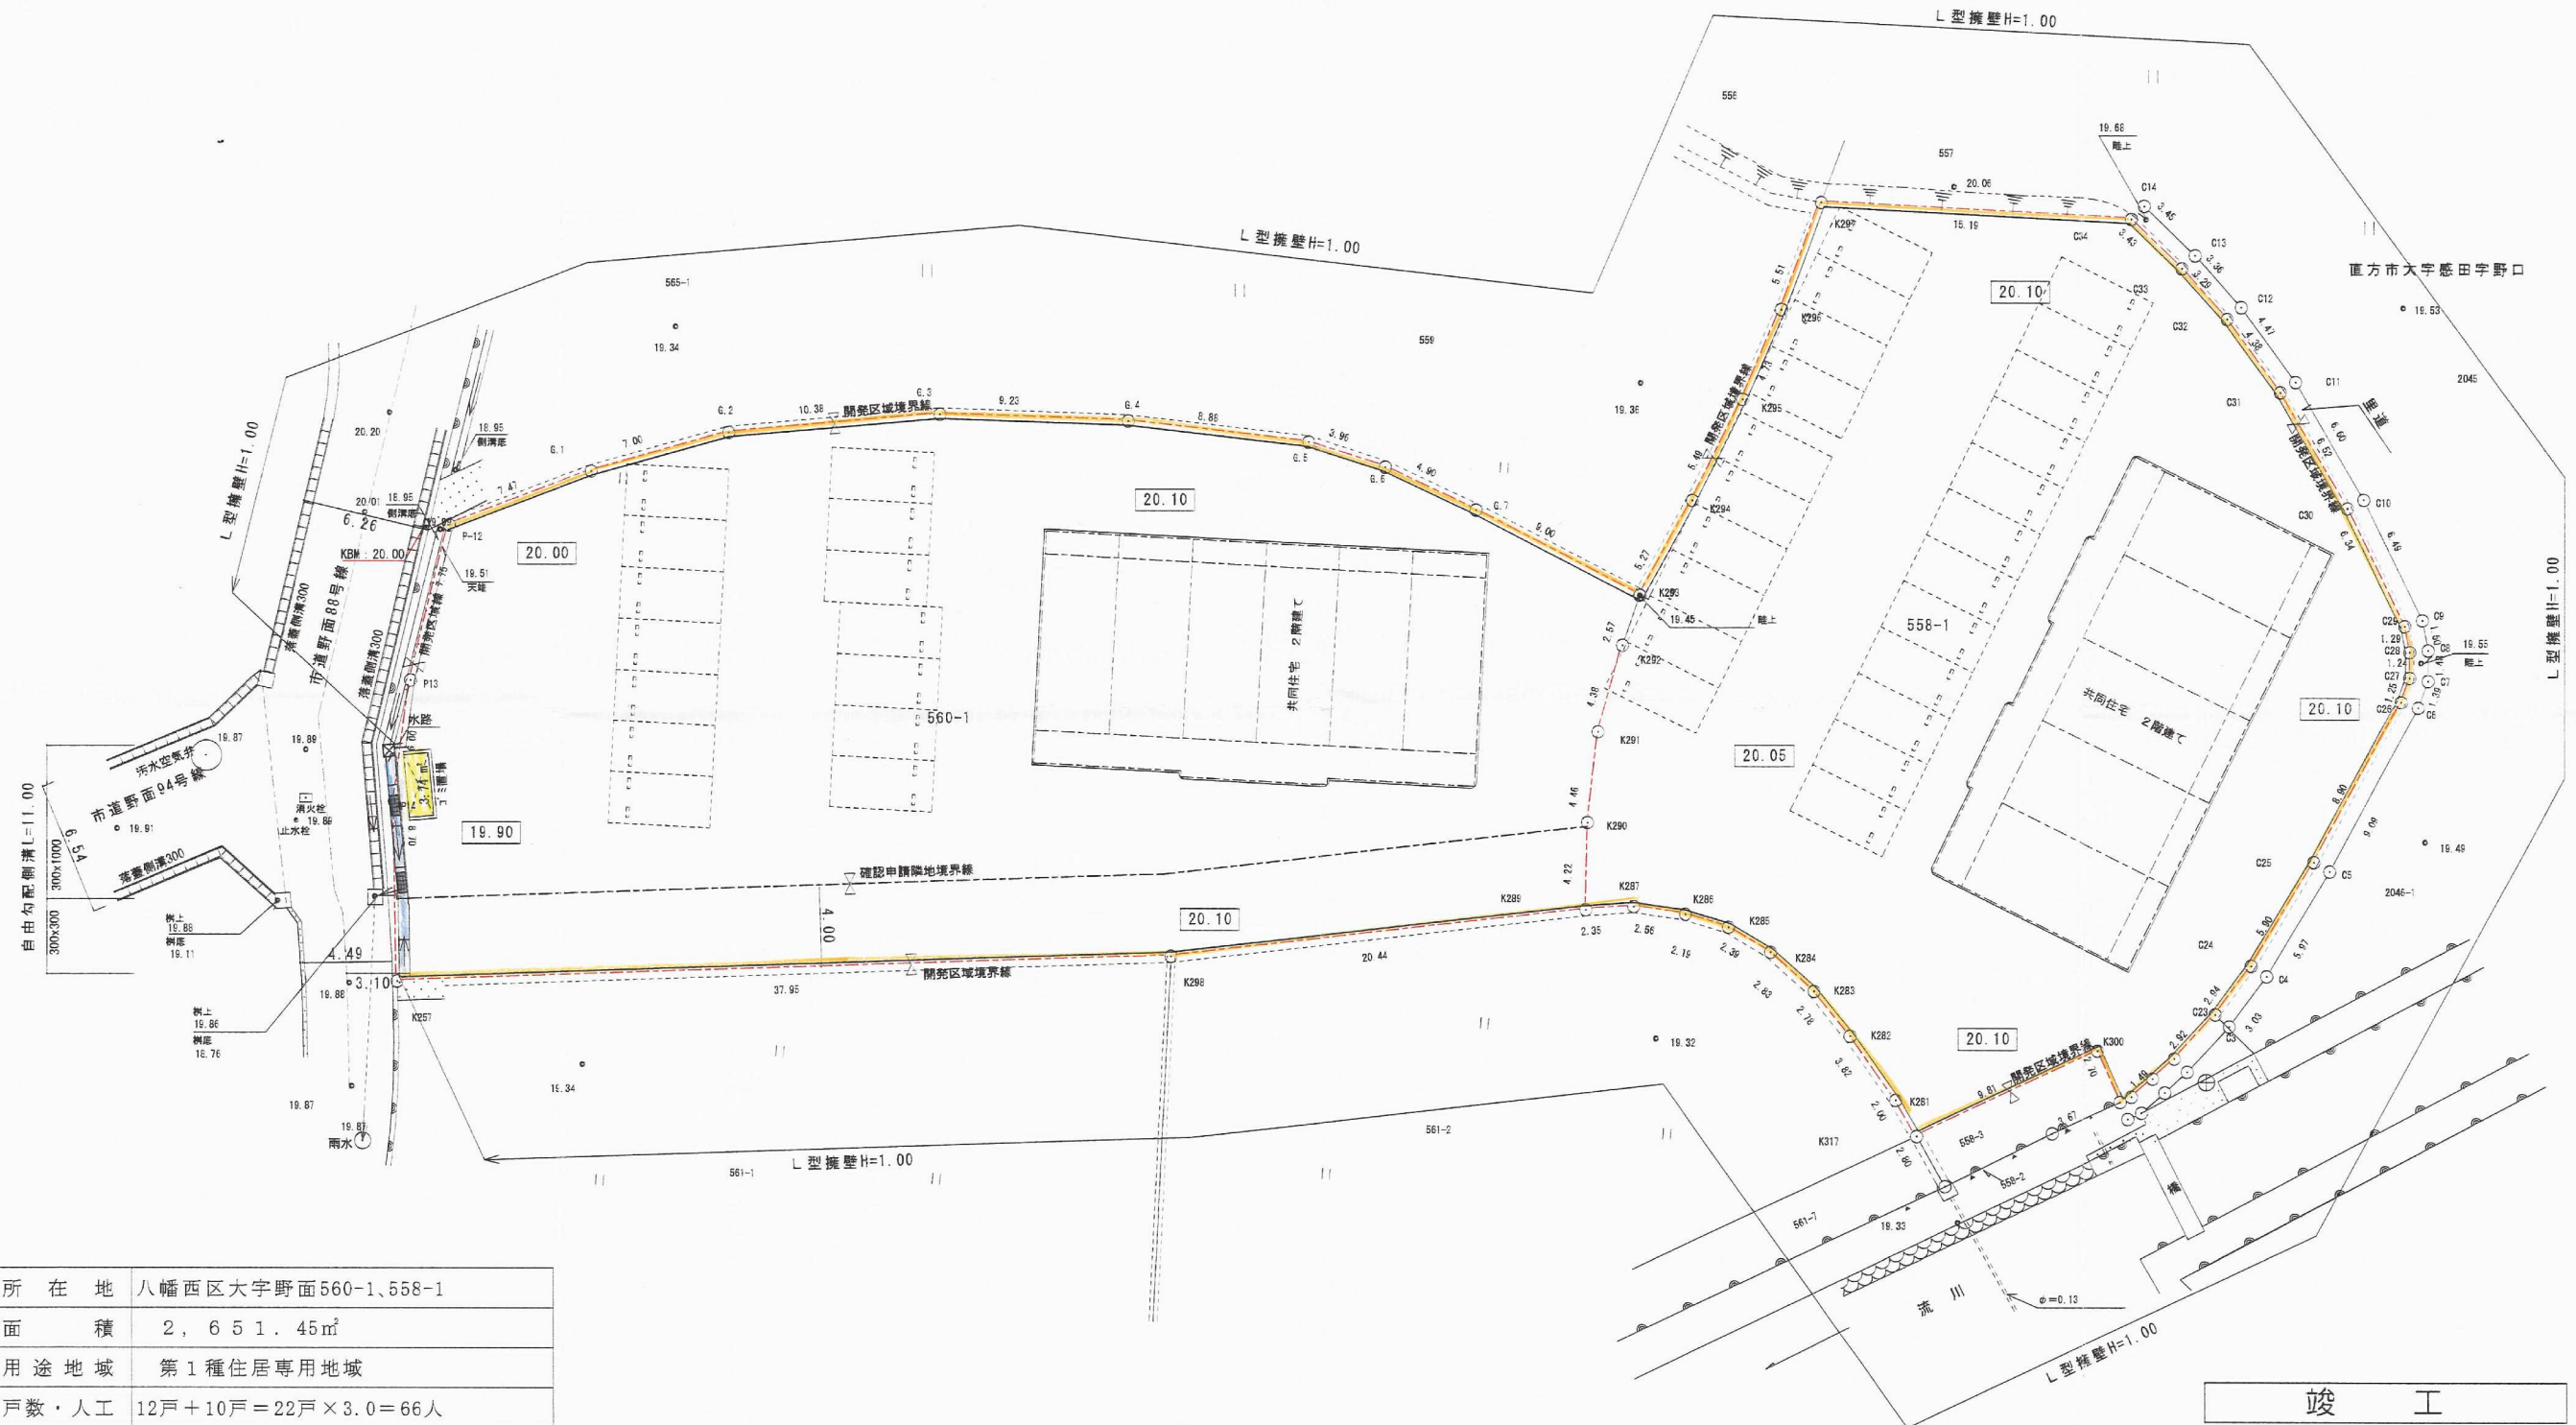


# 土地利用計画平面図

S = 1 / 250

北九州市八幡西区大字野面560-1、558-1

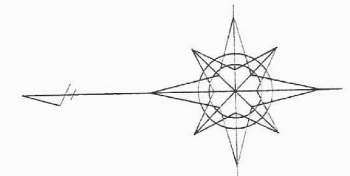

所在地	八幡西区大字野面560-1、558-1
面積	2,651.45㎡
用途地域	第1種住居専用地域
戸数・人口	12戸+10戸=22戸×3.0=66人
駐車場	36台/22戸=163%
清掃施設	ゴミ置き場(3.74㎡)
水道	公営水道に接続
雑排水	公共下水道に放流
雨水	道路側水路に放流
セットバック部	北九州市

竣工

開発者	友原 義美	
開発区域の地名	北九州市八幡西区大字野面560-1、558-1	
図面種別	土地利用計画平面図	
図面番号	縮尺	設計年月日
7	図示	平成19年1月10日
設計者	北九州市小倉小倉北区足立2丁目4-28-102 星和設計 コンサルタント 柿田 日出斗	
	TEL 093-932-1156	