


北九州市八幡西区上の原三丁目地内
土地利用計画図 S=1:250

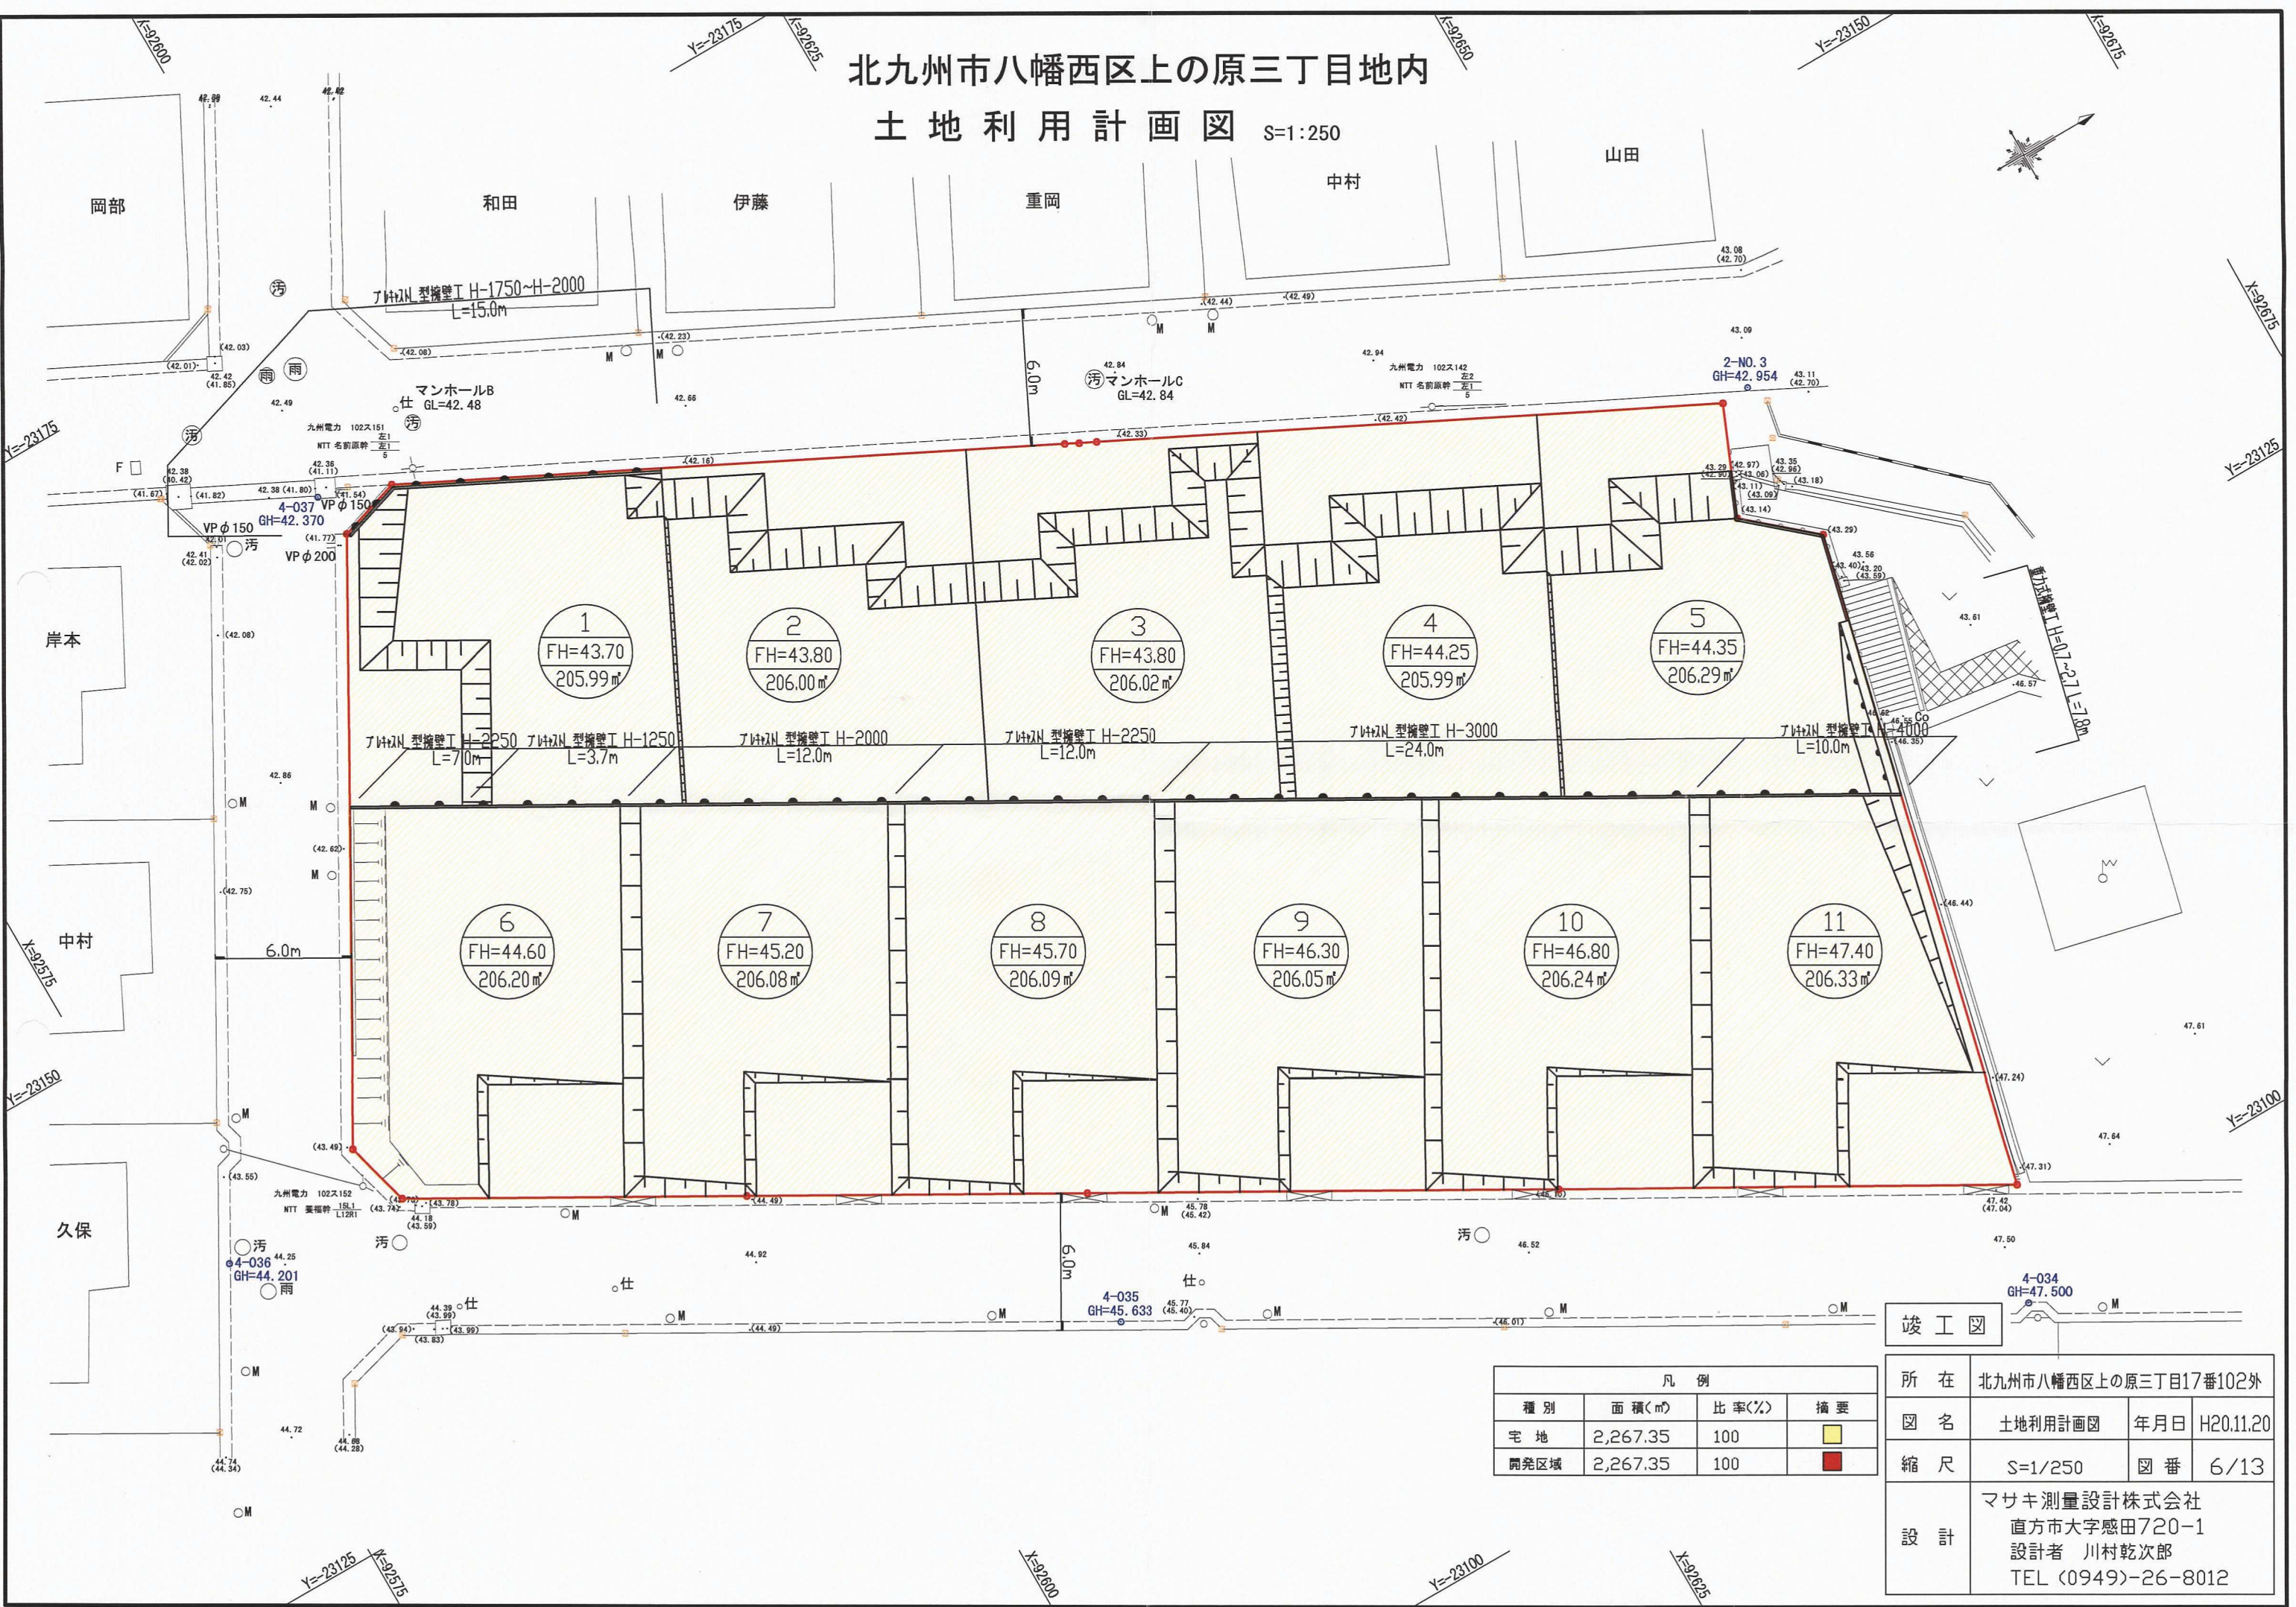

凡 例			
種 別	面 積(㎡)	比 率(%)	摘 要
宅 地	2,267.35	100	■
開発区域	2,267.35	100	■

所 在	北九州市八幡西区上の原三丁目17番102外		
図 名	土地利用計画図	年月日	H20.11.20
縮 尺	S=1/250	図 番	6/13
設 計	マサキ測量設計株式会社 直方市大字感田720-1 設計者 川村乾次郎 TEL (0949)-26-8012		