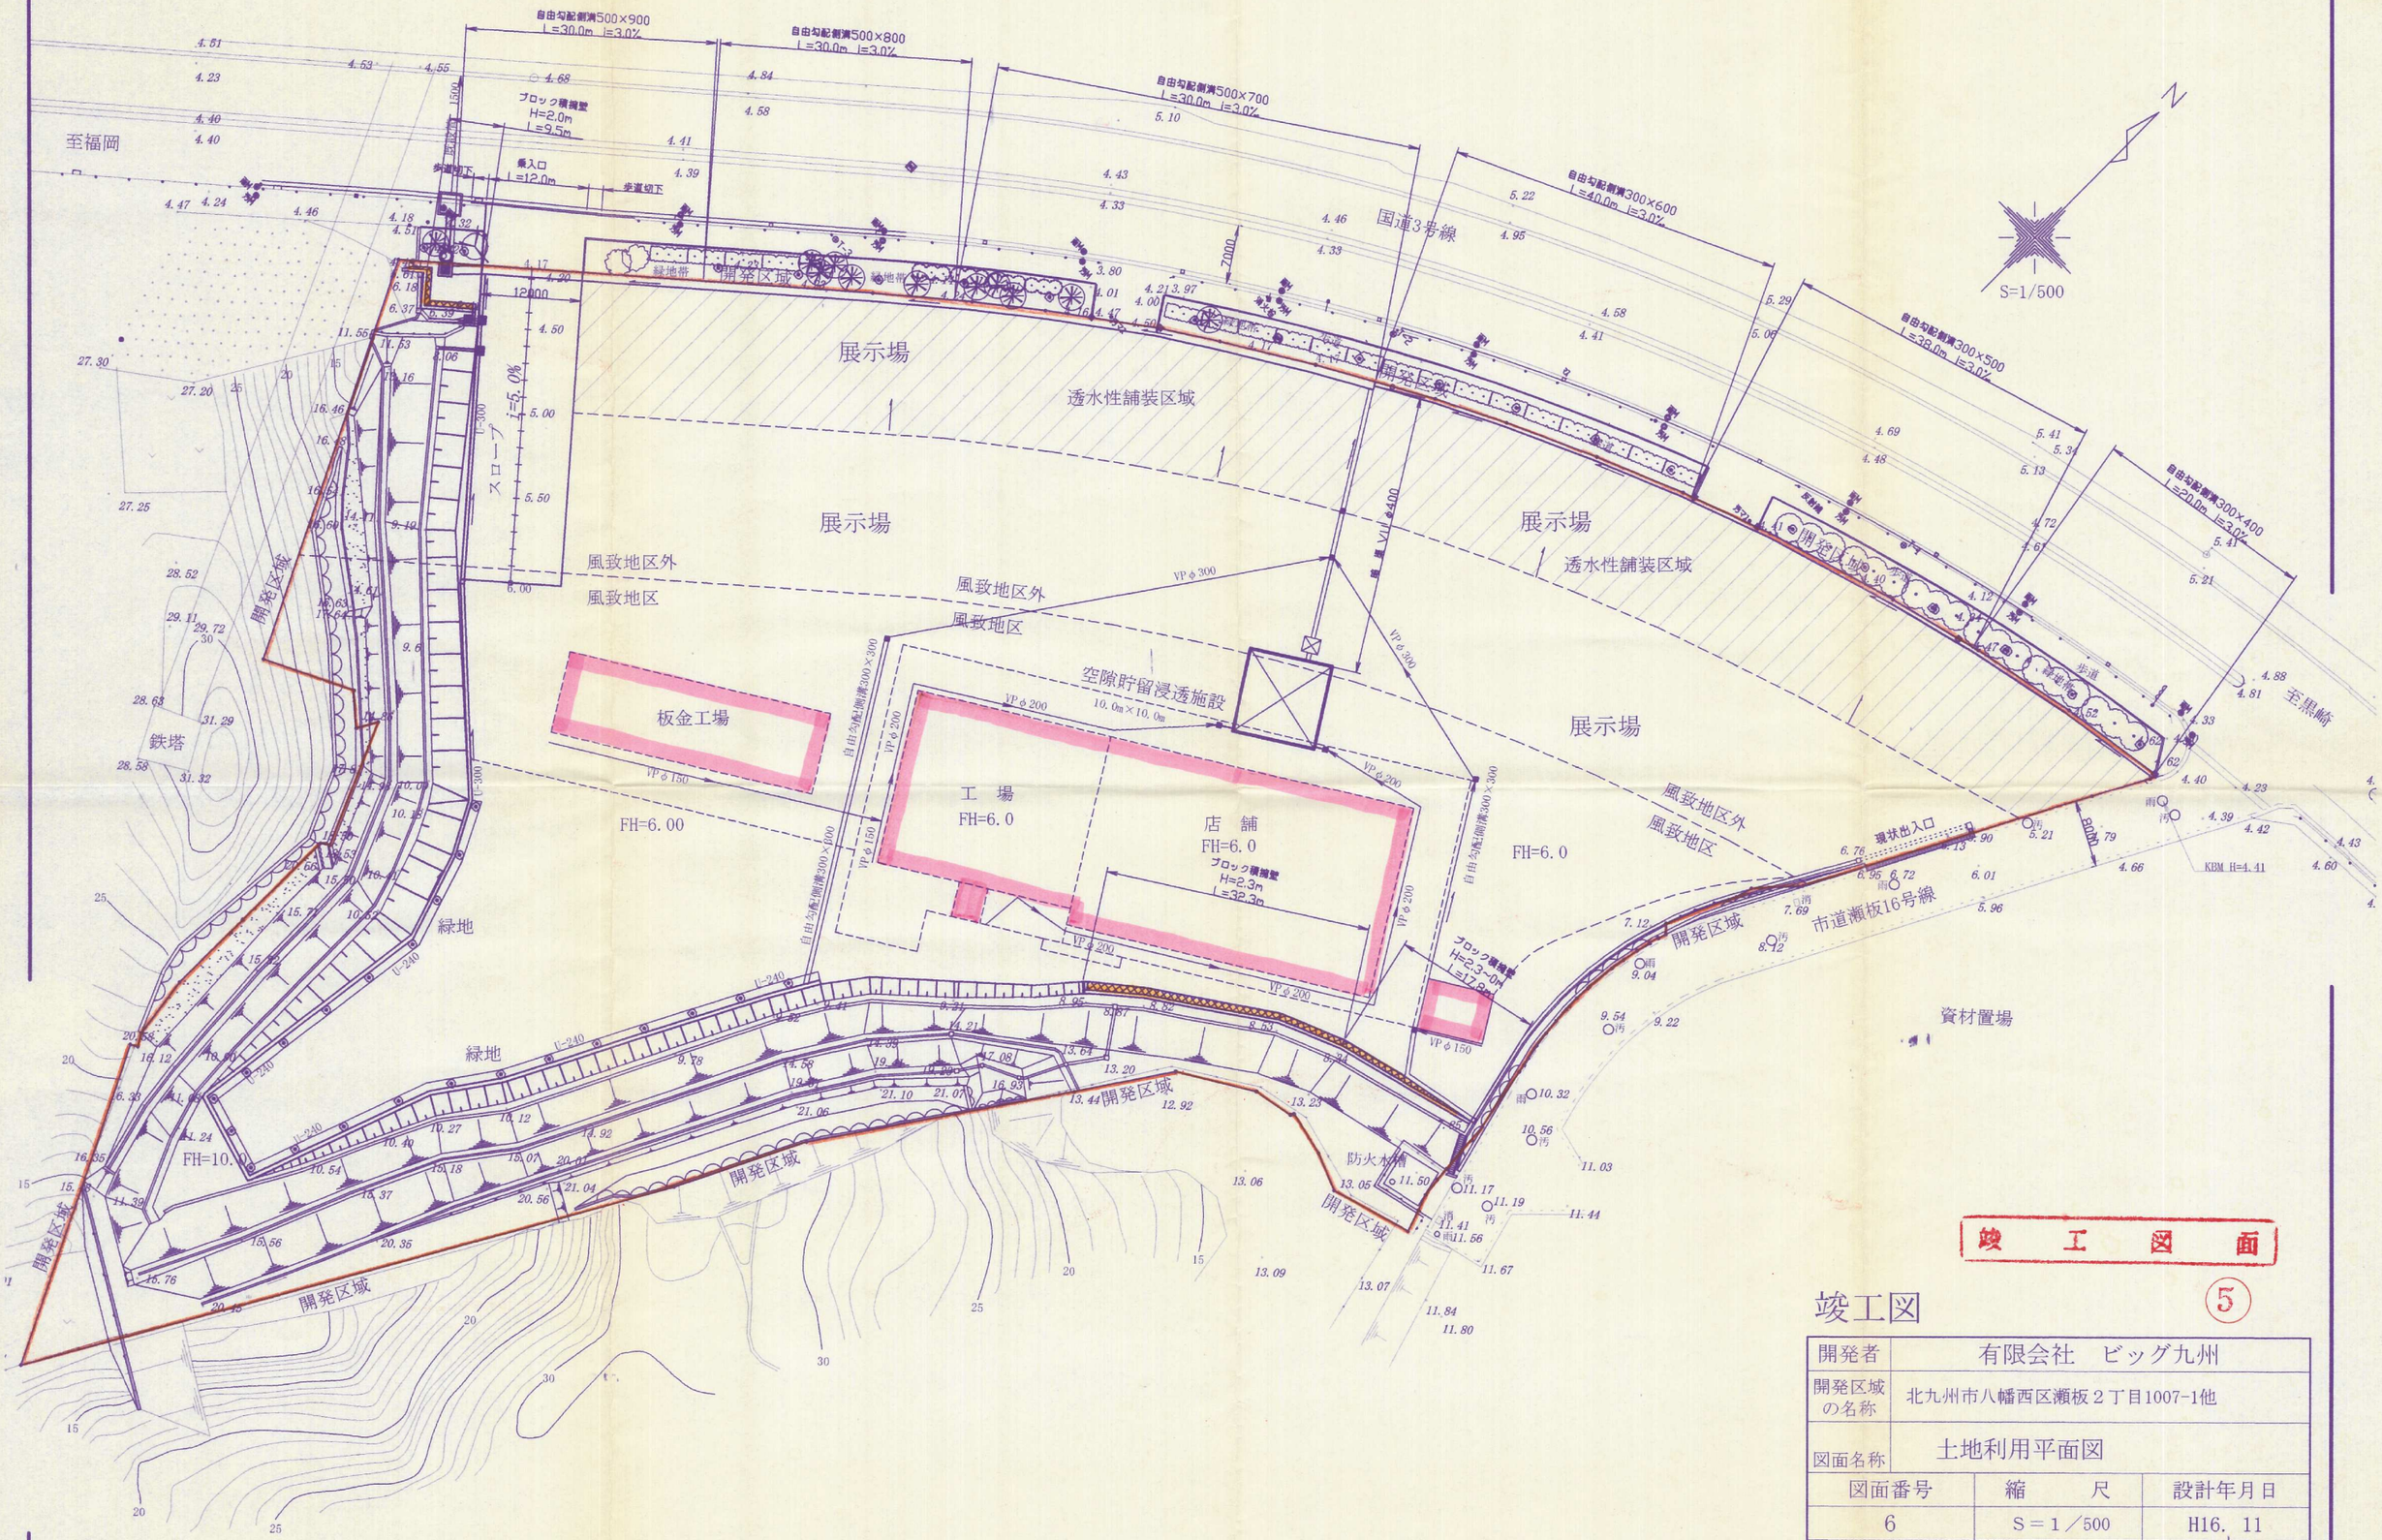

竣 工 図 面

竣工図

(5)

開発者	有限会社 ビッグ九州		
開発区域の名称	北九州市八幡西区瀬板２丁目1007-1他		
図面名称	土地利用平面図		
図面番号		縮 尺	設計年月日
6		S＝1／500	H16. 11
設計者	北九州市八幡東区中央町1丁目3-10 TEL 093-661-6773	有限会社 上村設計 氏名 上 村 克 公	

16-8