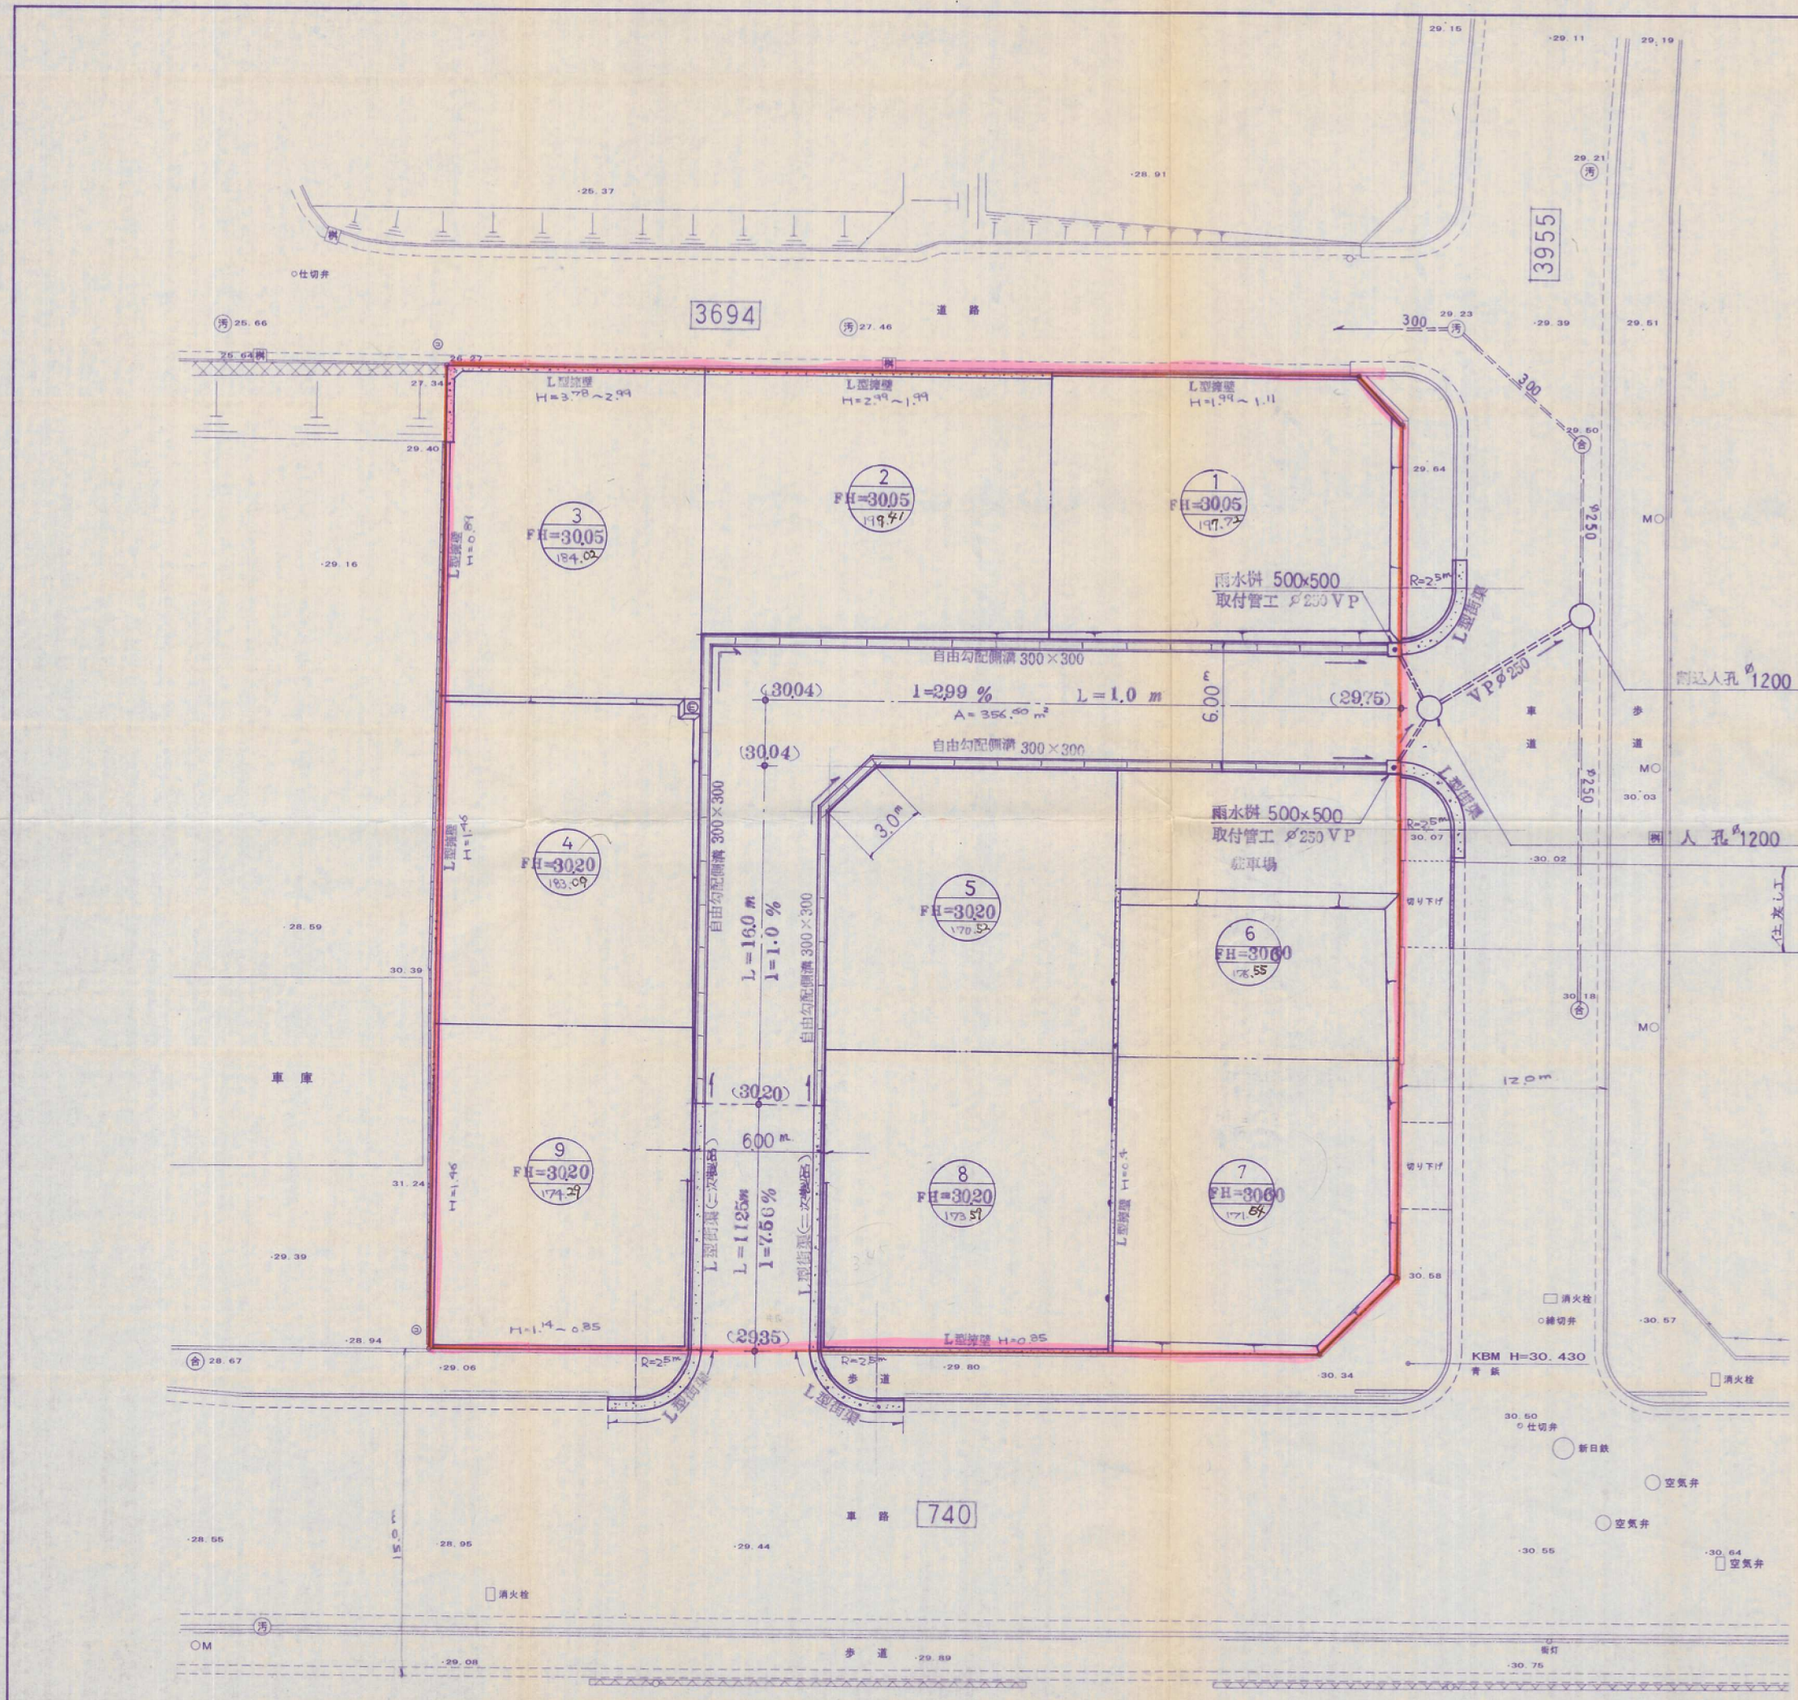

○仕切弁

竣 工 図 面

開発者	積水ハウス株式会社
開発区域の地名	北九州市八幡西区西王子町
図面種類	土地利用計画図 排水計画平面図
図面番号	6
縮尺	1：200
設計年月日	
設計者	北九州市小倉南区中曽根三丁目1番6号 ㈲サンユー測量設計事務所 TEL 093-471-4889 氏名 佐々木

14-18