


土地利用計画図 S=1:500

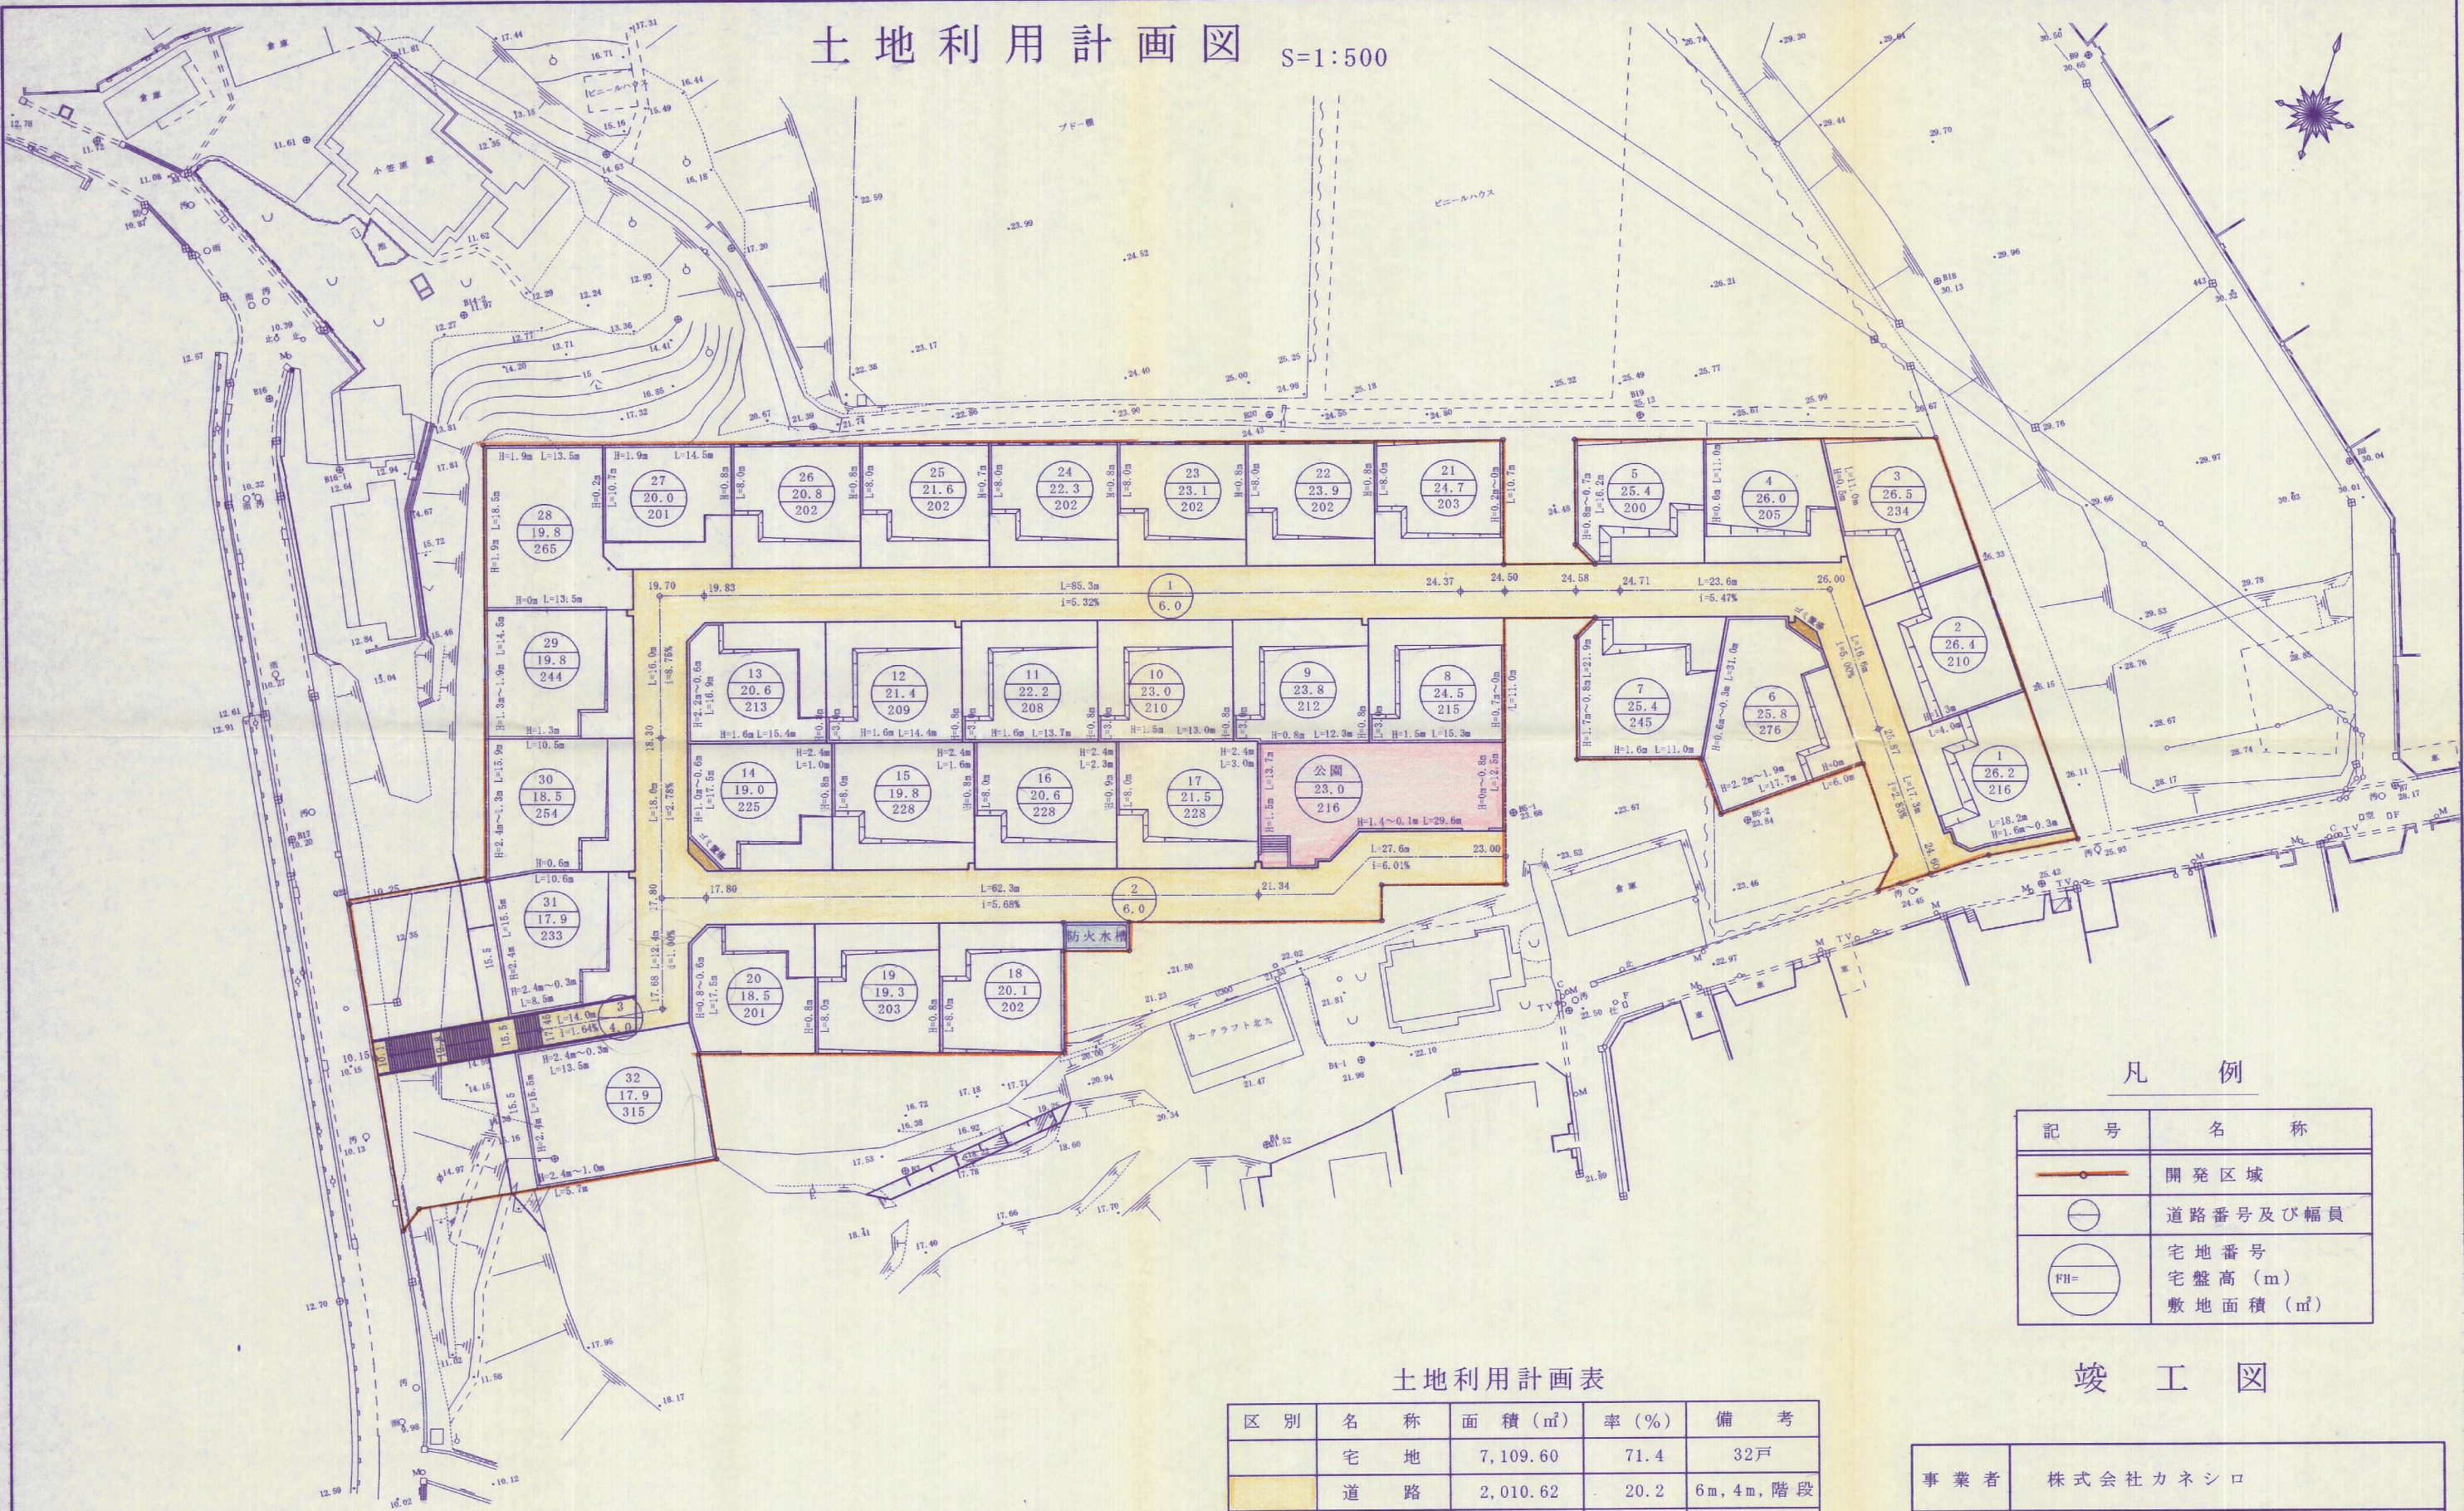

凡 例

記 号	名 称
	開発区域
	道路番号及び幅員
	宅地番号 宅盤高 (m) 敷地面積 (㎡)

竣 工 図

土地利用計画表

区 別	名 称	面 積 (㎡)	率 (%)	備 考
	宅 地	7,109.60	71.4	32戸
	道 路	2,010.62	20.2	6m, 4m, 階段
	公 園	316.07	3.2	
	ゴミ置場	10.06	0.1	
	防火水槽	24.25	0.2	
	ロ ス 地	488.39	4.9	
	合 計	9,958.99	100.0	

事 業 者	株 式 会 社 カ ネ シ ロ		
所 在 地	北 九 州 市 八 幡 西 区 馬 場 山 緑 7 6 3 - 8 外		
図面種別	土 地 利 用 計 画 図		
図 面 番 号	縮 尺	設 計 年 月 日	
／	図 示	平成	年 月 日
設 計 者	ト コ ー 開 発 有 限 公 司		
	氏 名 末 安 岩 男		644-7020