


# 土地利用計画図

所在：北九州市八幡西区上上津役二丁目

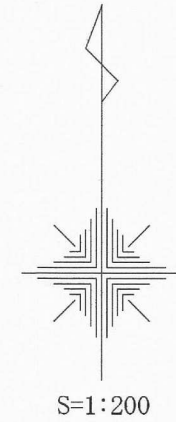

## 凡 例

記 号	名 称
---	開発区域境界
—	小 型 擁 壁
▨	ブロック積擁壁
▨	空洞ブロック積
▨	管渠型側溝(300L)・(300F)
▨	横断暗渠(φ300)
▨ (A)	雨 水 樹 ( A )
▨	VS側溝(300×300)
▨	横断用VS側溝(300×300)
▨ (B)	雨 水 樹 ( B )
▨	法 面
▨	間詰コンクリート(t=10cm)
▨	地先境界ブロック(100×100)

## 完 了 図 面

開 発 者	093(612)8372 株式会社 セイコー木材		
開 発 区 域 の 地 名	北九州市八幡西区上上津役二丁目894-3ほか		
図 面 種 別	土 地 利 用 計 画 図		
図 面 番 号	縮	尺	設 計 年 月 日
6	1:200		2008年 8月07日
設 計 者	株式会社創建コンサルタント 093(964)2257 森川 辰昭		

## 用途別面積集計表

用 途	面 積 (㎡)	比 率 (%)	備 考
宅 地	1,183.06	83.84	
場内道路	225.60	15.99	転回広場、電柱用地共
拡幅道路	2.49	0.17	
計	1,411.15	100.00	開発区域面積

