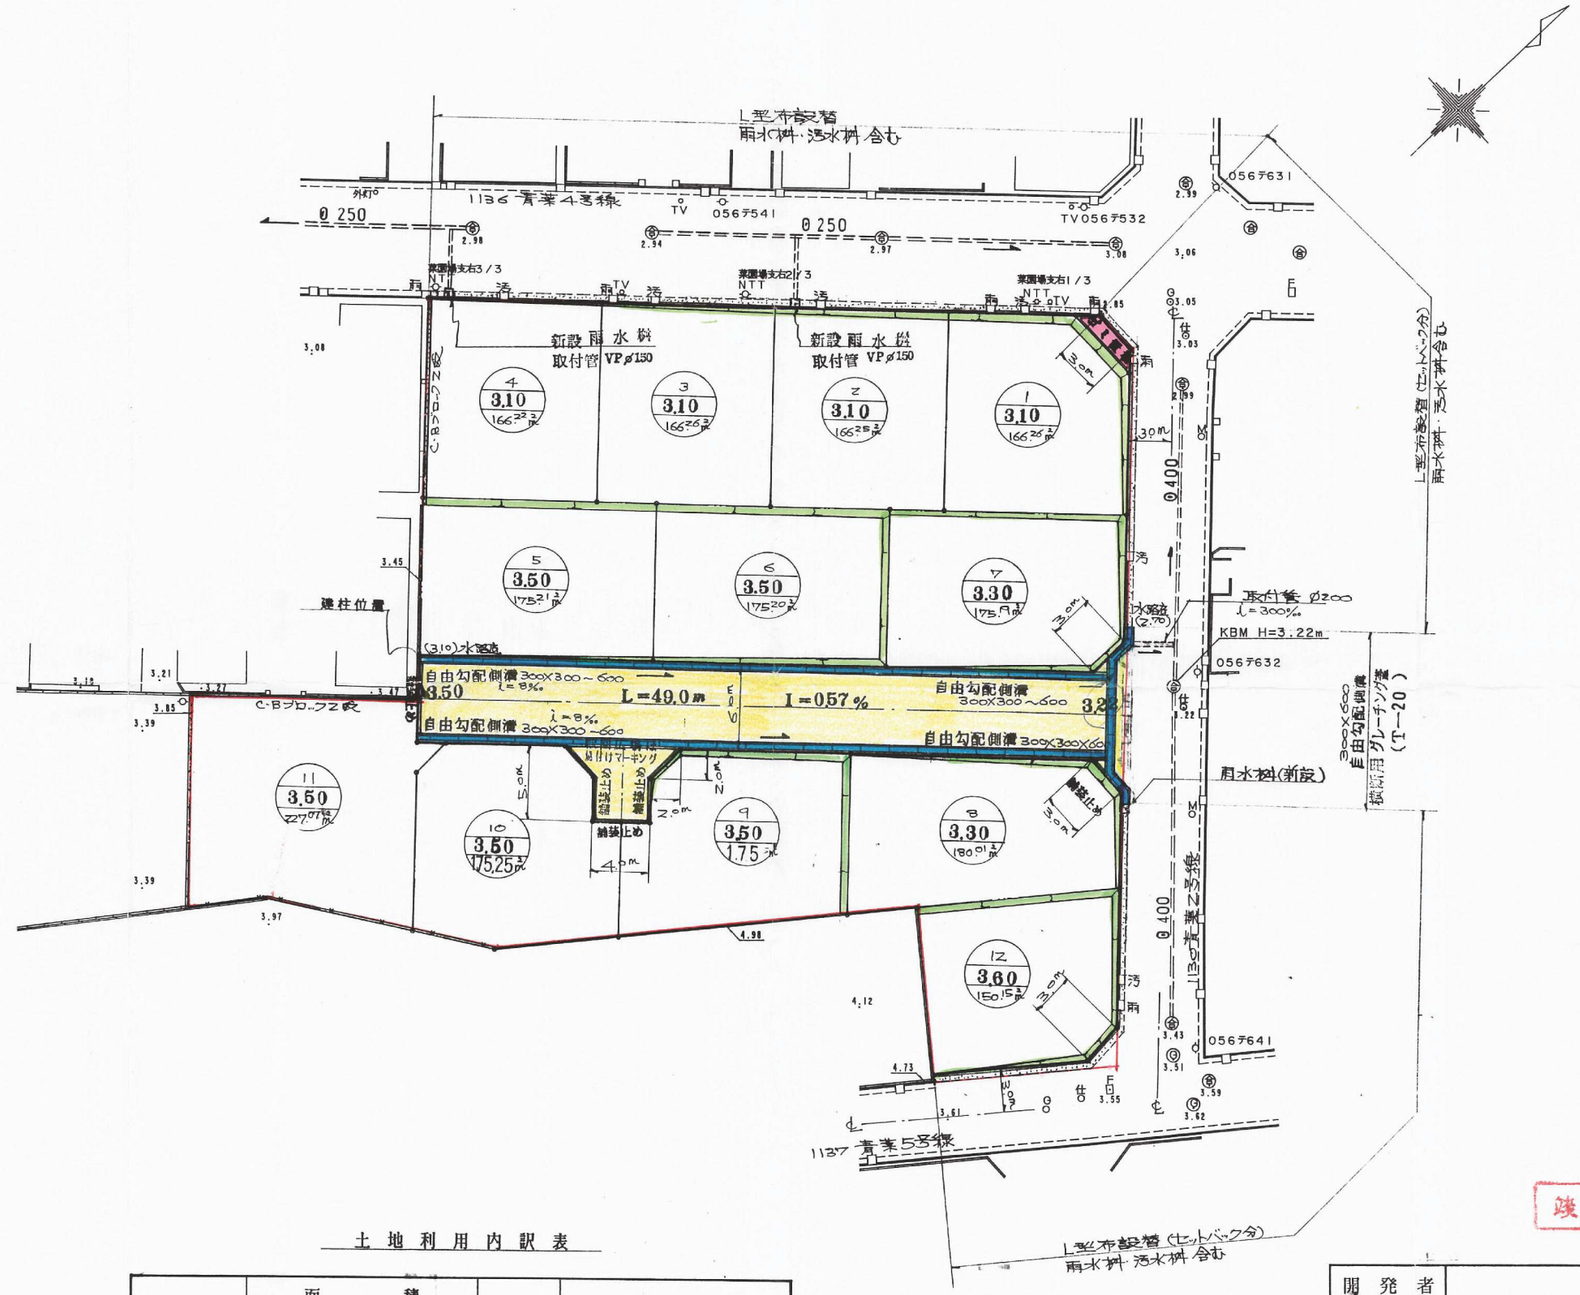

土地利用内訳表

用途	面積 ㎡	面積 坪	%	備考
全体面積	2,439.73		100	
道路	336.38		13.78	
ゴミ置場	5.28		0.22	
宅地	2,098.07		86.00	(乙区画)

1279

竣工図面

開発者	西日本鉄道株式会社
開発区域の地名	北九州市小倉北区青葉二丁目212－2
図面種別	土地利用計画図 ・ 排水計画平面図

図面番号	縮尺	設計年月日
6	S=1:300	平成12年5月25日

設計者 北九州市小倉南区中曽根三丁目1番6号
(有) サンユー測量設計 TEL 093－471－4889
氏名 佐々木 陽司 印