# 土地利用竣工図

S=1/500

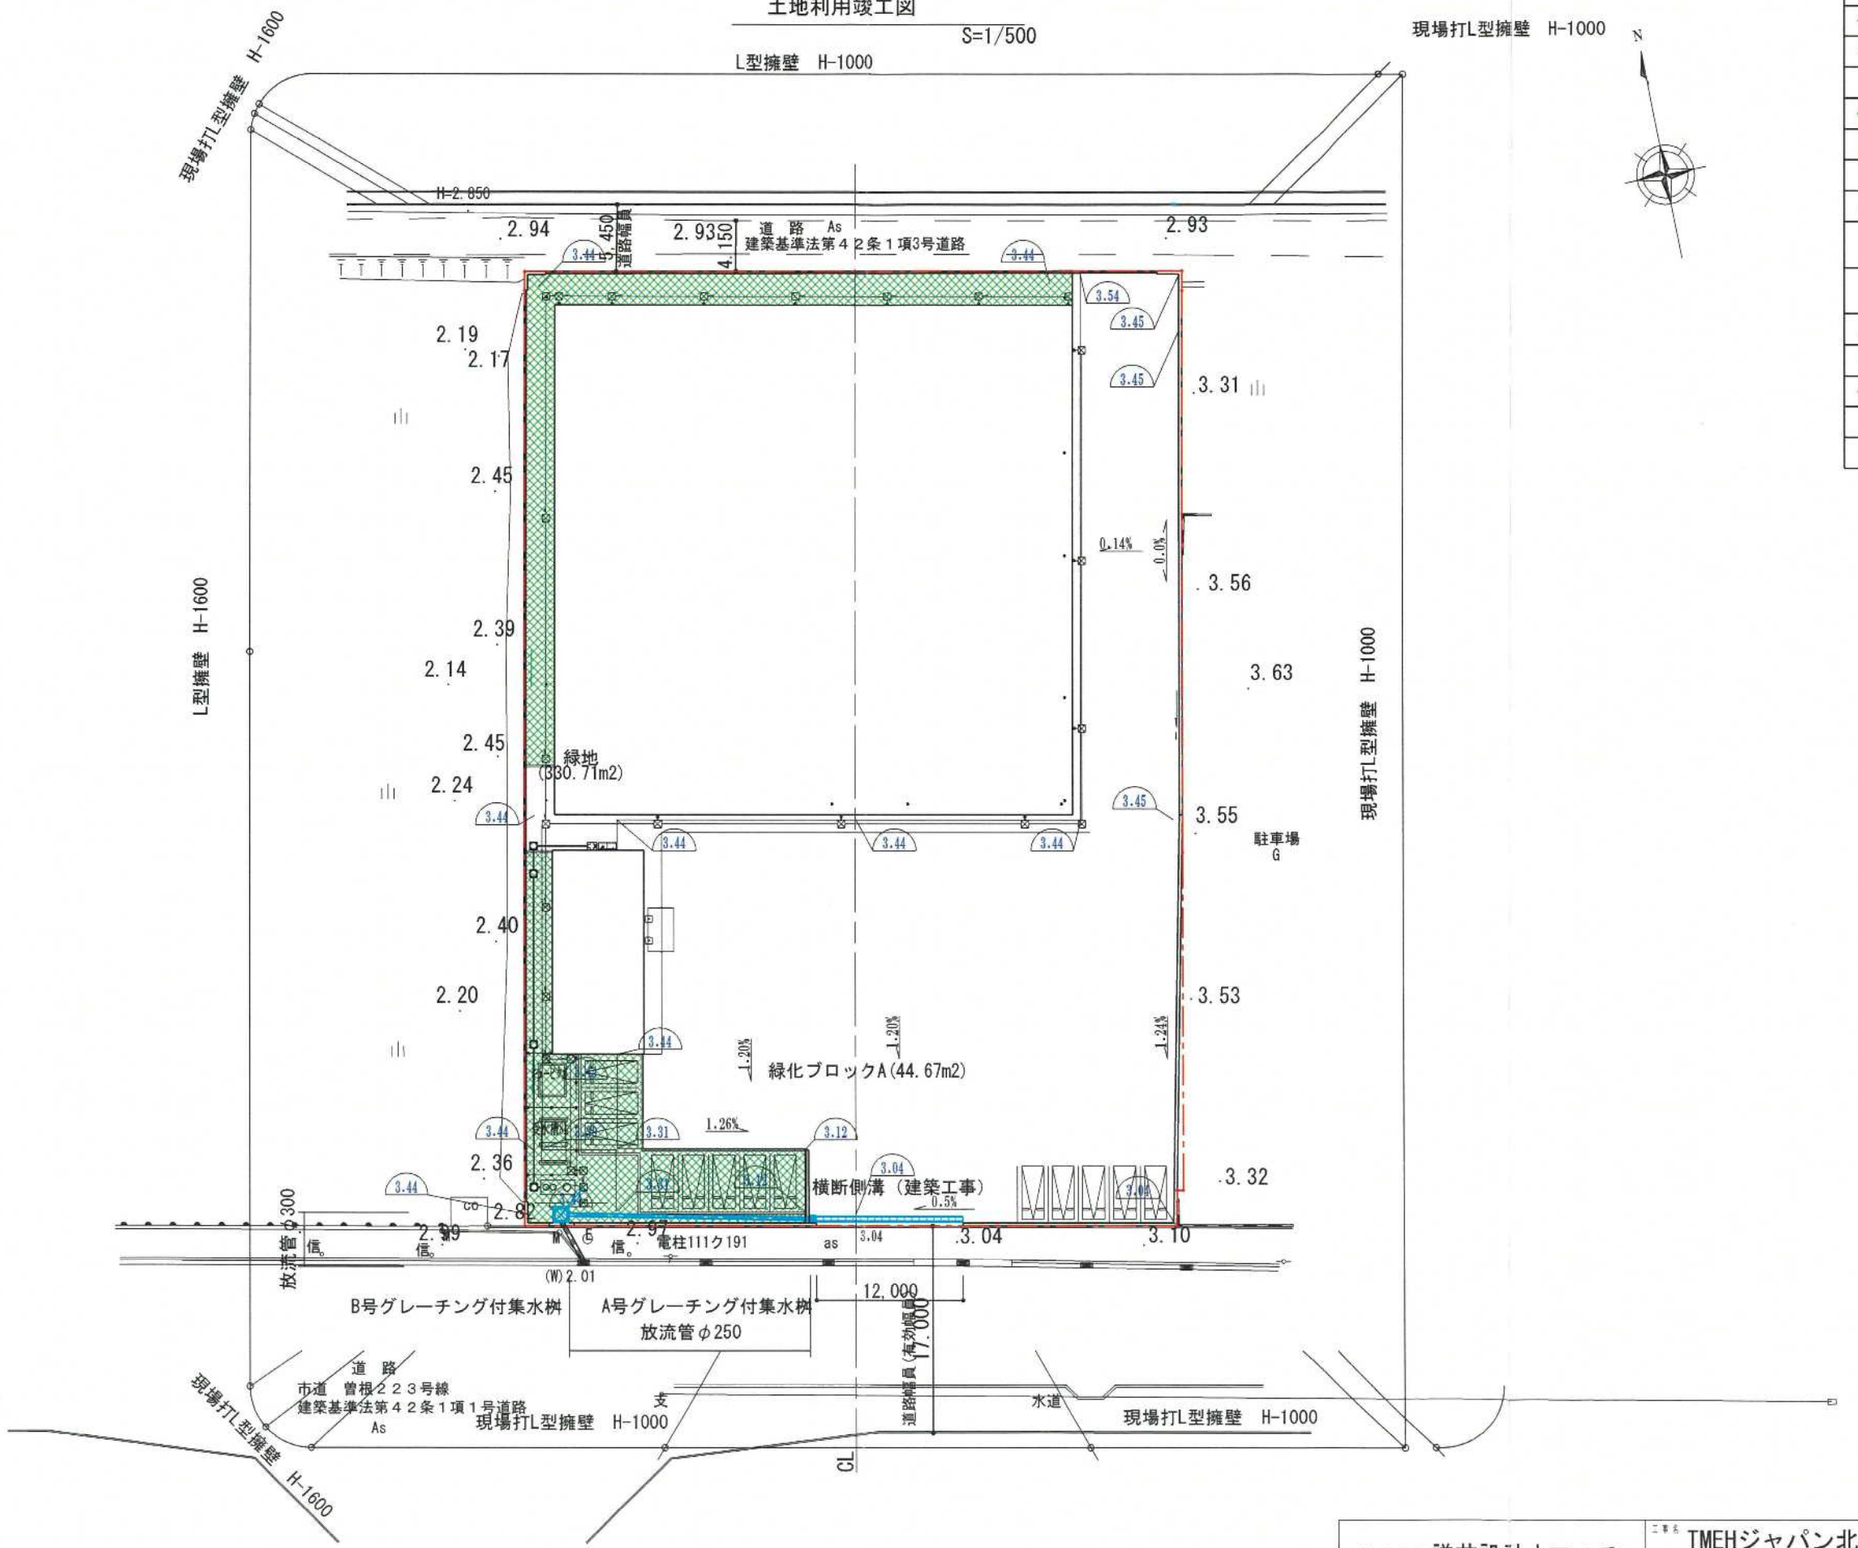


| 凡例 | |
|---|---|
| | 開発区域境界線 |
| | 道路中心線 |
| 数字のみ | 現況地盤高 |
| 数字 | 計画地盤高 |
| | 申請建物 |
| | 出入口 |
| | 給水 |
| | |
| | |
| | 雨水排水管 |
| | 排水方向 |
| | 汚水 |
| | 汚水小口径桝 |
| | 緑地部分 |

- A号 RC現場打グレーチング付集水桝 (ｸﾞﾚｰﾁﾝｸﾞ蓋T-25)
- B号 RC現場打グレーチング付集水桝 (ｸﾞﾚｰﾁﾝｸﾞ蓋T-25)
- C号 RC現場打グレーチング付集水桝 (ｸﾞﾚｰﾁﾝｸﾞ蓋T-25)


株式会社 謙芯設計オフィス
愛知県豊橋市富士見台五丁目２番地１０
TEL:0532-74-5812／FAX:0532-74-5813
管理建築士（大臣）登録 第271965号
一級建築士 蜂須賀 謙


| | |
|---|---|
| 工事名 | TMEHジャパン北九州工場　新築工事 |
| 図面名 | 土地利用竣工図 |
| 縮尺 | 1/500 |
| 作成日 | 2022.06.06 |
| 図面番号 | A-6 |

502202