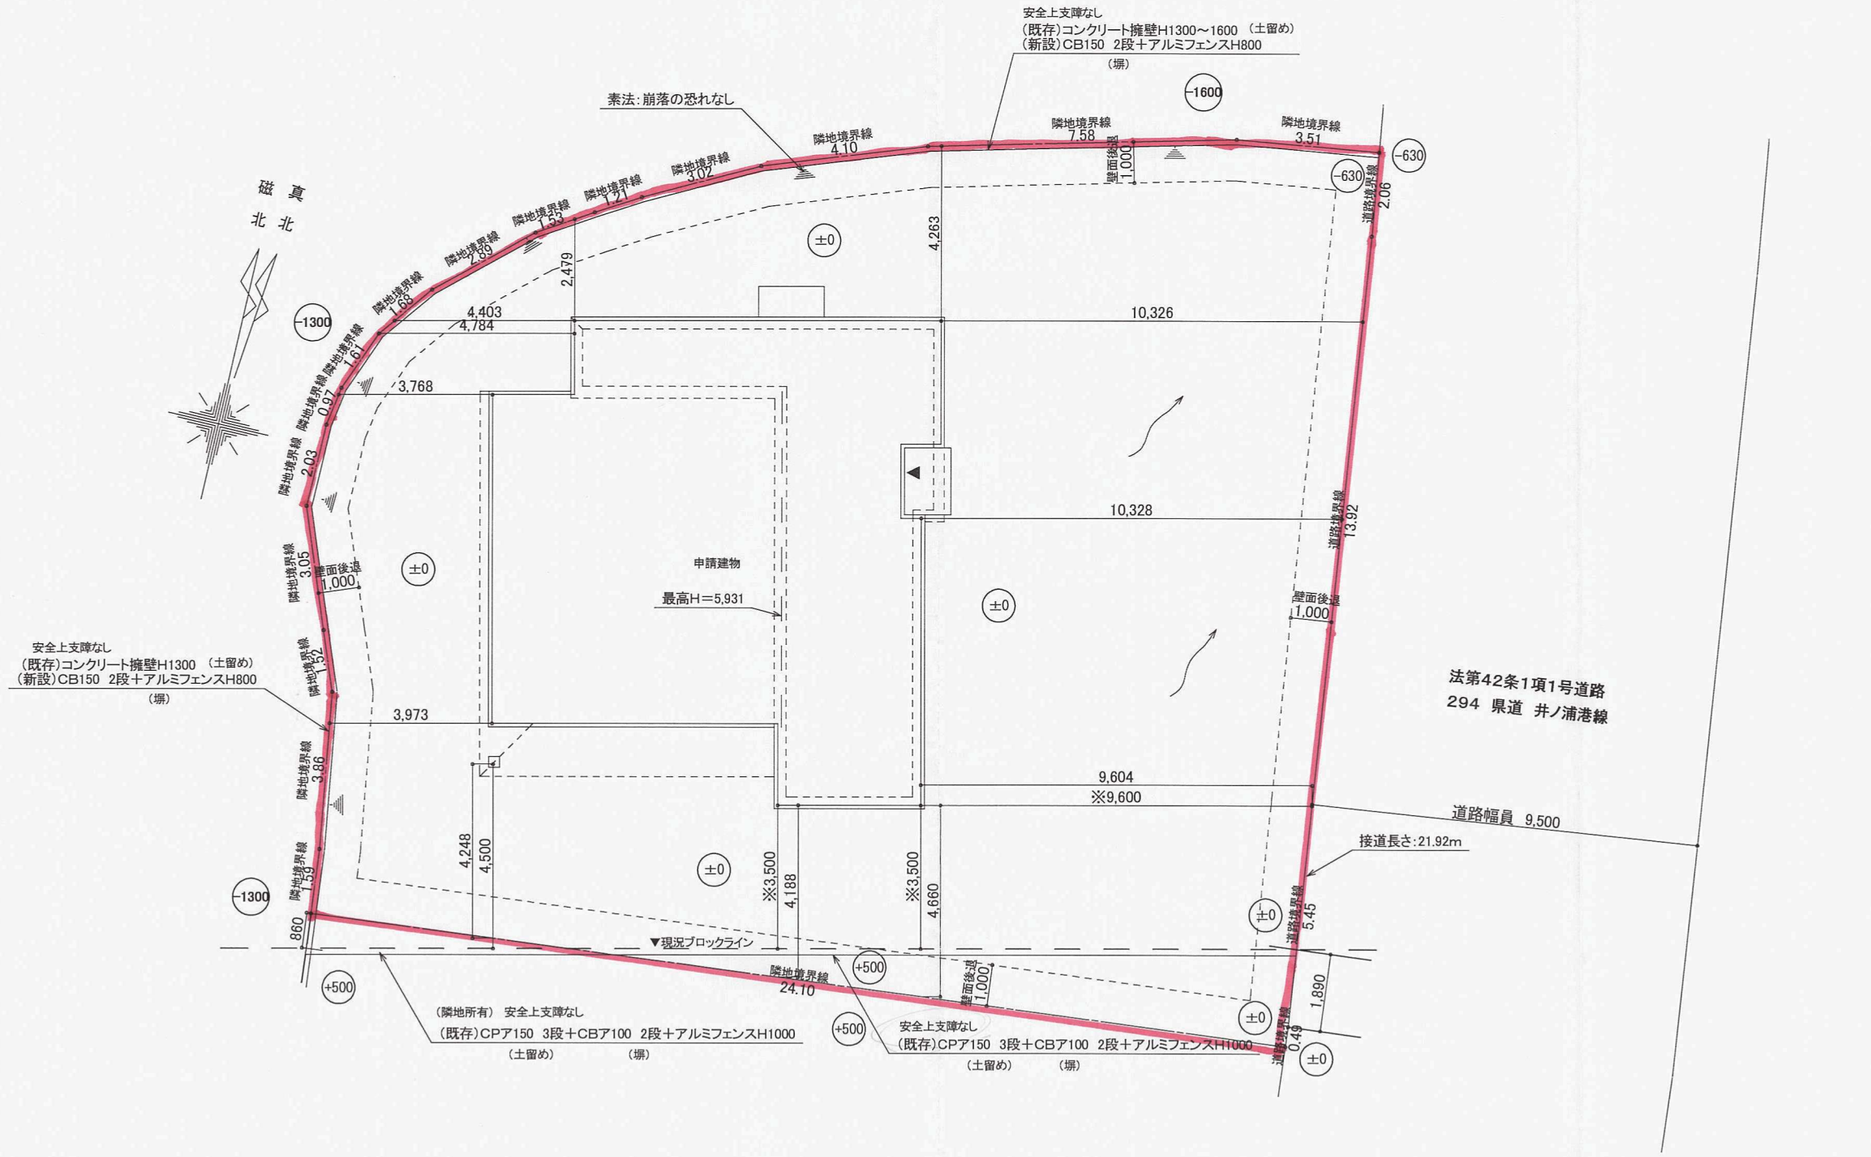

竣工図

工事名 恒見　藤井栄輔様邸新築工事	株式会社　なかやしき	管理者	設計者	担当者	図面名 土地利用計画図	図面NO
備考	北九州市小倉北区上到津２丁目３番９号 TEL　093－581－5372 FAX　093－582－1241	日付 H30.3.30	日付 西野明	日付	縮尺　1/150	

29214