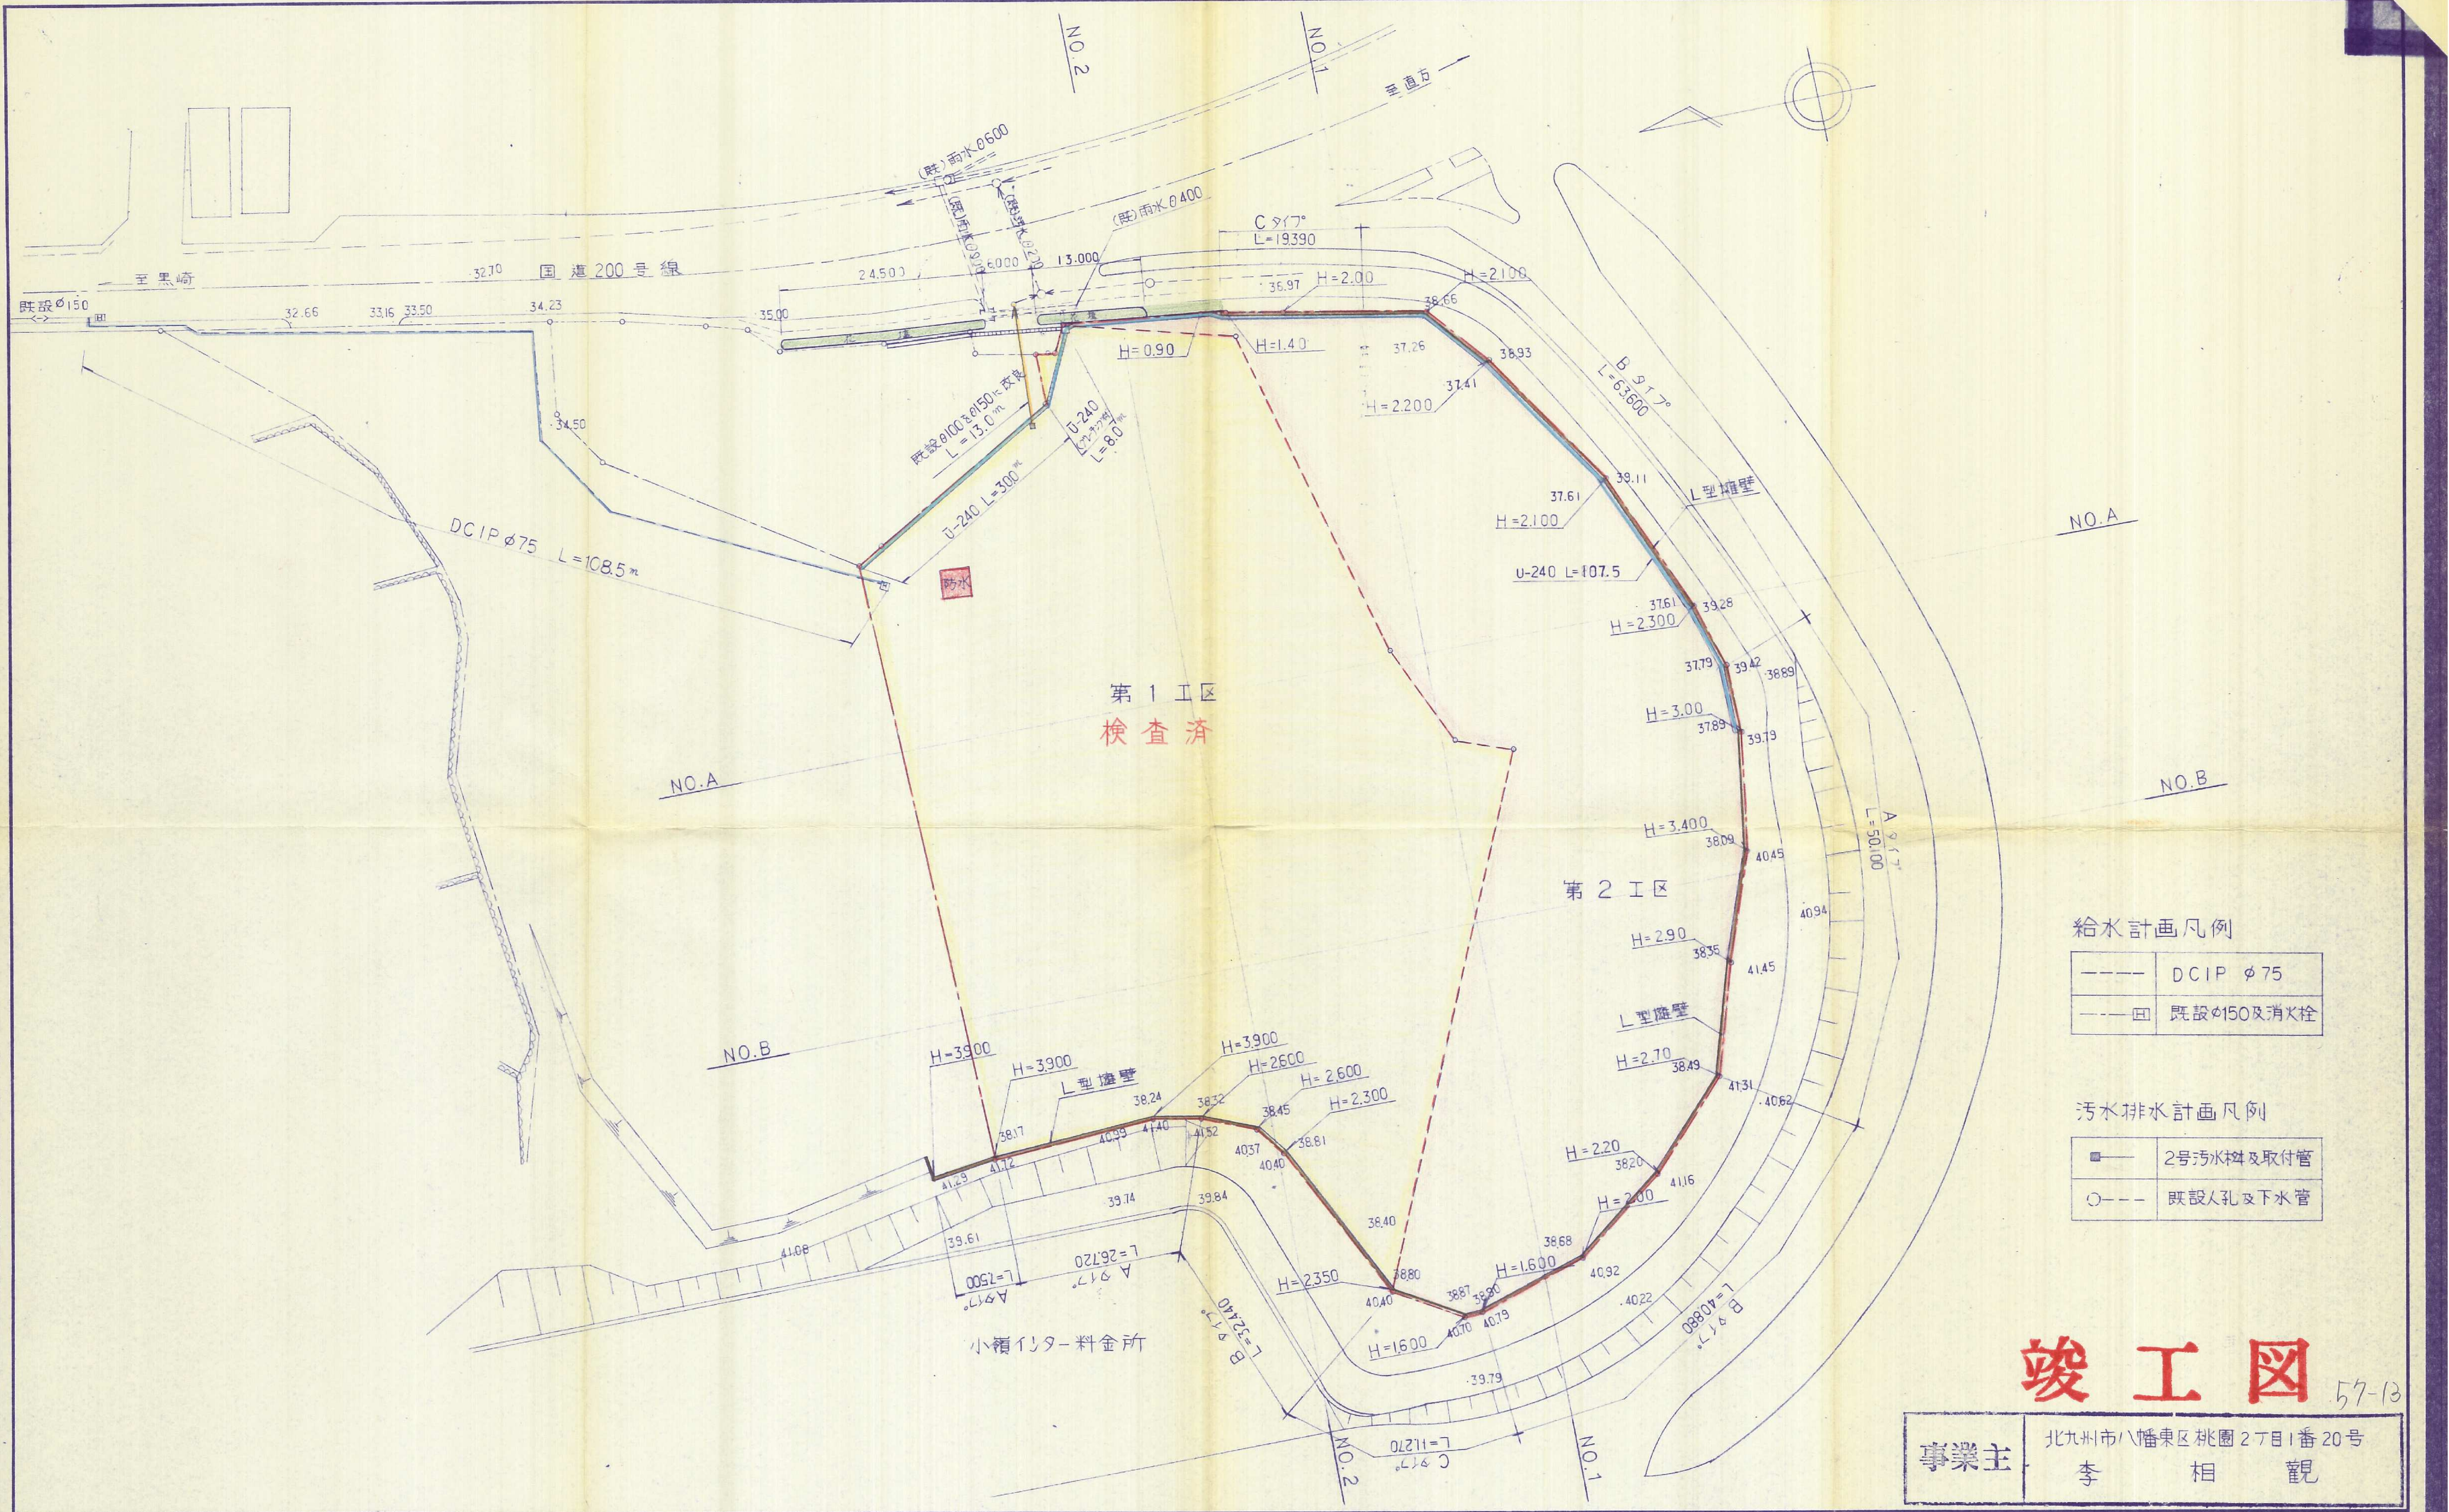
NO.2
NO.1
至直方
(既)雨水Ø600
(既)雨水Ø900
(既)汚水Ø200
(既)雨水Ø400
Cタイプ
L=19.390
国道200号線
至黒崎
既設Ø150
32.70
32.66
33.16
33.50
34.23
35.00
24.500
6.000
13.000
36.97
H=2.00
H=2.100
38.66
H=0.90
H=1.40
37.26
38.93
37.41
H=2.200
Bタイプ
L=63.600
34.50
既設Ø100をØ150に改良
L=13.0m
U-240
(グレーチング付)
L=8.0m
U-240 L=30.0m
DCIP Ø75 L=108.5m
防水
39.11
37.61
H=2.100
L型擁壁
U-240 L=107.5
NO.A
37.61
39.28
H=2.300
37.79
39.42
38.89
H=3.00
37.89
39.79
第1工区
検査済
NO.A
NO.B
Aタイプ
L=50.100
H=3.400
38.09
40.45
第2工区
40.94
H=2.90
38.35
41.45
L型擁壁
H=2.70
38.49
41.31
40.62
NO.B
H=3.900
H=3.900
L型擁壁
38.24
38.32
H=3.900
H=2.600
H=2.600
H=2.300
38.17
40.99
41.40
41.52
38.45
40.37
40.40
38.81
41.29
41.72
39.74
39.84
H=2.20
38.20
41.16
H=2.00
38.68
40.92
38.40
H=2.350
38.80
40.40
38.87
38.80
40.70
40.79
H=1.600
H=1.600
40.22
41.08
39.61
L=7.500
Aタイプ
L=26.720
Aタイプ
Bタイプ
L=32.440
小嶺インター料金所
39.79
Bタイプ
L=40.880
Cタイプ
L=11.270
NO.2
NO.1
給水計画凡例
DCIP Ø75
既設Ø150及消火栓
汚水排水計画凡例
2号汚水桝及取付管
既設人孔及下水管

竣工図

57-13

事業主
北九州市八幡東区桃園2丁目1番20号
李 相 観

備考

設計変更

株式会社 東洋開発コンサルタント
北九州市八幡西区永犬丸崎原847-1　TEL 613-1244

一級建築士事務所登録第 1-4599 号
一級建築士登録第 105369 号
管理責任者

設計No

承認
課長
担当
製図

図面番号 4
縮尺 1:500
年 月 日

工事名称 整地工事
（八幡西区大字小嶺字長初 1012-1 外）

図面名称 **現況平面図**
給水及雨水排水・計画平面図